


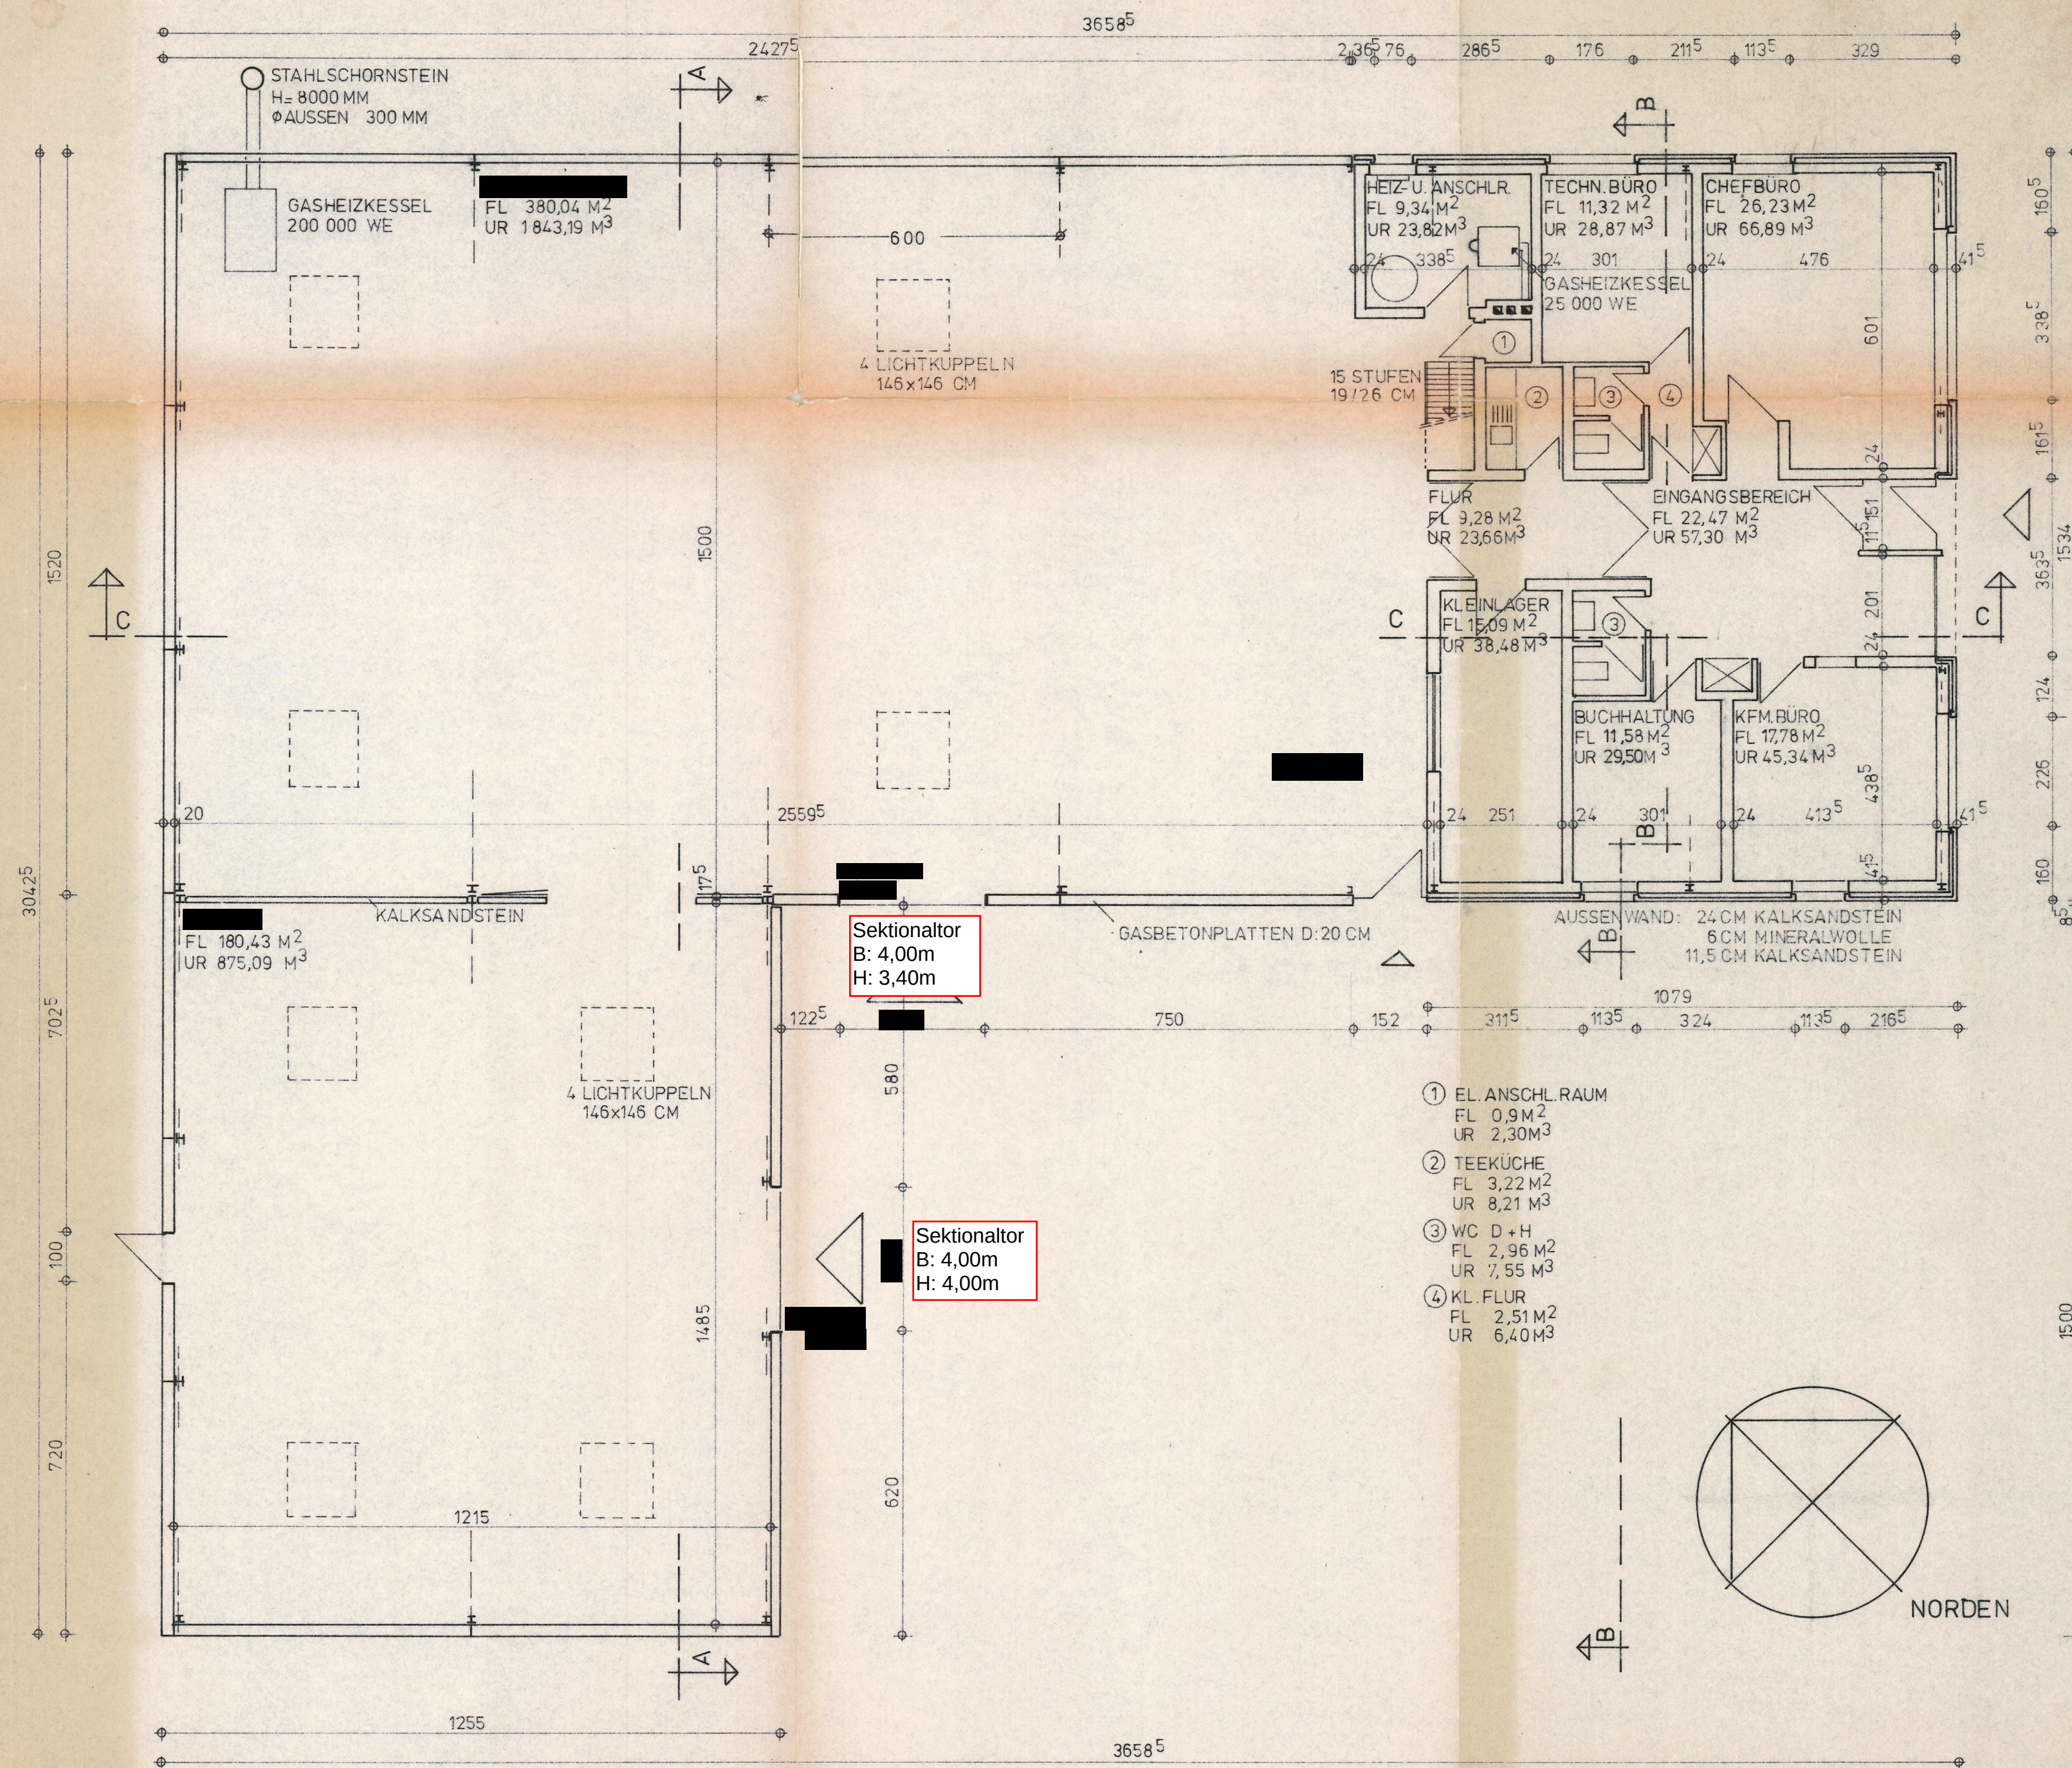

NEUBAU BETRIEBSGEBÄUDE

GRUNDRISS ERDGESCHOSS
MASZTAB 1:100 BLATT 1