
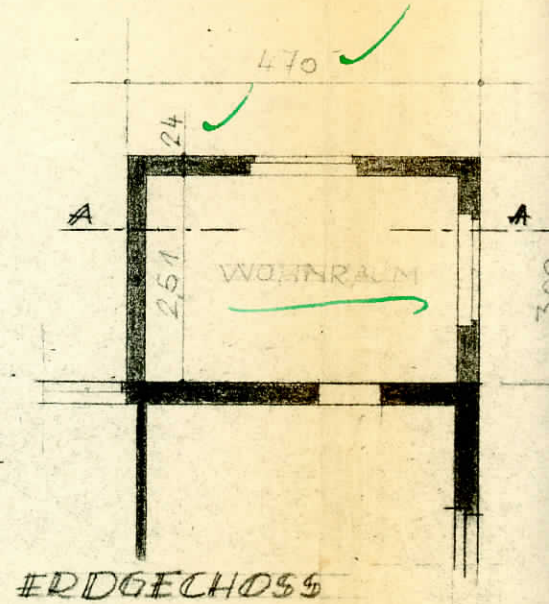



WOHNHAUSANBAU FÜR HERRN SCHMITZ IN

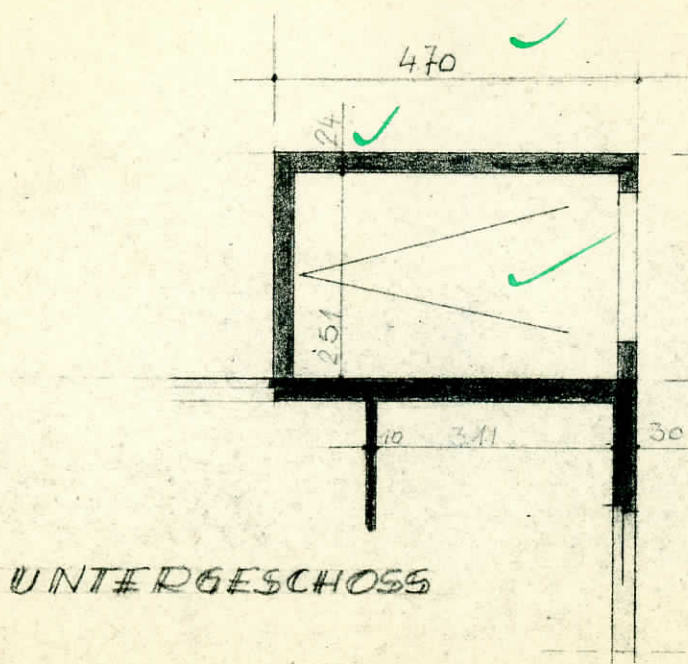


er Bauherr und Bauleiter hatten bei
Gerüste und Abstützungen den bau-
Bestimmungen und den Unfallverh-
chriften der Berufsgenossenschaft

MASSTAB 1:100

Dunkle Dachbedeckung!
Rote Ziegel nicht gefaltet.

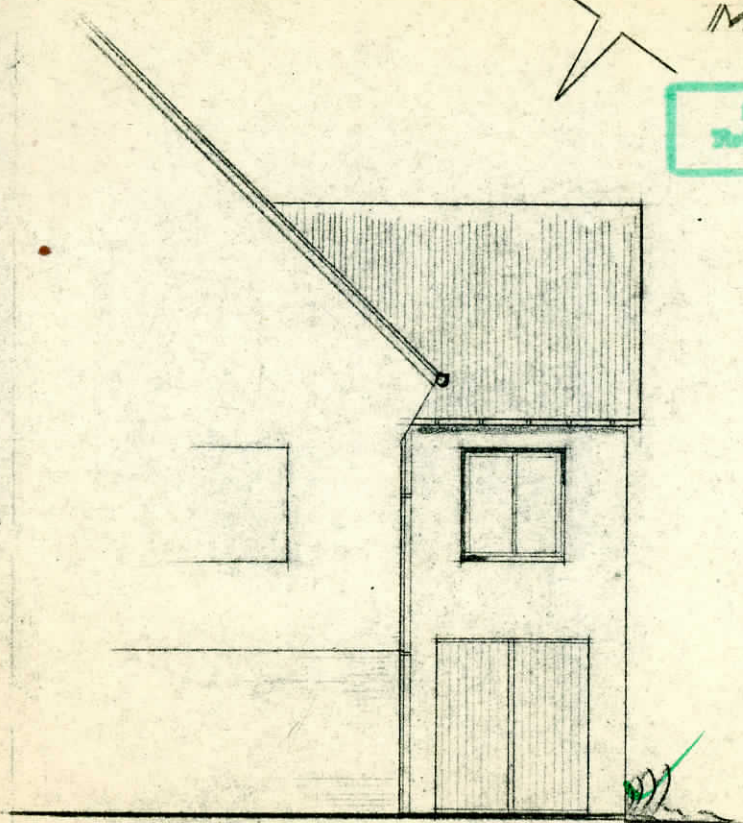


SÜD=WEST=ANSICHT

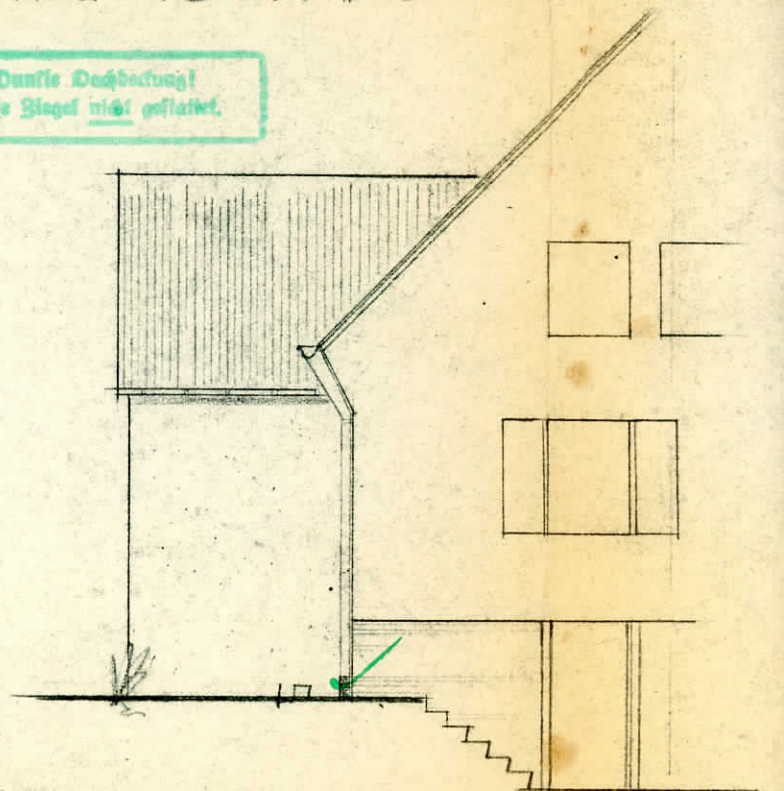

NORD=OST=ANSICHT

ADENAU, DEN 2.9


SCHMITZ IN WIMBACH

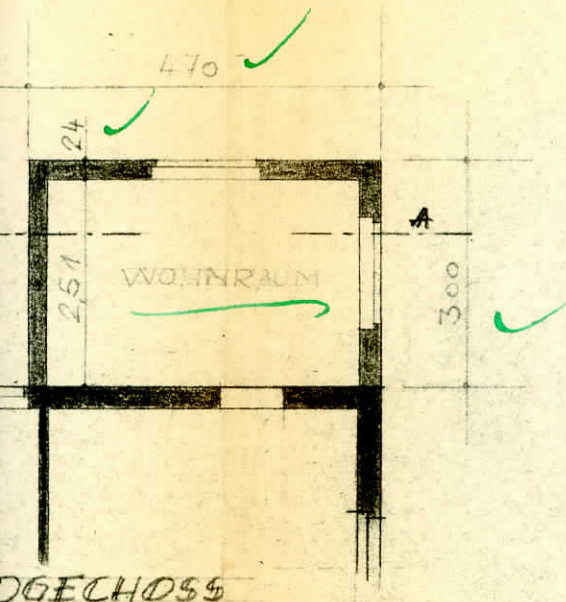

0. OG ECHOSS


Der Bauherr und Bauleiter haften dafür, daß die Gerüste und Abstützungen den baupolizeilichen Bestimmungen und den Unfallverhütungsvorschriften der Berufsgenossenschaft entsprechen

100

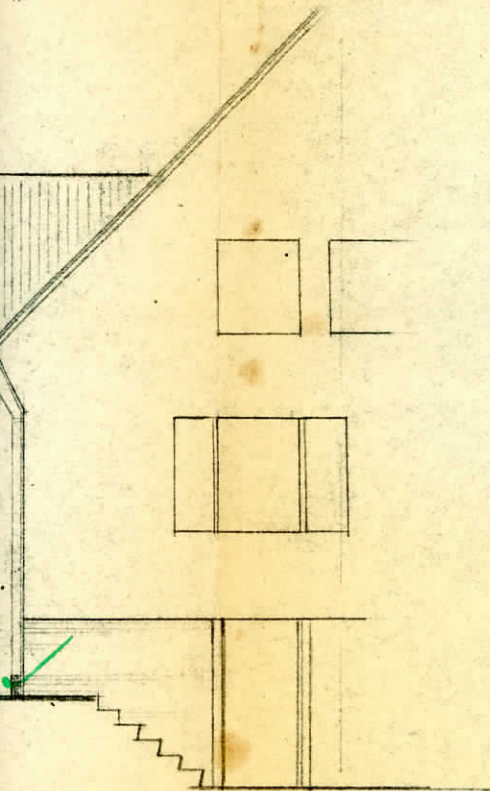


ST-ANSICHT

ADENAU, DEN 2.9.1959

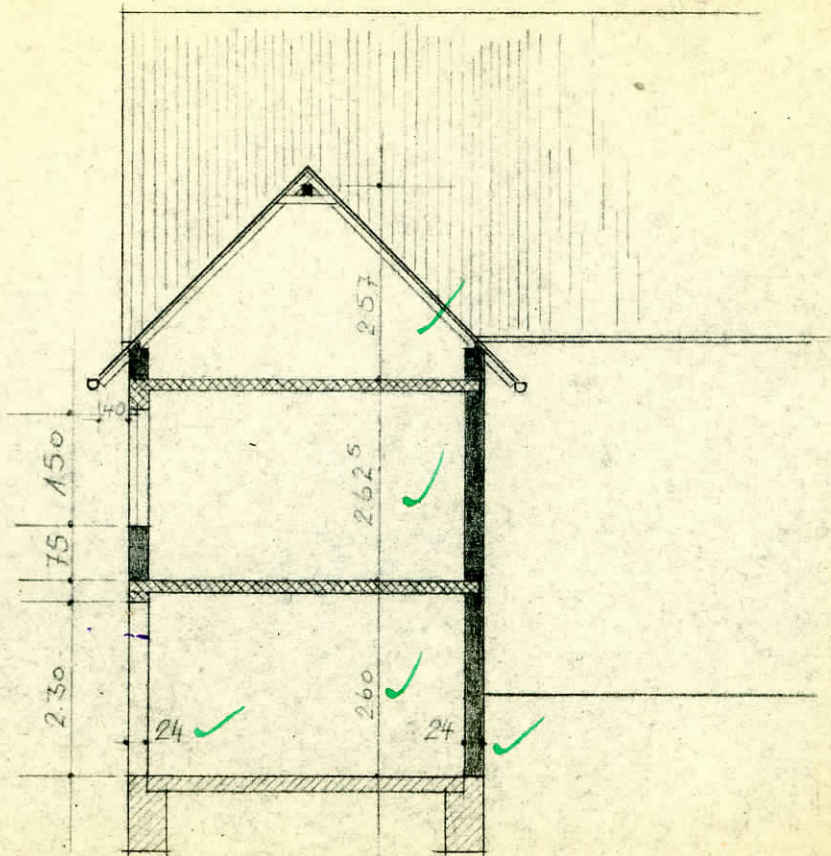

SCHNITT A-A

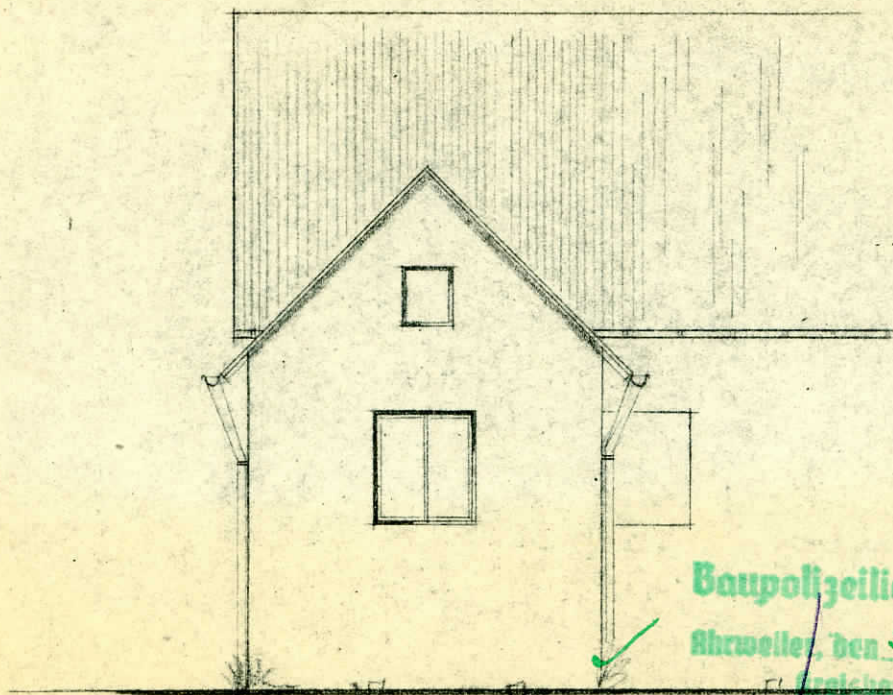

SÜD-OST-ANSICHT

Baupolizeilich geprüft
Ahrweiler, den 30.10.1959
Freiborn

DER BAUHERR:

Schmitz

DER ARCHITEKT:

ARCHITEKT HEINZ W. KOLL Architektenkammer
ADENAU/RHLD. • TELEFON 54 Rheinland-Pfalz 1070

Regierungsbaureit