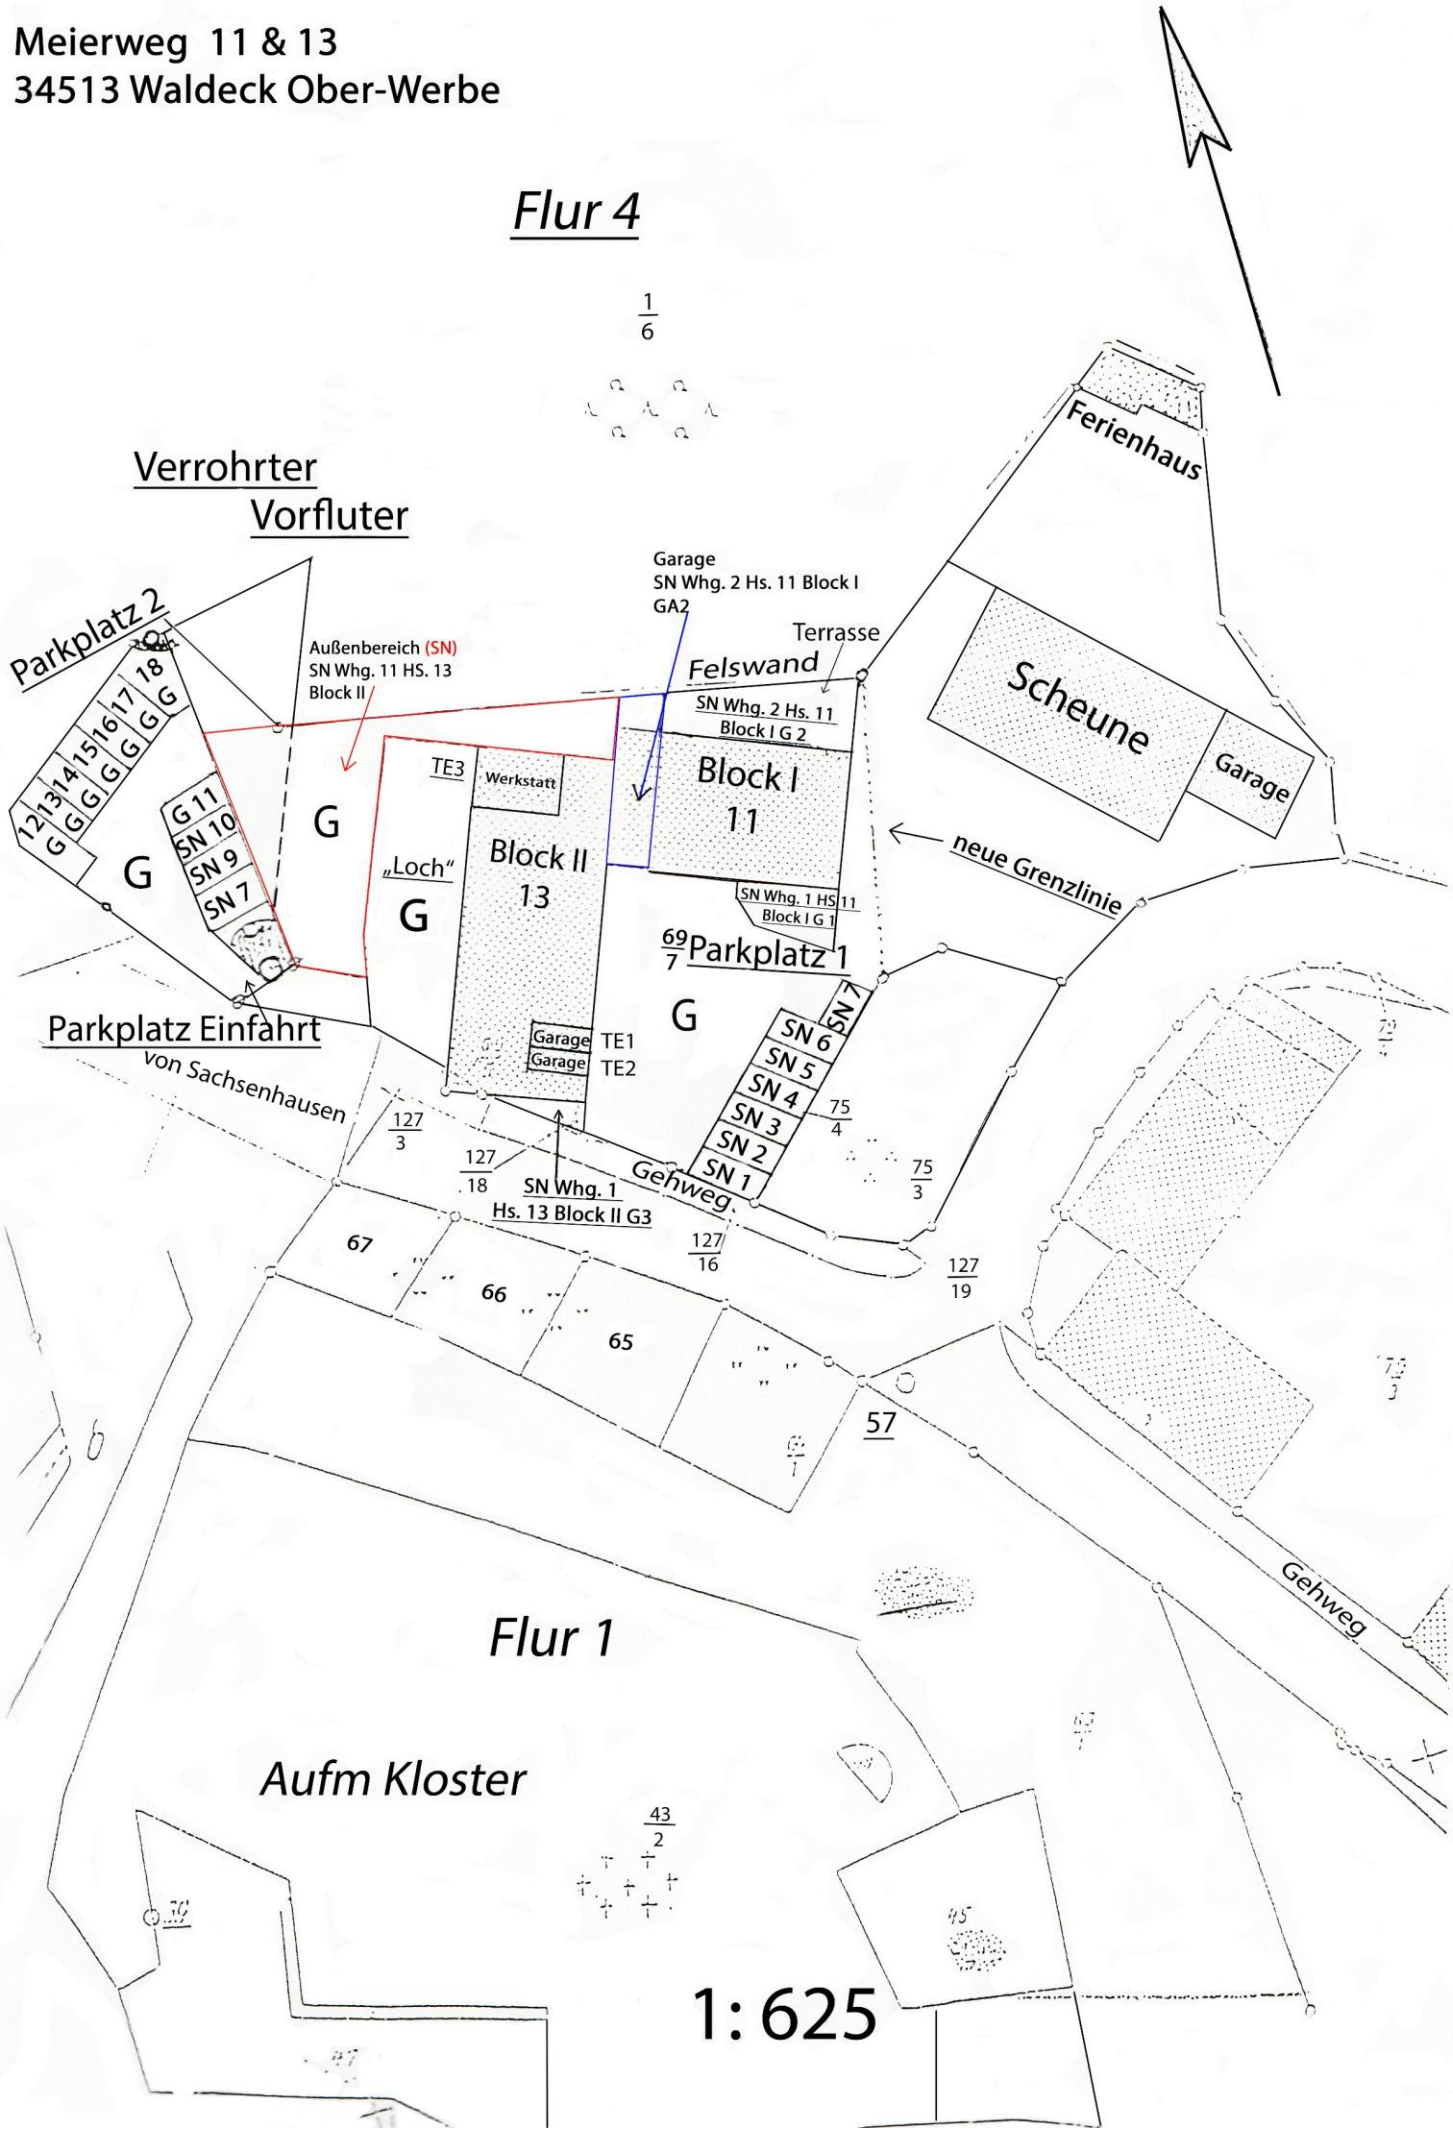Meierweg 11 & 13
34513 Waldeck Ober-Werbe