

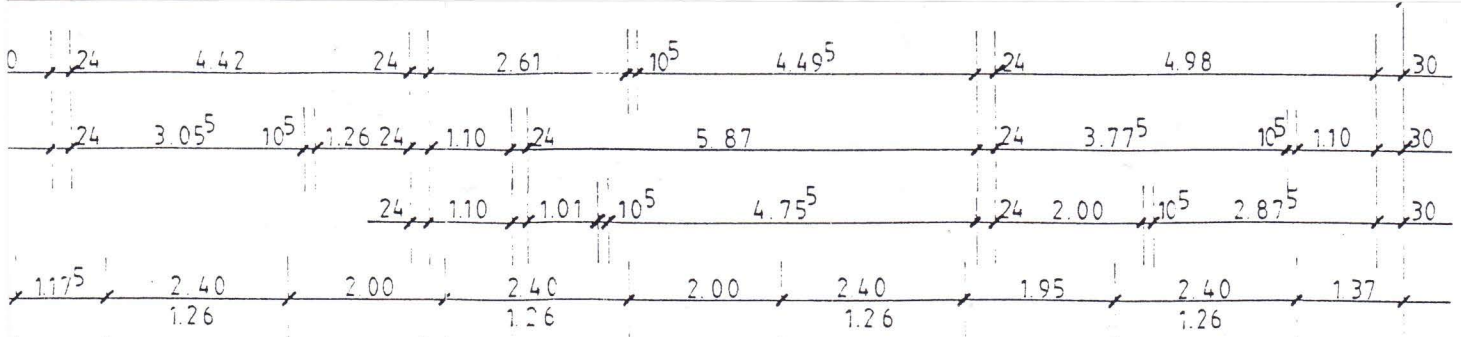


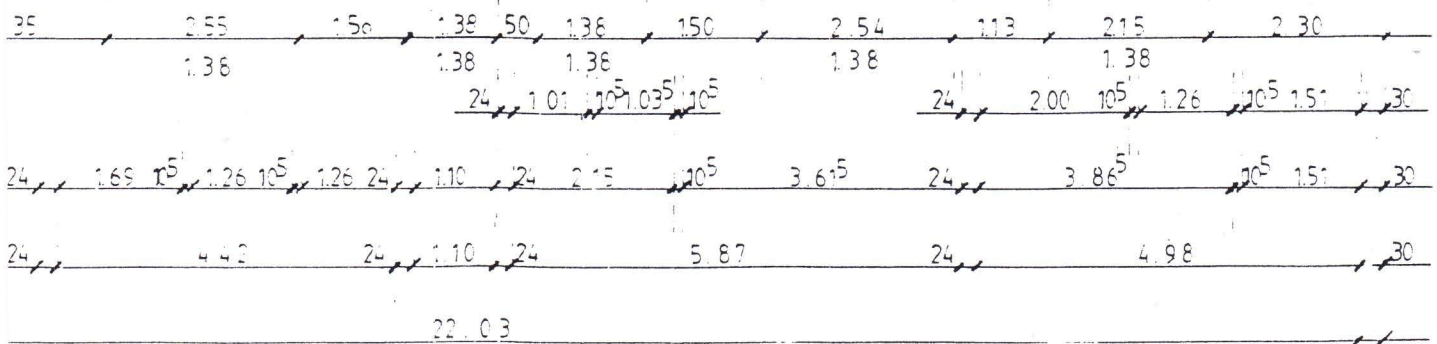

Wohnungen 13b - Obergeschoss

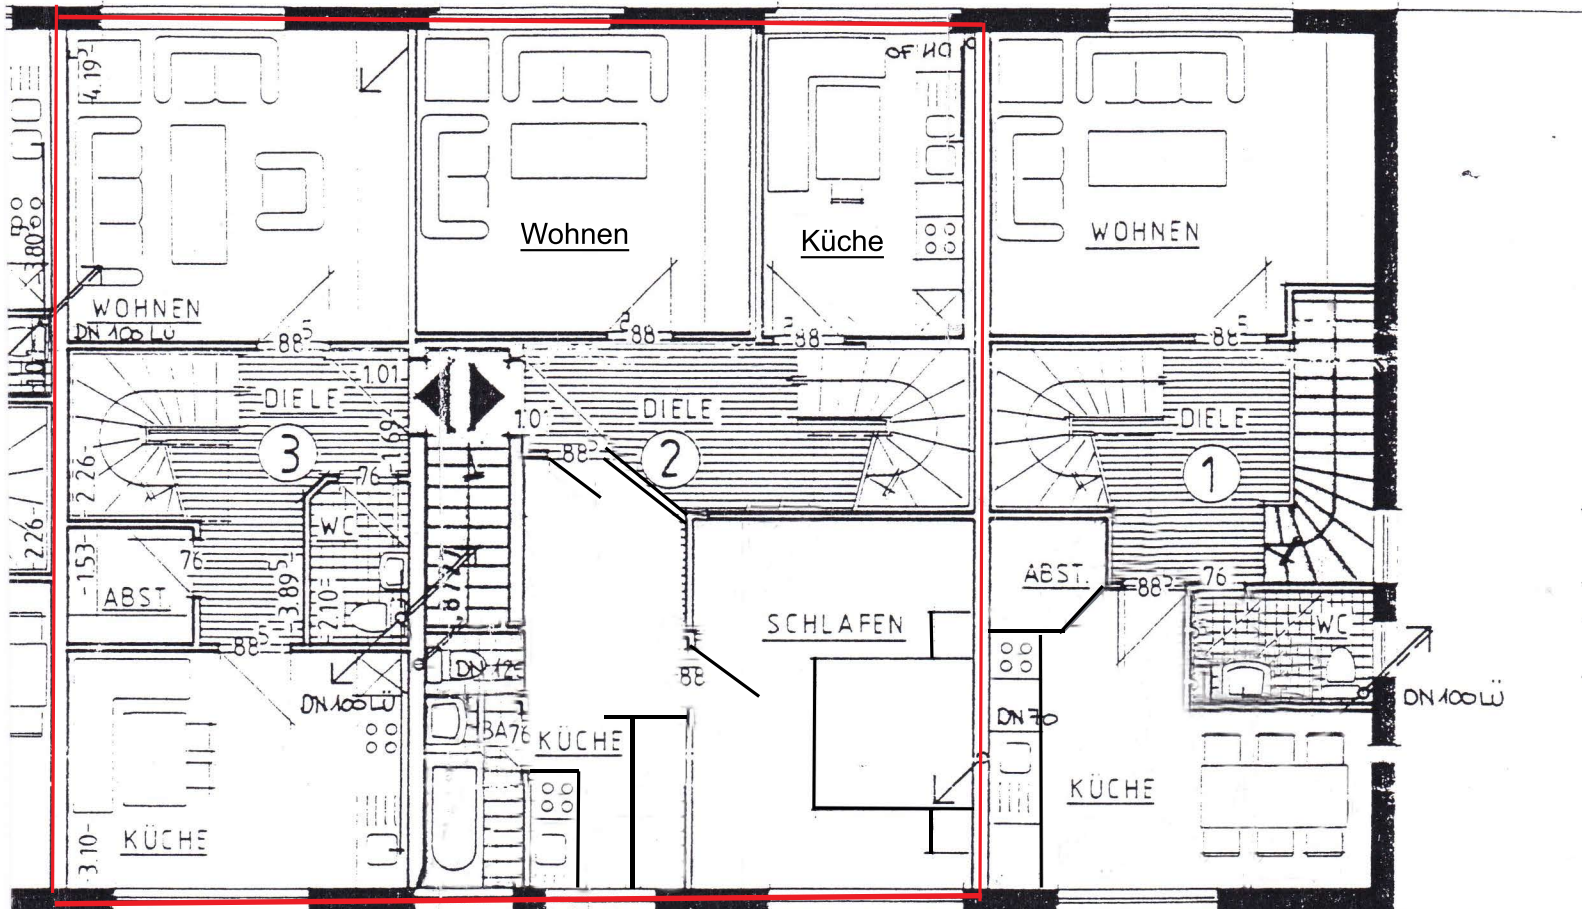

WOHNUNG 3

WOHNUNG 2

WOHNUNG 1