


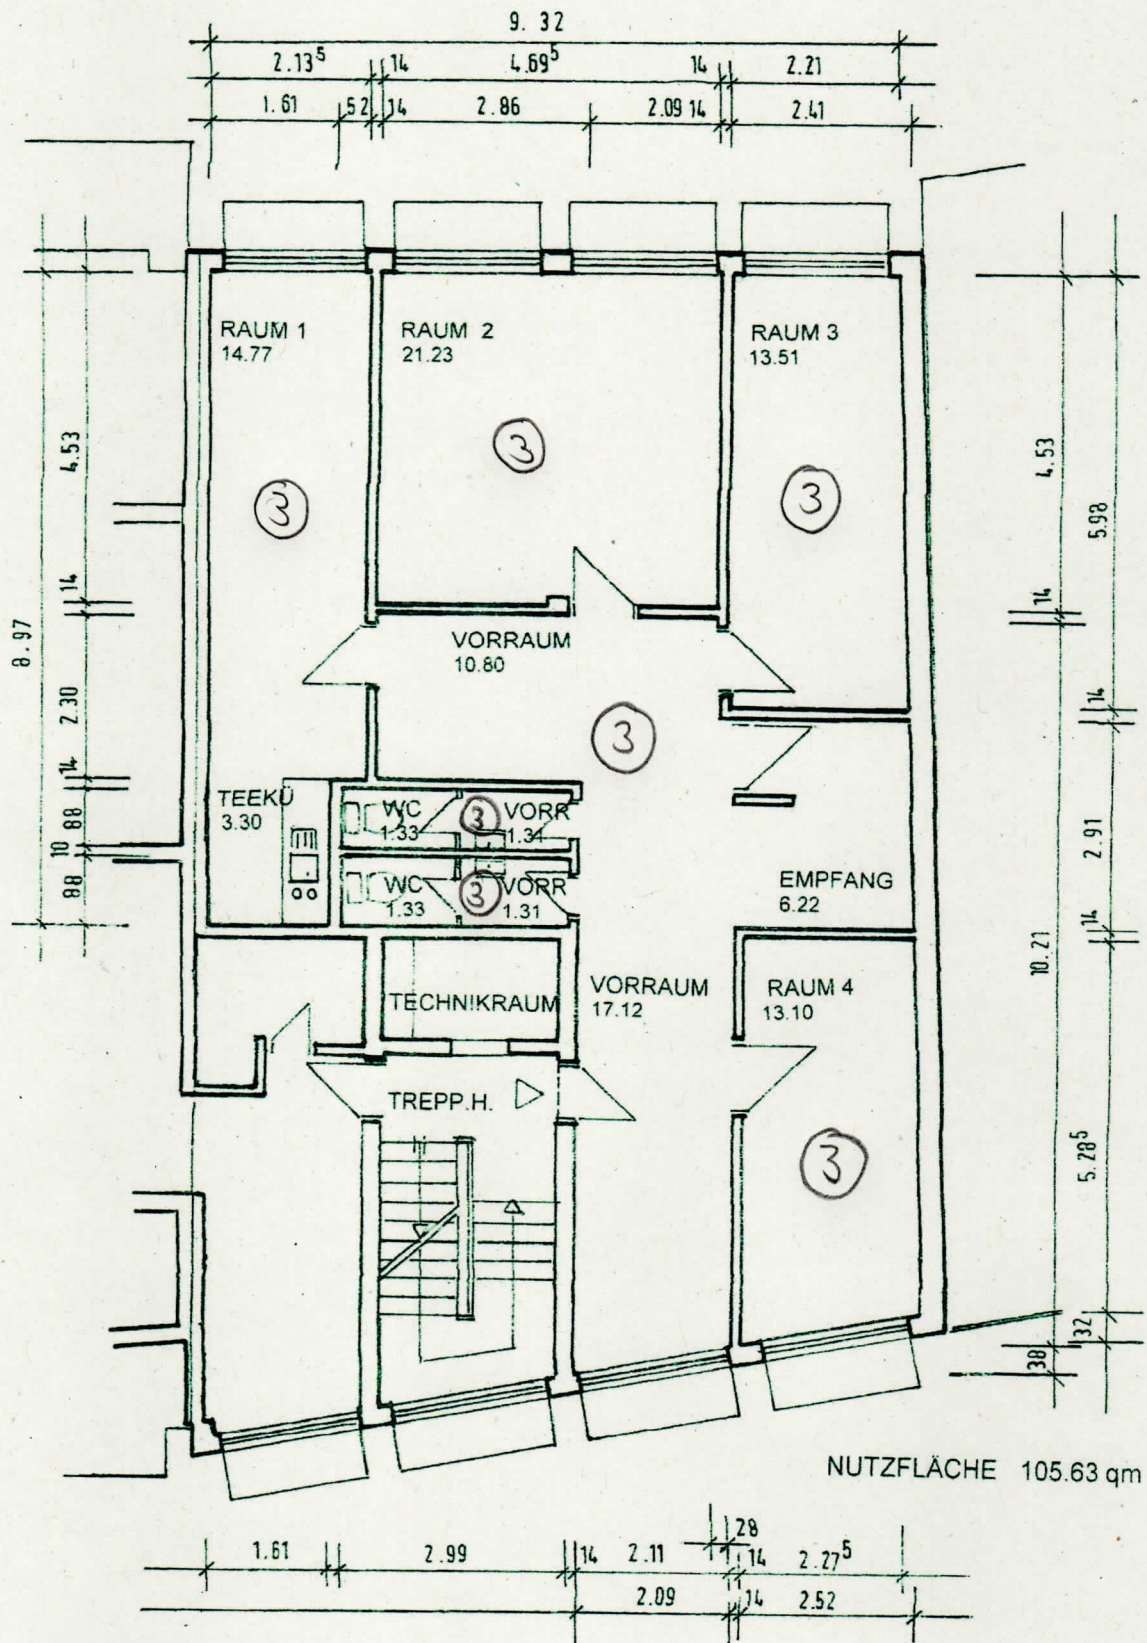

GRUNDRISS 1. OG. ---- BESTAND --- BÜRONUTZUNG M. 1 : 100 02. 2018

1

WOHN- u. GESCHÄFTSGEBÄUDE BADNER-TOR-STR.9 76275 ETTLINGEN