


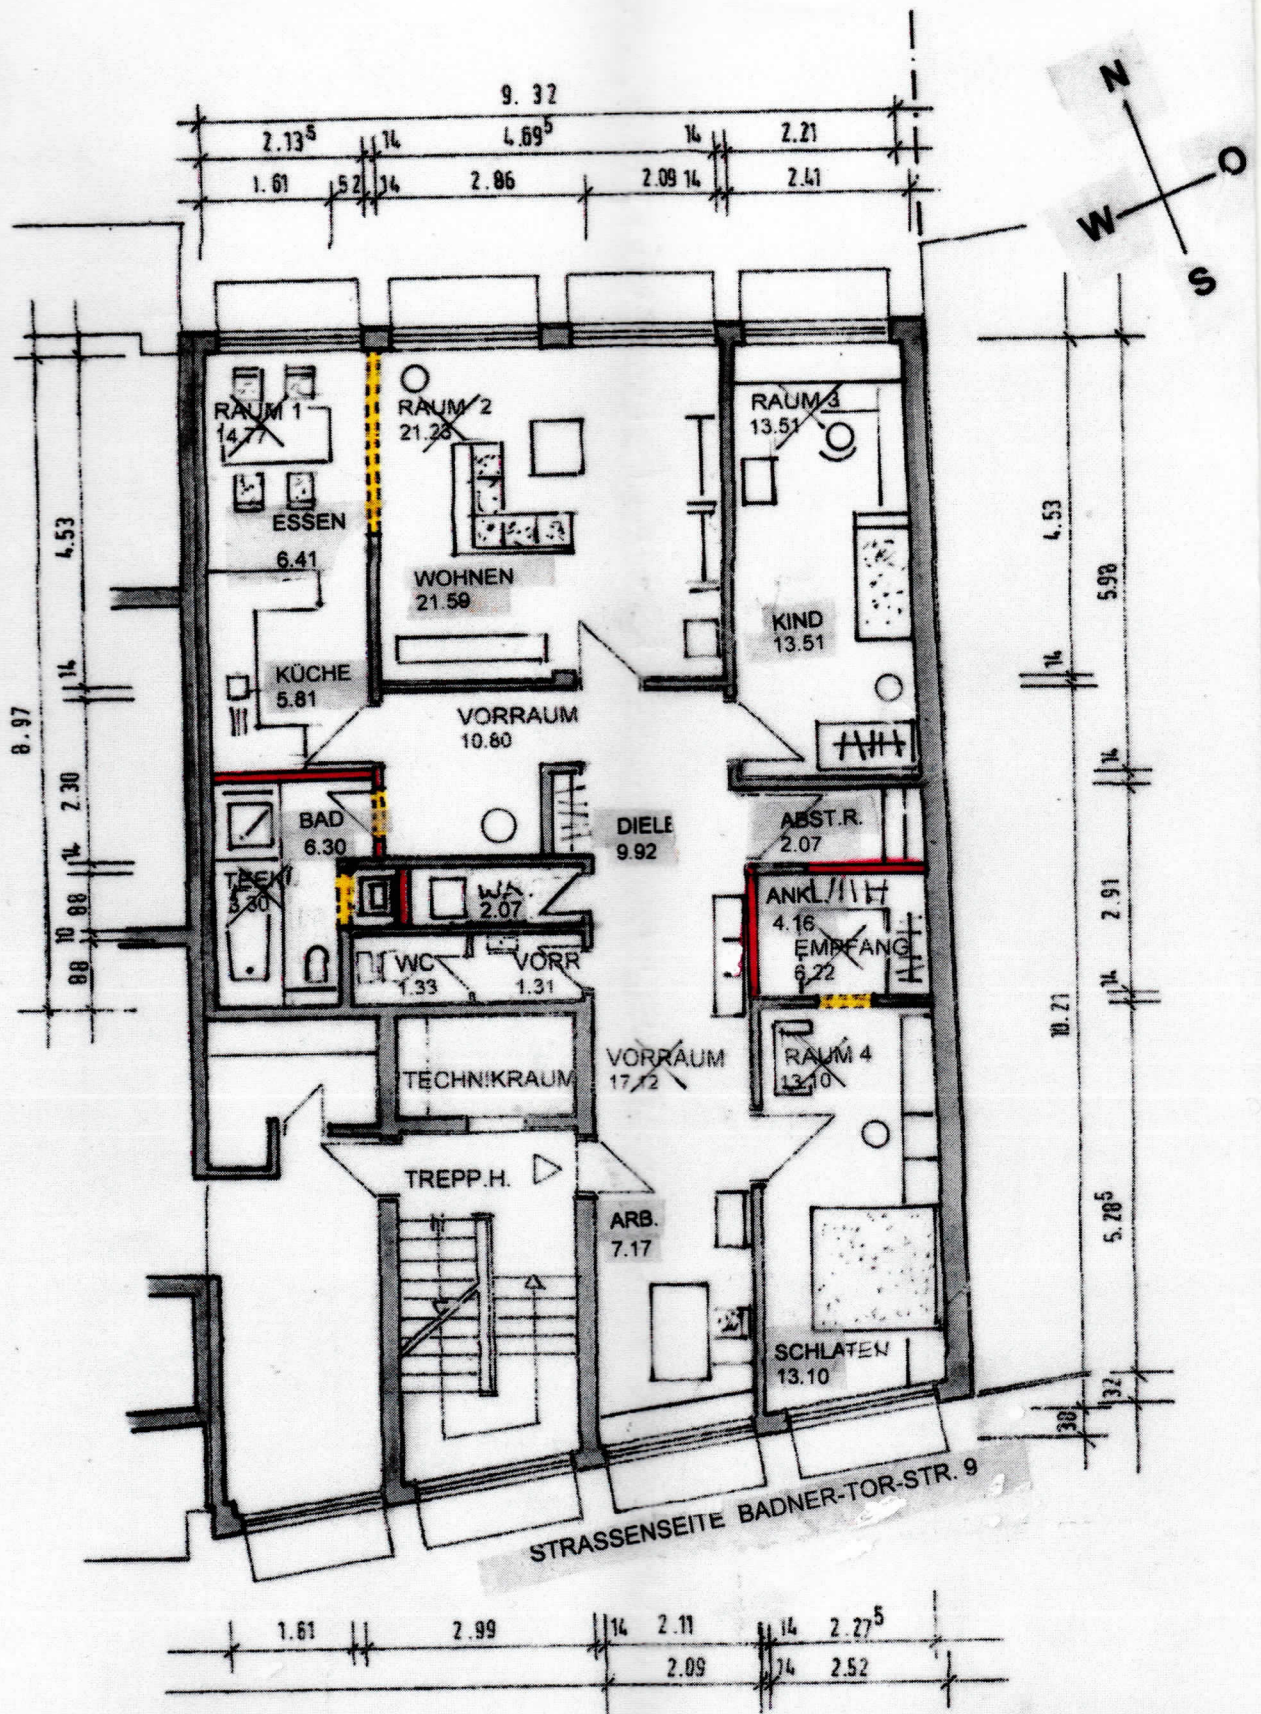

GRUNDRISS 1. OBERGESCHOSS

4 ½ - ZI - WOHNUNG 105.55 qm