


LAGEPLAN

- zeichnerischer Teil - zum Bauantrag (§ 2 Bau. Vorl. Vo.)

M 1:500

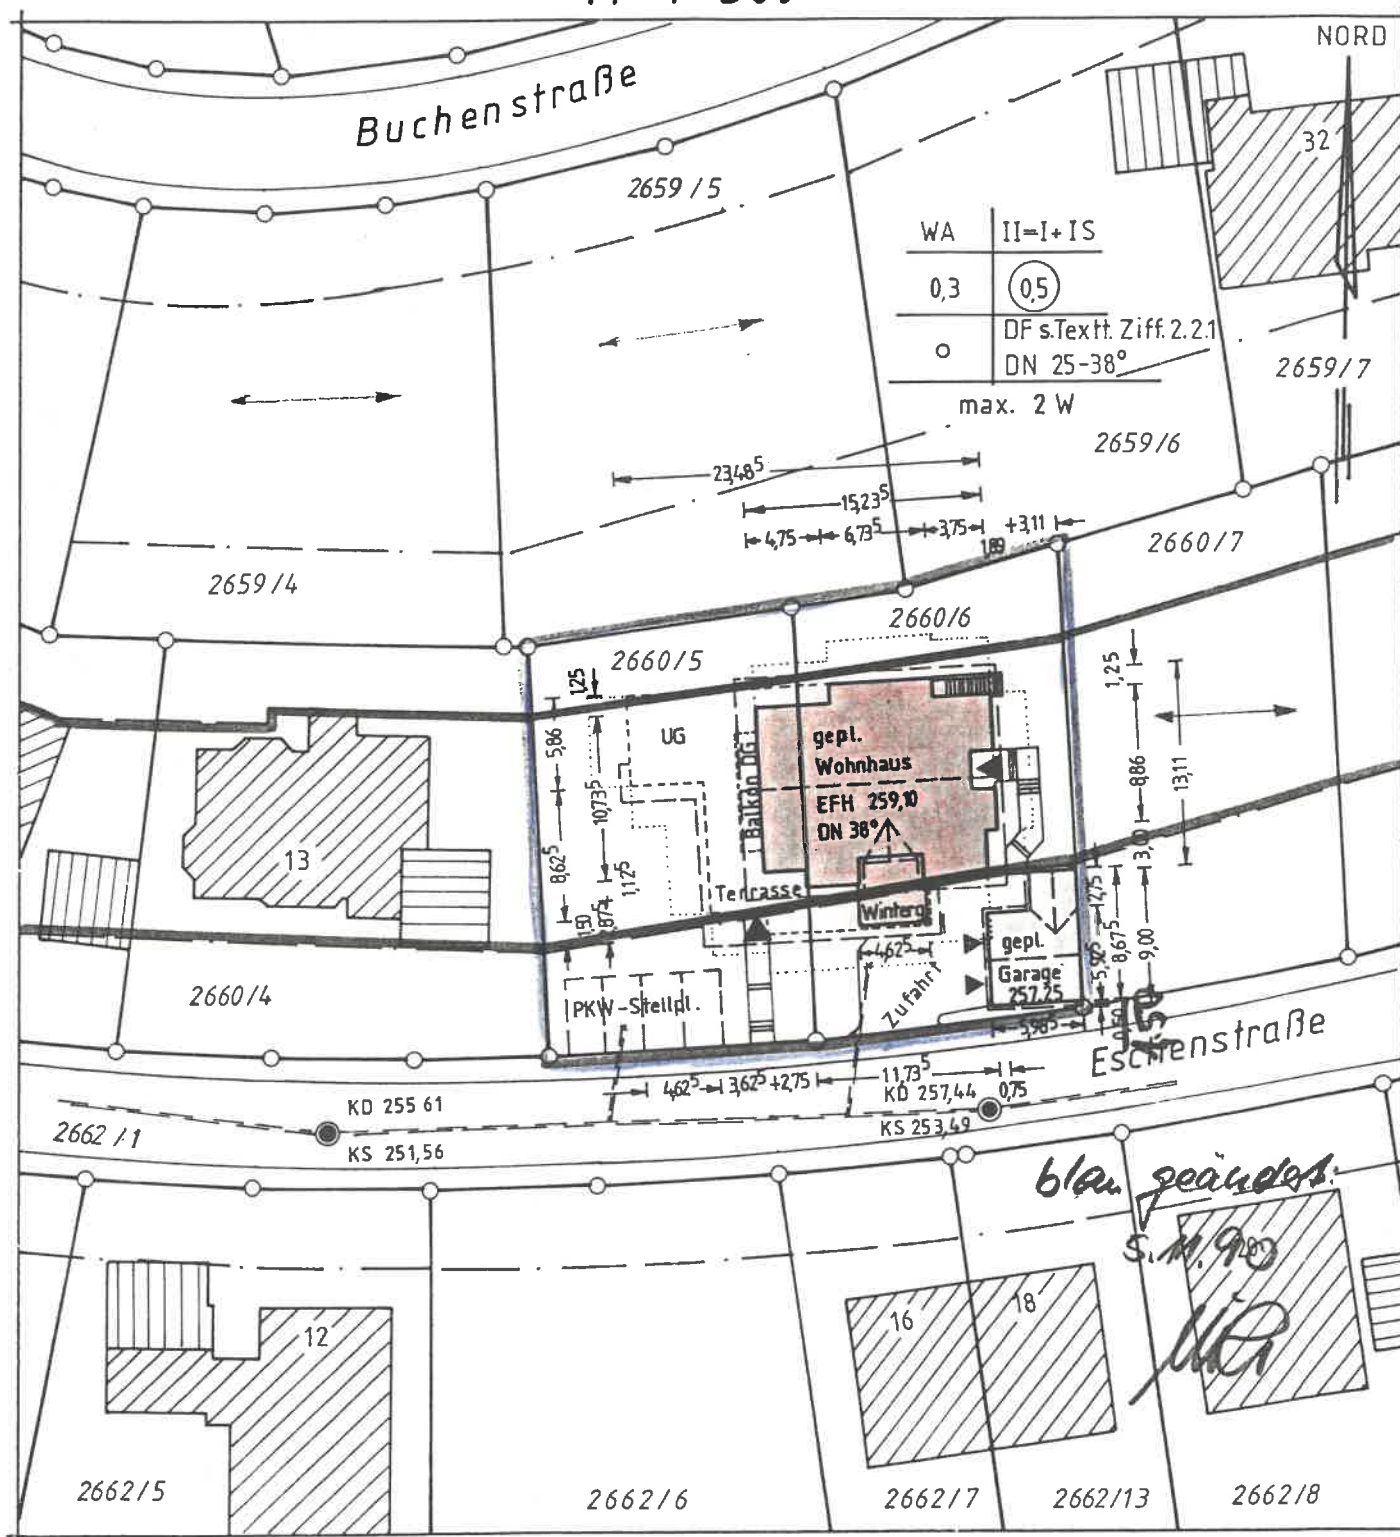

Auszug aus dem Liegenschaftskataster
ausgearbeitet nach § 2 Bau. Vorl. Vo.

F. Herrmann

Kirchensall, den 12. 10. 1990

Vermessungsbüro
F. Herrmann - D. Hell
Vermessungsingenieur BdB
Am Flöße 12
7113 Neuenstein - Kirchensall
Tel. 079 42 / 676 Fax 2772

Bauherr: Helga und Joseph Möhler, Rotdornweg 2, 7110 Öhringen

Bauvorh.: Neubau eines Einfamilienwohnhauses mit Büro im UG

Berechnung des Umbauten Raumes:

<u>Fläche UG</u>	18,86 x 13,98	
./. .	3,62 x 1,50	
./. .	4,50 x 2,87	
./. .	0,75 x 3,00	
./. .	3,81 x 1,25	
	4,62 x 5,86	303,19 qm

<u>Fläche EG</u>	15,23 x 13,11	
./. .	3,75 x 1,25	
./. .	4,75 x 1,25	
./. .	2,75 x 1,12	
./. .	0,75 x 3,00	
./. .	1,55 x 2,45	
./. .	4,38 x 1,75	172,30 qm

Umbauter Raum:

UG	303,19 x 2,82	856,51 cbm
EG	172,30 x 2,73	470,38 cbm
DG	172,30 x 0,56	96,48 cbm
	172,30 x 5,00/2	430,75 cbm
	4,36 x 5,00 x 1,12/2	12,22 cbm
Wintergarten	4,38 x 4,62 x $\frac{1,00 + 4,00}{2}$	50,70 cbm
		1917,04 cbm

Garage	5,98 x 5,99 x 3,00 =	107,55
	2,68 x 3,11 x 3,00 =	25,05

132,60 : 2	66,30 cbm
------------	-----------

gesamt:	1983,34 cbm
	=====

aufgestellt:

Architekt:

Öhringen, den 8.10.90

Bauherr: Helga und Joseph Möhler, Rotdornweg 2, 7110 Öhringen

Bauvorh.: Neubau eines Einfamilienwohnhauses mit Büro im UG

Berechnung der Wohnfläche:

EG

Wohnen	5,51 x 5,88 2,76 x 1,50 ./.	0,50 x 0,60	36,27 qm
Essen	4,38 x 5,26 ./.	0,50 x 0,50	22,81 qm
EBküche	3,51 x 5,13 0,75 x 2,01		19,53 qm
Diele	3,26 x 2,63 ./.	1,12 x 0,50	8,03 qm
Garderobe	3,51 x 1,45		5,09 qm
WC	1,63 x 1,51		2,47 qm
Abstell.	1,76 x 1,51		2,66 qm
HW	2,63 x 4,01 0,87 x 1,13		11,56 qm
Bad	3,38 x 2,76 1,00 x 0,62		9,96 qm
Flur	2,51 x 1,76 1,50 x 0,62		5,36 qm
Eltern	4,63 x 4,01		18,59 qm
			142,33 qm
Wintergarten	4,26 x 4,62		19,70 qm
			162,03 qm
	+ DG		119,91 qm
			281,94 qm
	./.	3 % Putz	8,45 qm
			273,49 qm
			=====