
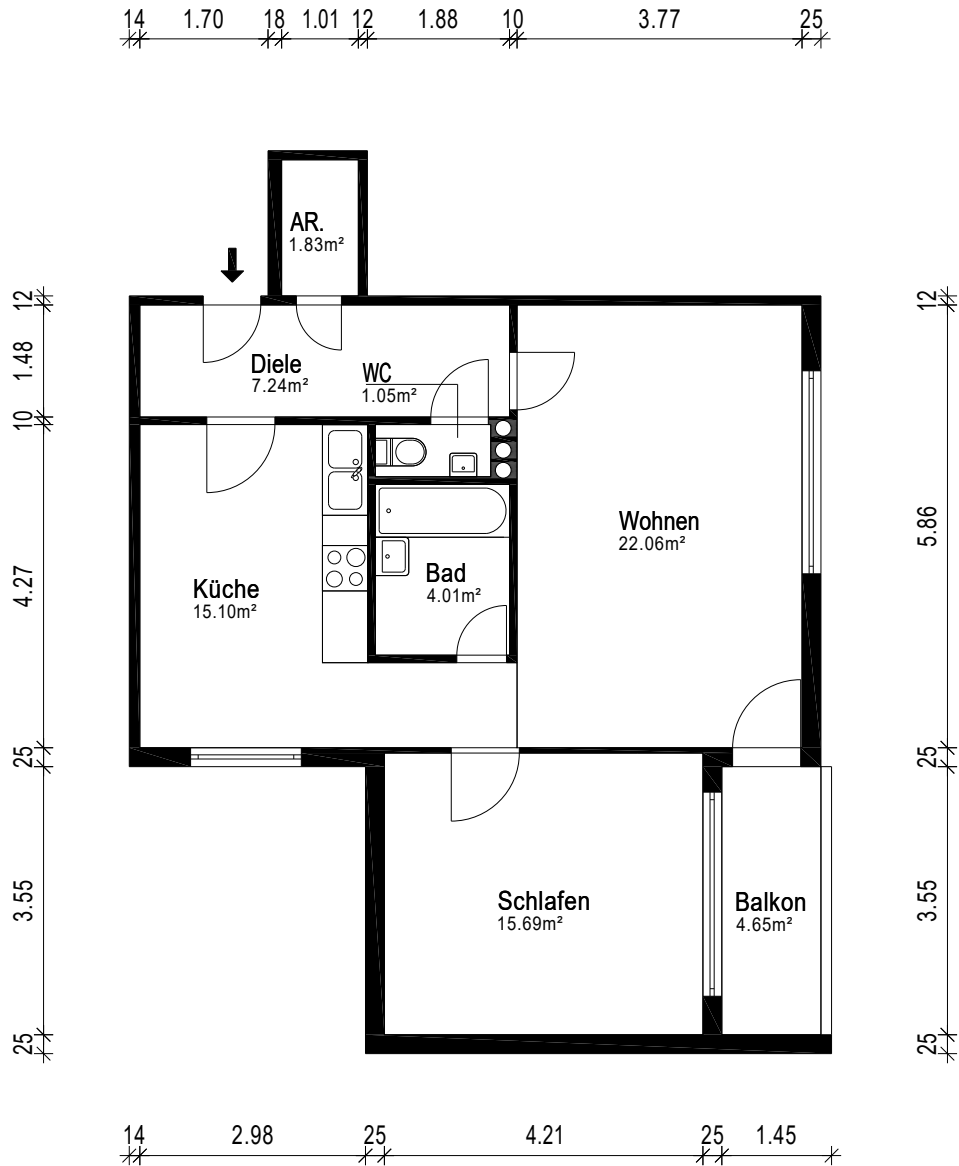


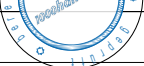

Gebäude Etagenwohnung			
Ort/Straße 66539 Neunkirchen, Malvenweg 9			
Planinhalt Obergeschoss	 Aufmaß - CAD-Service - Flächen		
Maßstab 1:100			Datum 21.01.2025
Objekt-Nr. -			Plan-Nr. 1