
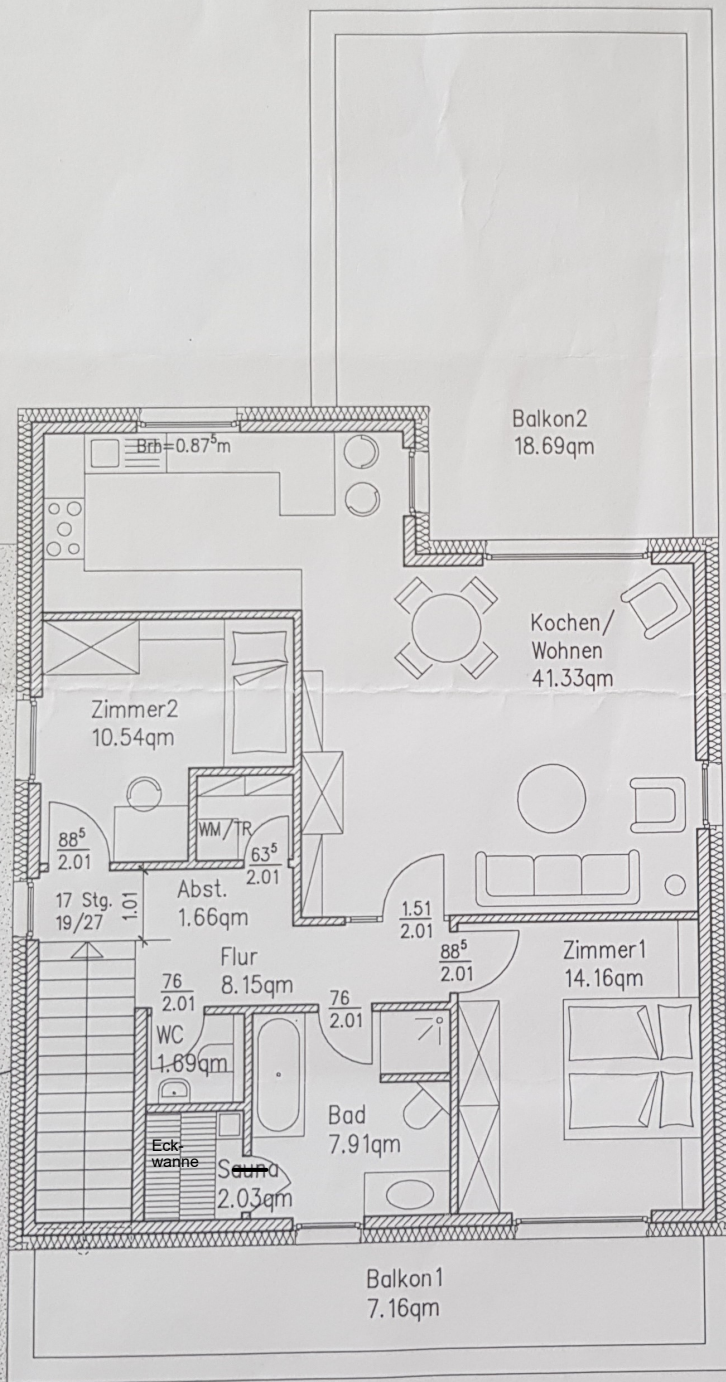


VARIANTE II

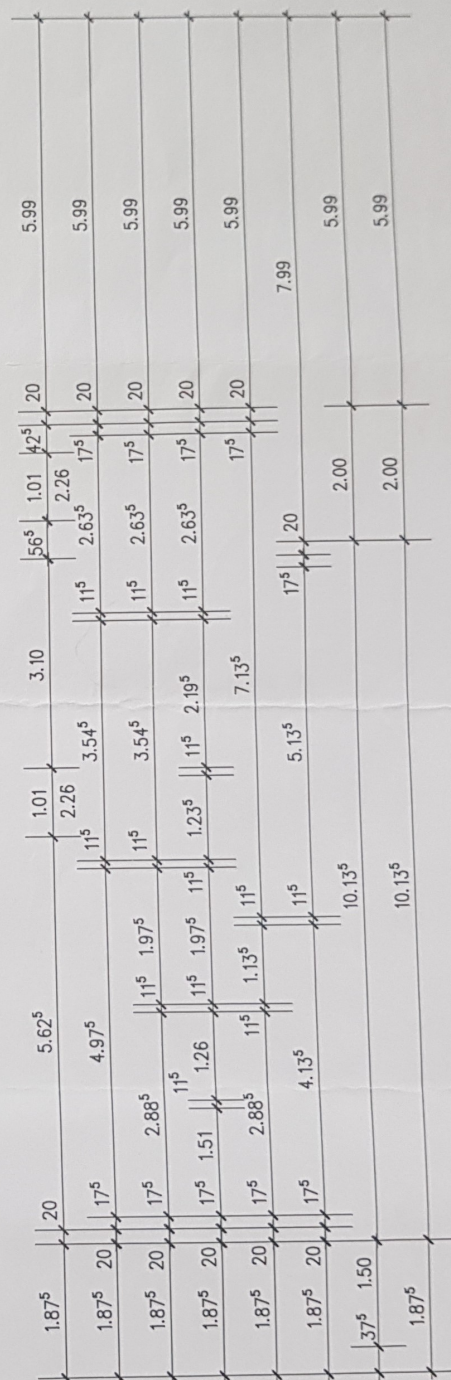

BV. Am Langberg 115
Haus rechts
Obergeschoss
M. 1: 100
Datum 10.07.2011