
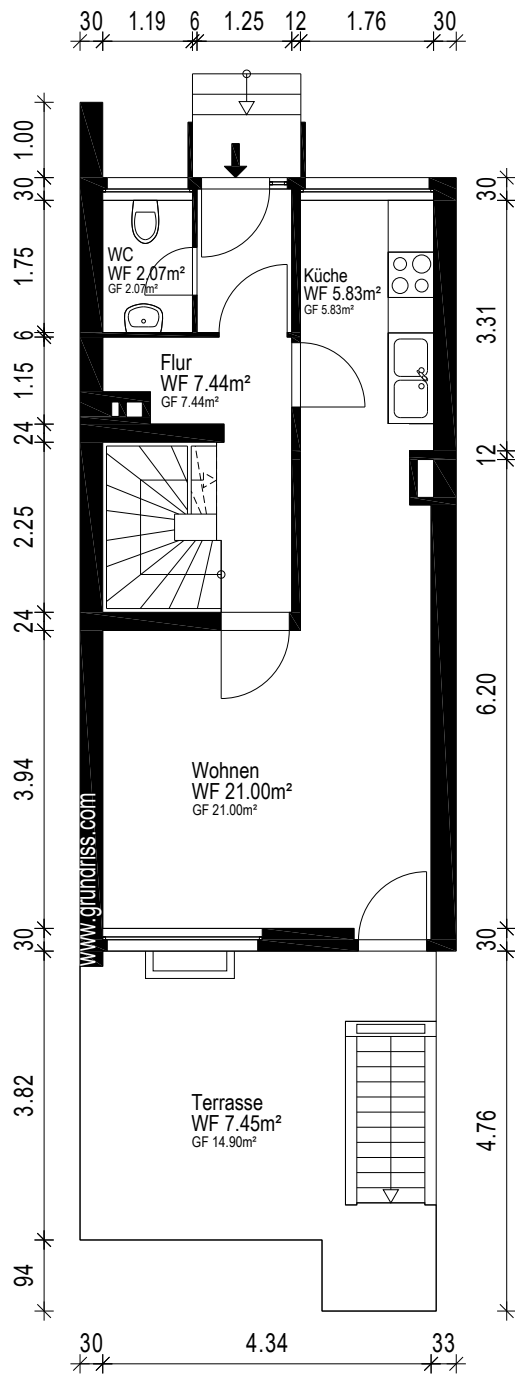


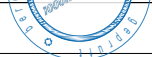

Gebäude EFH		
Ort/Straße 37085 Göttingen, Saalfelder Strasse 13		
Planinhalt Erdgeschoss		 Aufmaß - CAD-Service - Flächen
Maßstab 1:100/A4	Datum 25.08.2026	
Objekt-Nr. -	Plan-Nr. 2	