


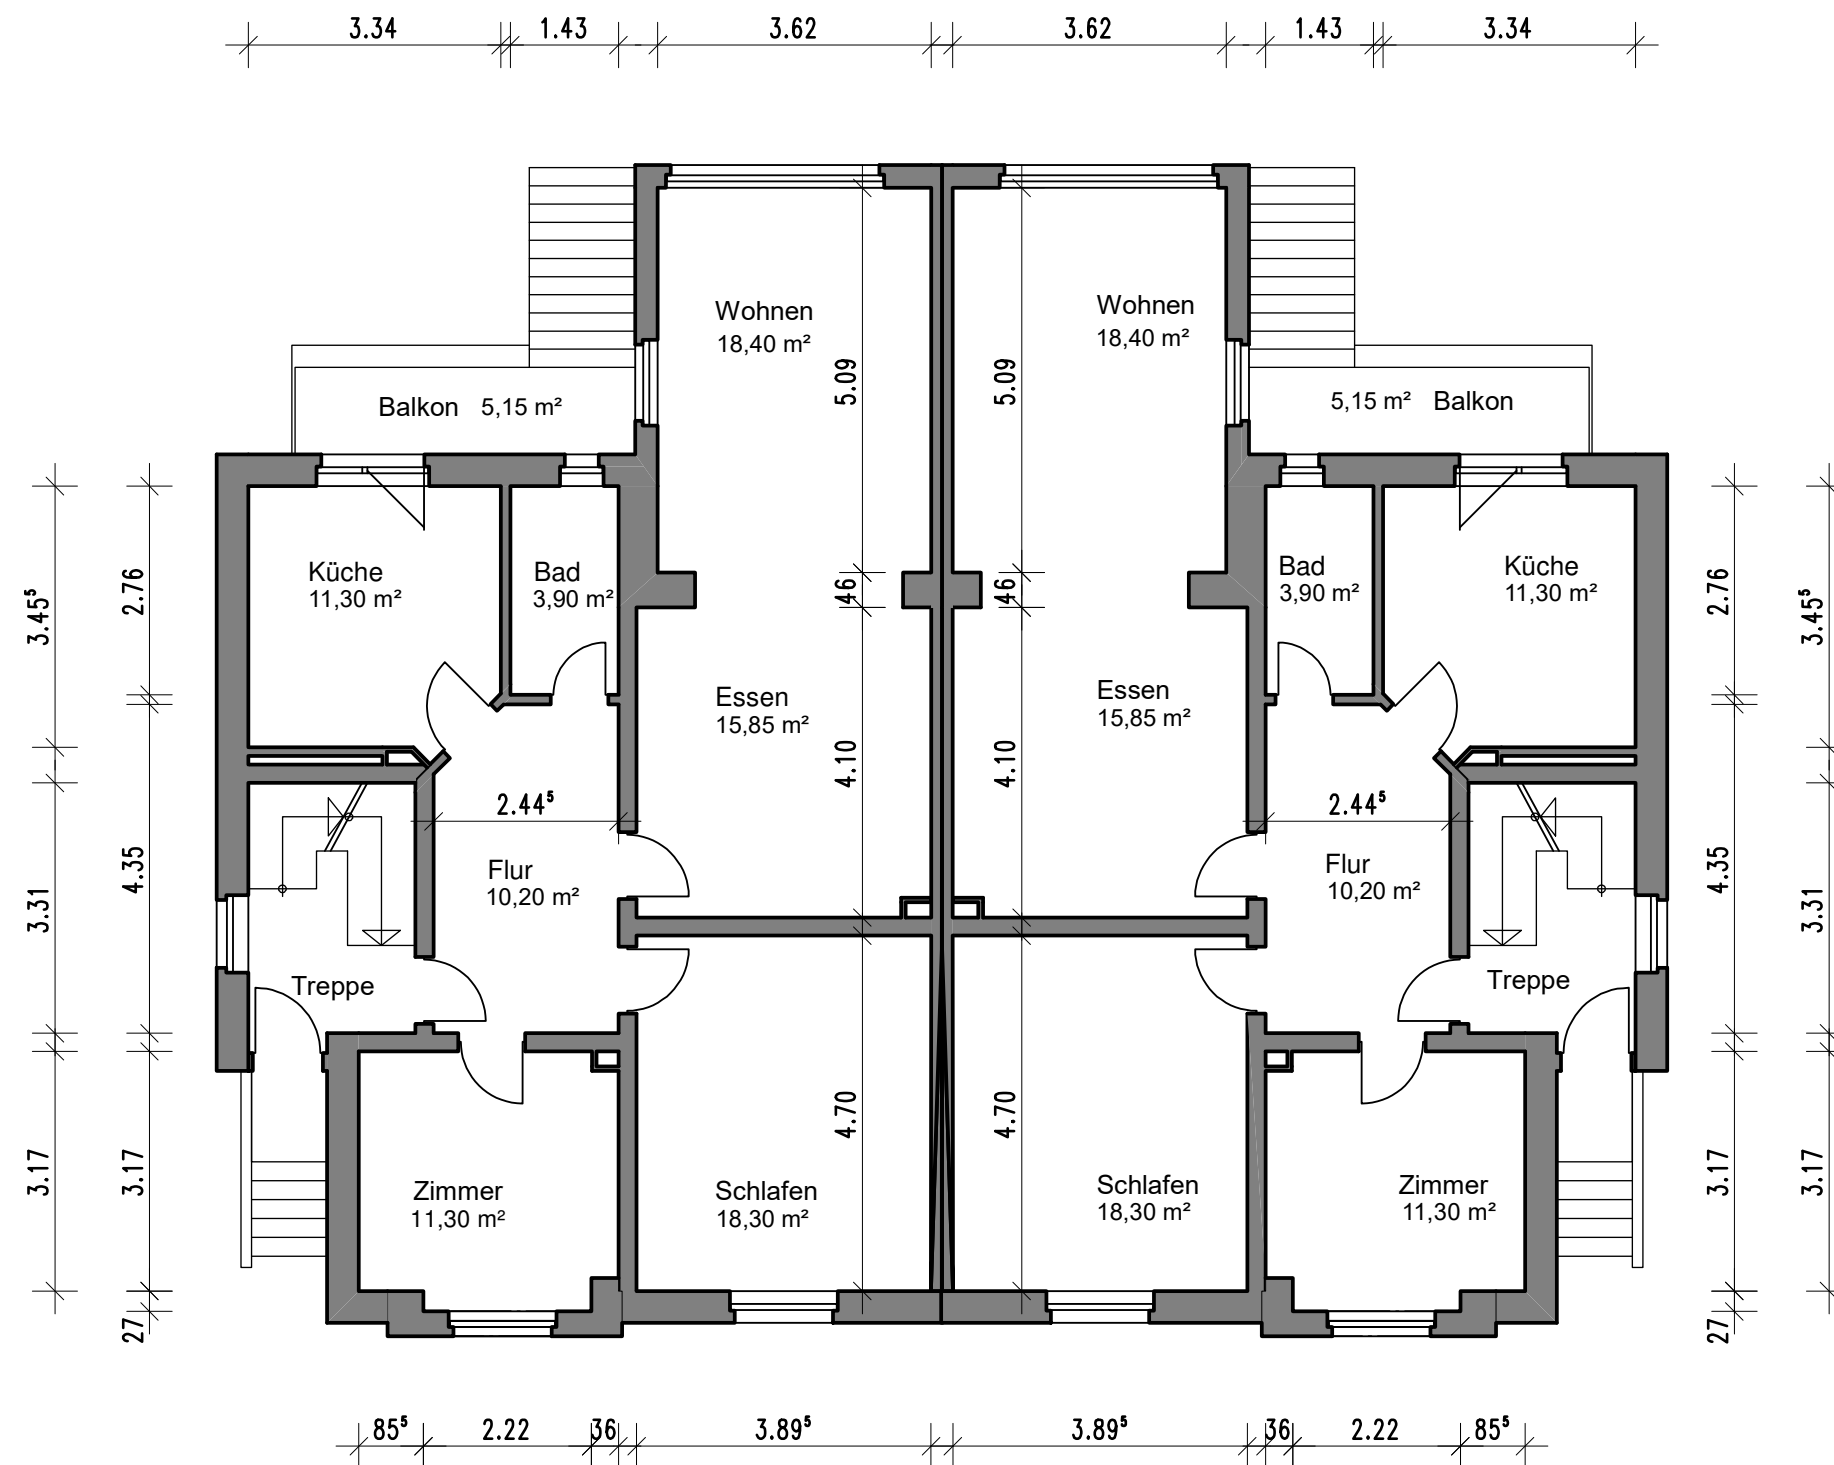


Erdgeschoss

Projekt : Mehrfamiliendoppelhaus
Buscher Feld 6-8
42653 Solingen

Gem.: Gräfrath Fl.: FIST.:

Bauherr :
Erbengemeinschaft
Kemmann

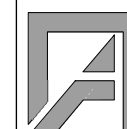

Rainer Münx DIPL. ING.

Buscherfeld 10, 42653 Solingen
Tel.: 0212 / 50621 Fax: 0212 / 50563
Mobil: 0172 / 2044974

Datum: 01.09.2023

Bestand Erdgeschoss

M: 1:100

Plan - Nr. 2