


Grundriss · Umbau-Idee

IDEE · kein Ist-Zustand

Stubenrauchstraße · 2. Obergeschoss · Rot: neue Leichtbauwände und Türen

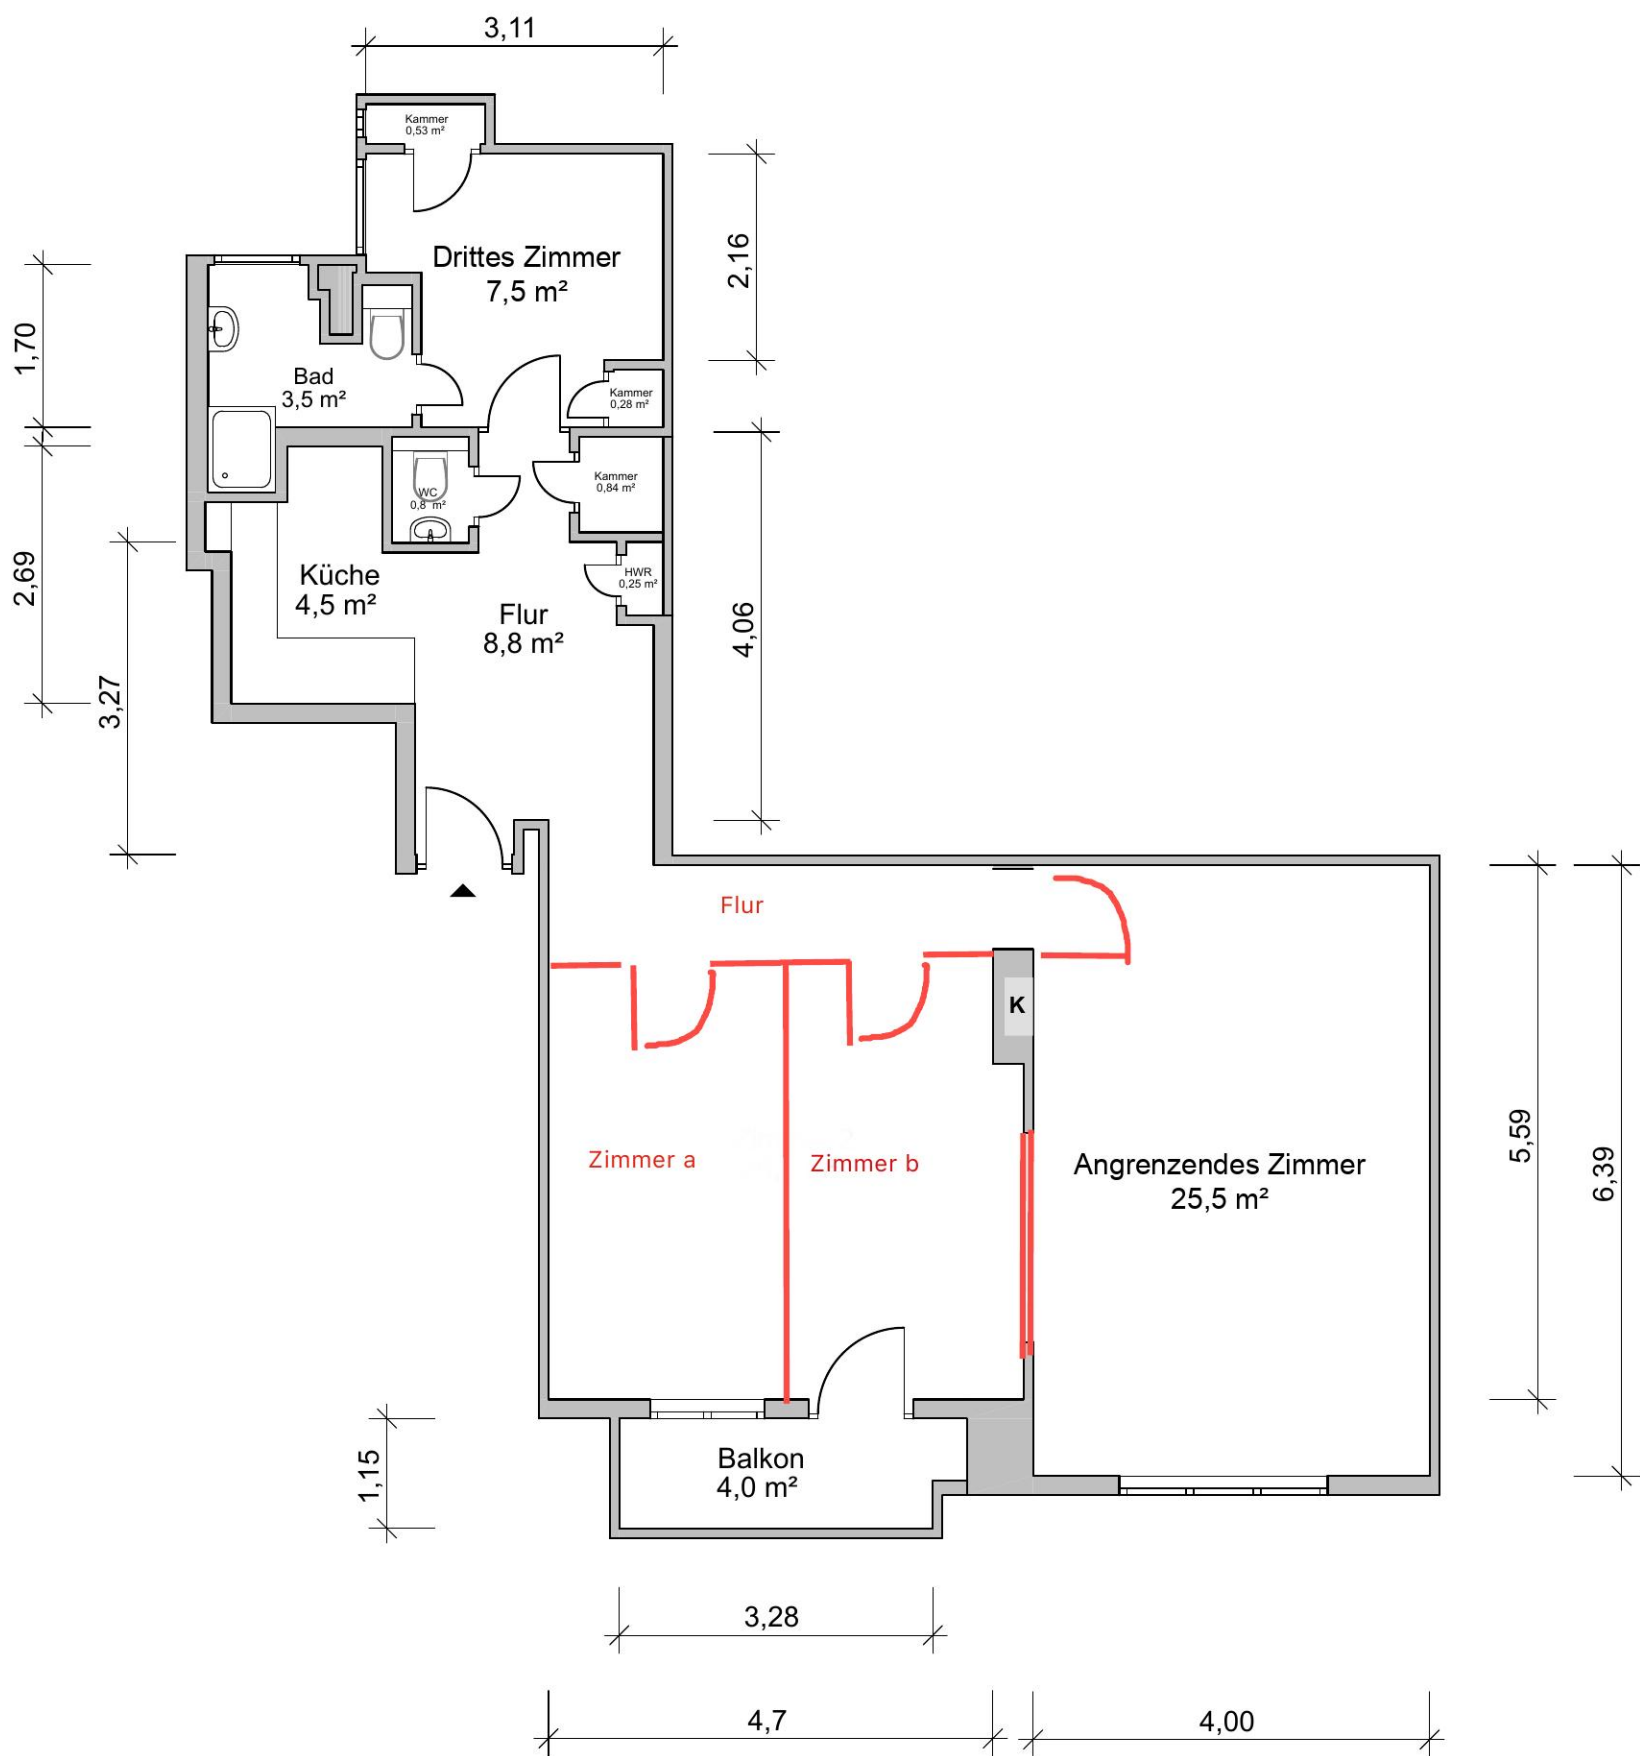

Unverbindliche Planungs-Idee, keine Genehmigungsplanung. Ob und wie der Umbau umgesetzt werden kann, ist vorab baurechtlich zu prüfen; je nach Teilungserklärung kann ein Beschluss der Eigentümergemeinschaft erforderlich sein. Kosten für einen Umbau sind im Kaufpreis nicht enthalten. Maßangaben gerundet, nicht maßstabsgetreu. Maßgeblich sind die Angaben in den Kaufunterlagen.