


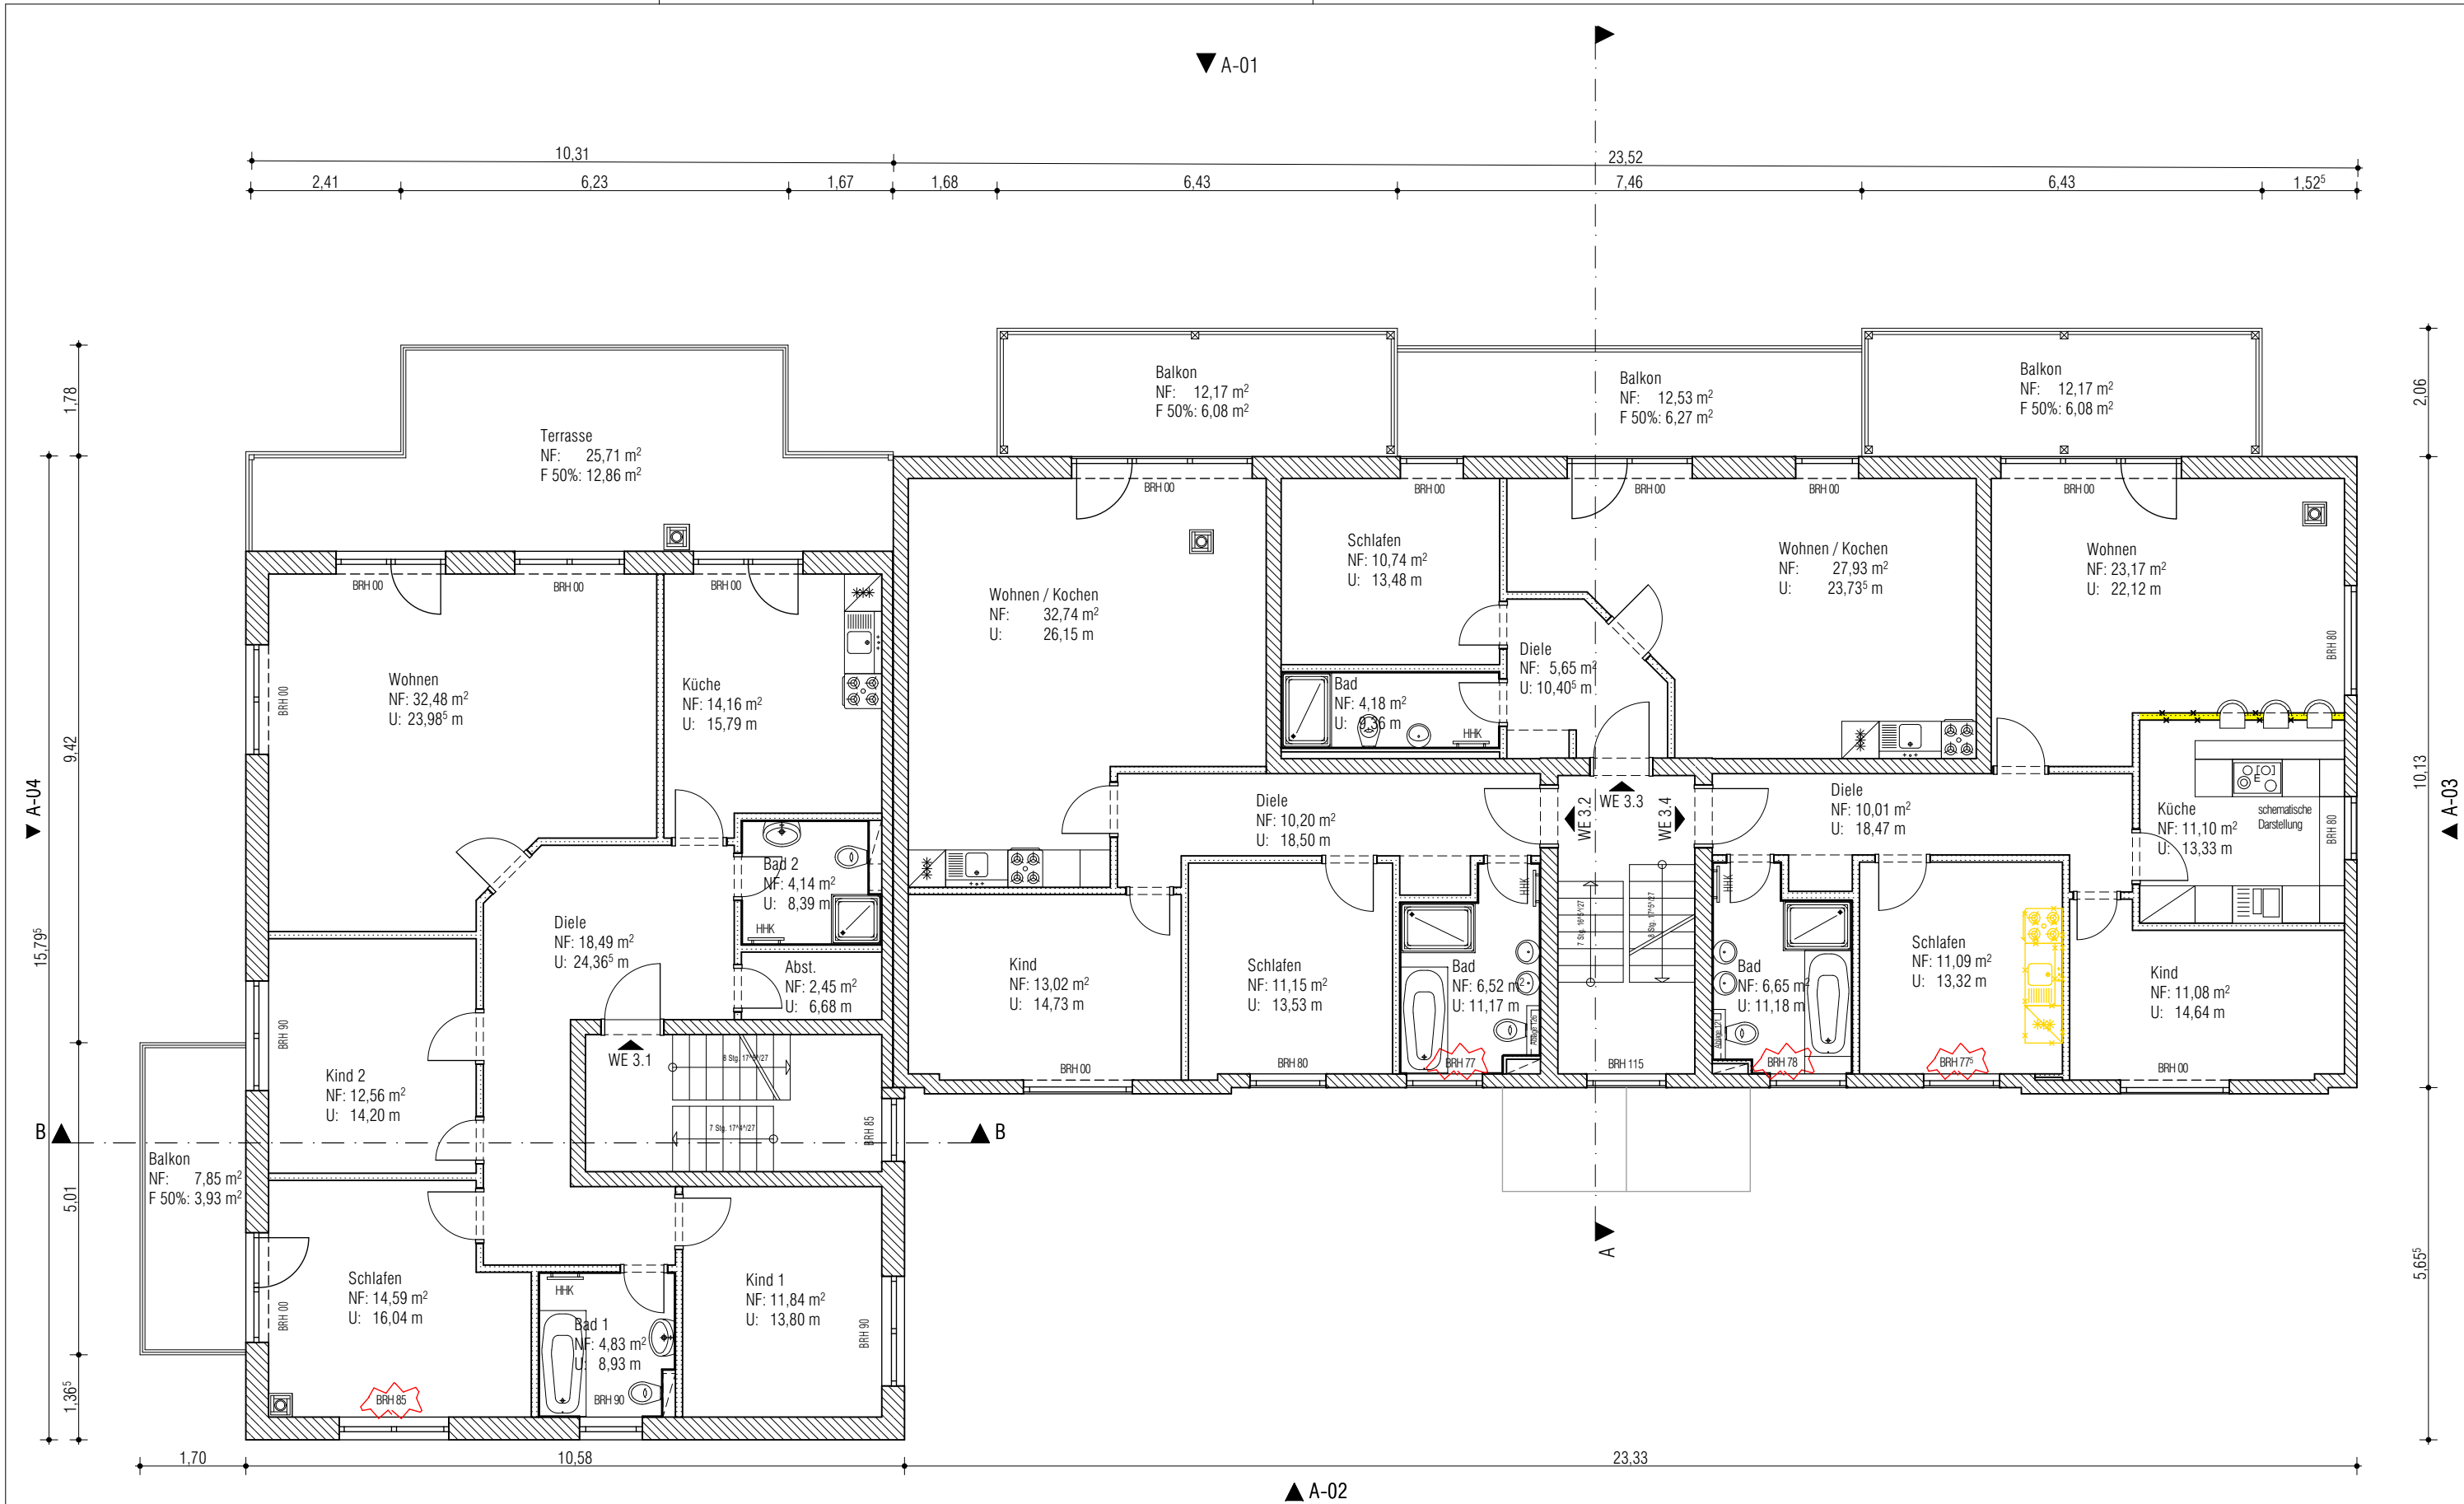

|                                  |       |          |      |   |  |   |  |   |  |                                                            |  |   |  |
|----------------------------------|-------|----------|------|---|--|---|--|---|--|------------------------------------------------------------|--|---|--|
| <b>LP4 - Genehmigungsplanung</b> |       |          |      | <b>Bauherr</b><br>AND erste Rügen Projekt GmbH<br>Mittelstr. 4<br>18546 Sassnitz<br>Tel: +4938392-372592<br>E-Mail: an@and-holding.com   |  | <b>Architekt</b><br>CASIMIRO Architekten<br>Dernburgstr. 21<br>14057 Berlin<br>Tel: +49 (0) 30 3009 62 86<br>E-Mail: architekt@casimiro.de |  | <b>Legende</b><br>Darstellung Umbau:<br><div>Bestand Bauteile</div> <div>Abbruch Bauteile</div> <div>Neubau Bauteile</div> |  | <b>Projekt</b><br><b>NAU</b><br>Ringstr. 4, 18546 Sassnitz |  | <b>Plan coding</b><br>NAU-LP4-AR-GR-03-DG-IdxA<br>Projekt LP Verfasser Planart Ebene Plannummer Index<br><b>GRUNDRISS DG</b><br>Maßstab : 1:100<br>Indexdatum : 02.07.2023<br>Datum : 02.07.2023<br>Blattgröße : 420 x 297 |  |
| Index                            | Datum | Änderung | gez. | <small>Sämtliche Maße sind vom Unternehmer eigenverantwortlich am Bau zu prüfen. Der Ausführende ist verpflichtet, den Auftraggeber auf etwaige Unstimmigkeiten der Ausführungsunterlagen hinzuweisen. Alle Werkpläne sind nur in Verbindung mit den gültigen Schal- und Bewehrungsplänen des Tragwerksplaners, sowie den Durchbruchplänen der Fachingenieure gültig und/oder den ergänzenden Angaben. Dehnungsfugen sind nach Angabe Tragwerksplaner auszuführen.</small> |  |   |  |   |  |                                                            |  |   |  |