



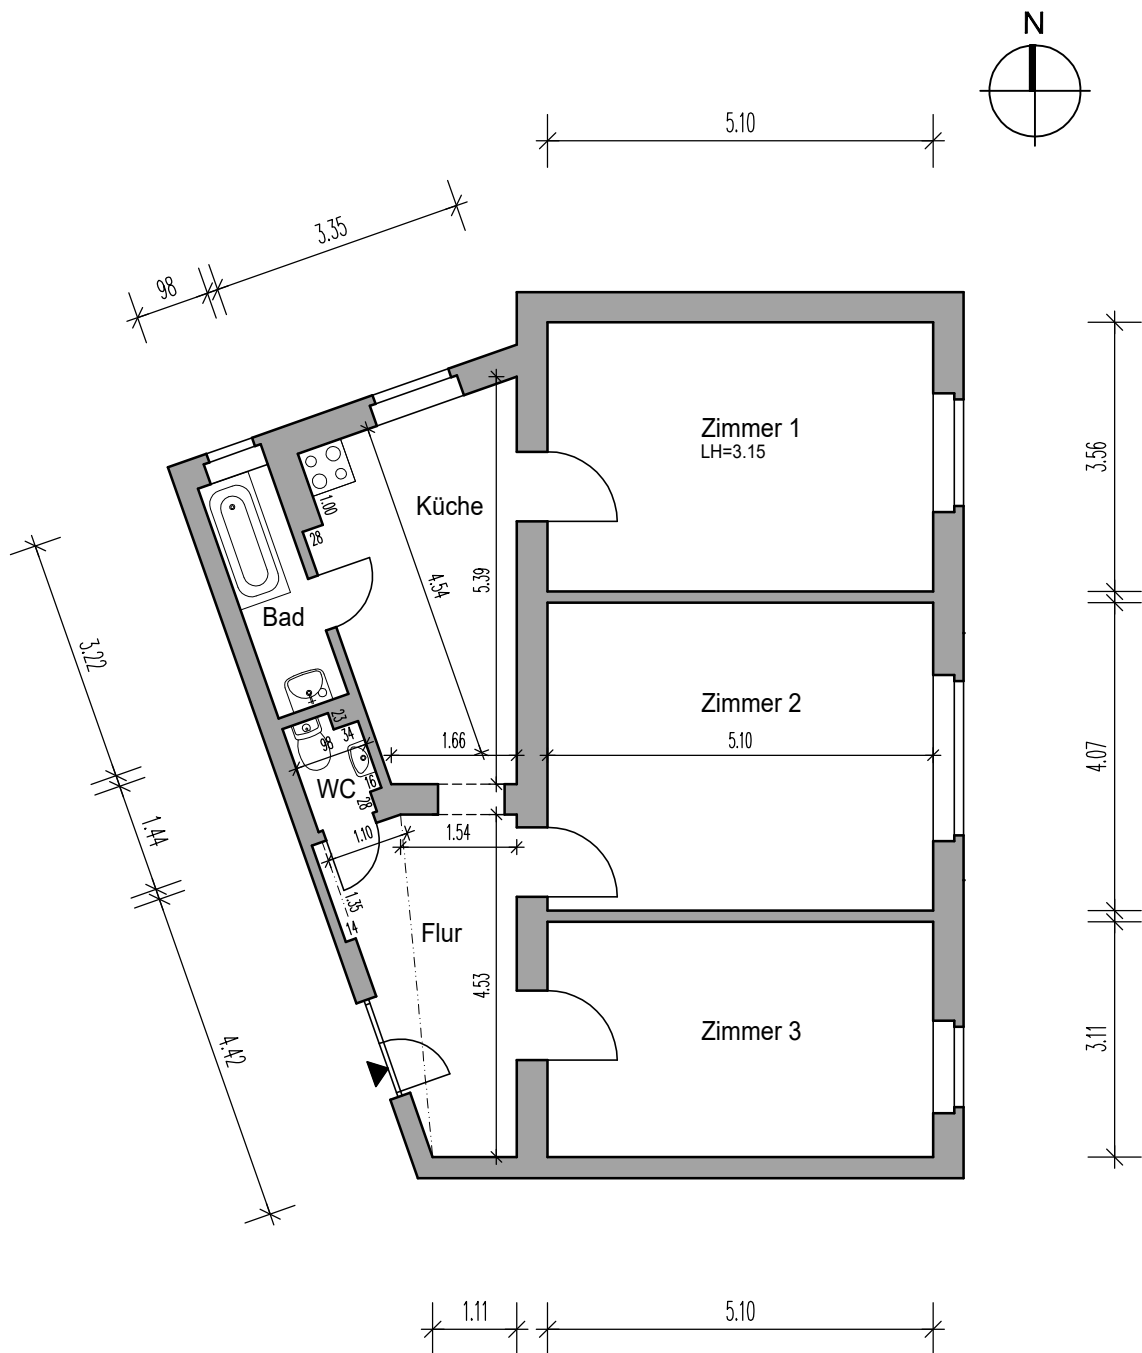

-Wohnung nicht begangen, Maße zeichnerisch ermittelt

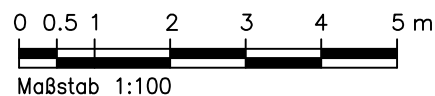

Objekt (Bauort):		Planinhalt/Lage:		Projekt (Bauvorhaben):	
Jederitzer Str. 24		1.OG rechts		Bestandsaufnahme	
14712 Rathenow				Wohnung	
Eigentümer:	Planerstellung:	Stempelfeld:	WE-Nummer:	Maßstab:	Papiergröße:
	Ebeling+Finck GbR	EBELING + FINCK AUFMAß + GMD + BERECHNUNG Ostpreußendamm 44 12207 Berlin	08	1:100	A4
	Digitale Gebäudedokumentation		Blattnummer:	Bearbeitung:	Datum:
	Ostpreußendamm 44		1/1	ef	06.07.2026
	12207 Berlin				