



Ronski+Burke Architekten
und Ingenieure

Projekt: Flächenüberprüfung Whg. 29, 3.OG, 3 Zi.
MFH Altstadtblick Nr. 5
Potsdam, Speicherstadt

Bauherr: FUNK Immobilien
Grabbeallee 41
13156 Berlin

Stand: 27.04.2016


Flächenaufstellung nach Wohnflächenverordnung (m²) WoFIV Stand: 25.11.2003

Geschoss	Wohnung	Raumbezeichnung	Flächen in m ²
3.OG	Whg.-29	Raum 1 (Wohnen)	22,44
		Raum 2 (Schlafen)	14,35
		Küche / Essen	27,05
		Bad 1	4,04
		Bad 2	13,38
		Flur 1	7,34
		Flur 2	4,41
		Ankleide	6,67
		HWR / Abstellraum	2,29
		Balkon zu 1/2	12,15

Whg.-29 **114,1 m²**

Balkone und Terrassen zu 1/2 einbezogen

Aufgestellt:
i.A. J. Becker-Colberg
27.04.2016

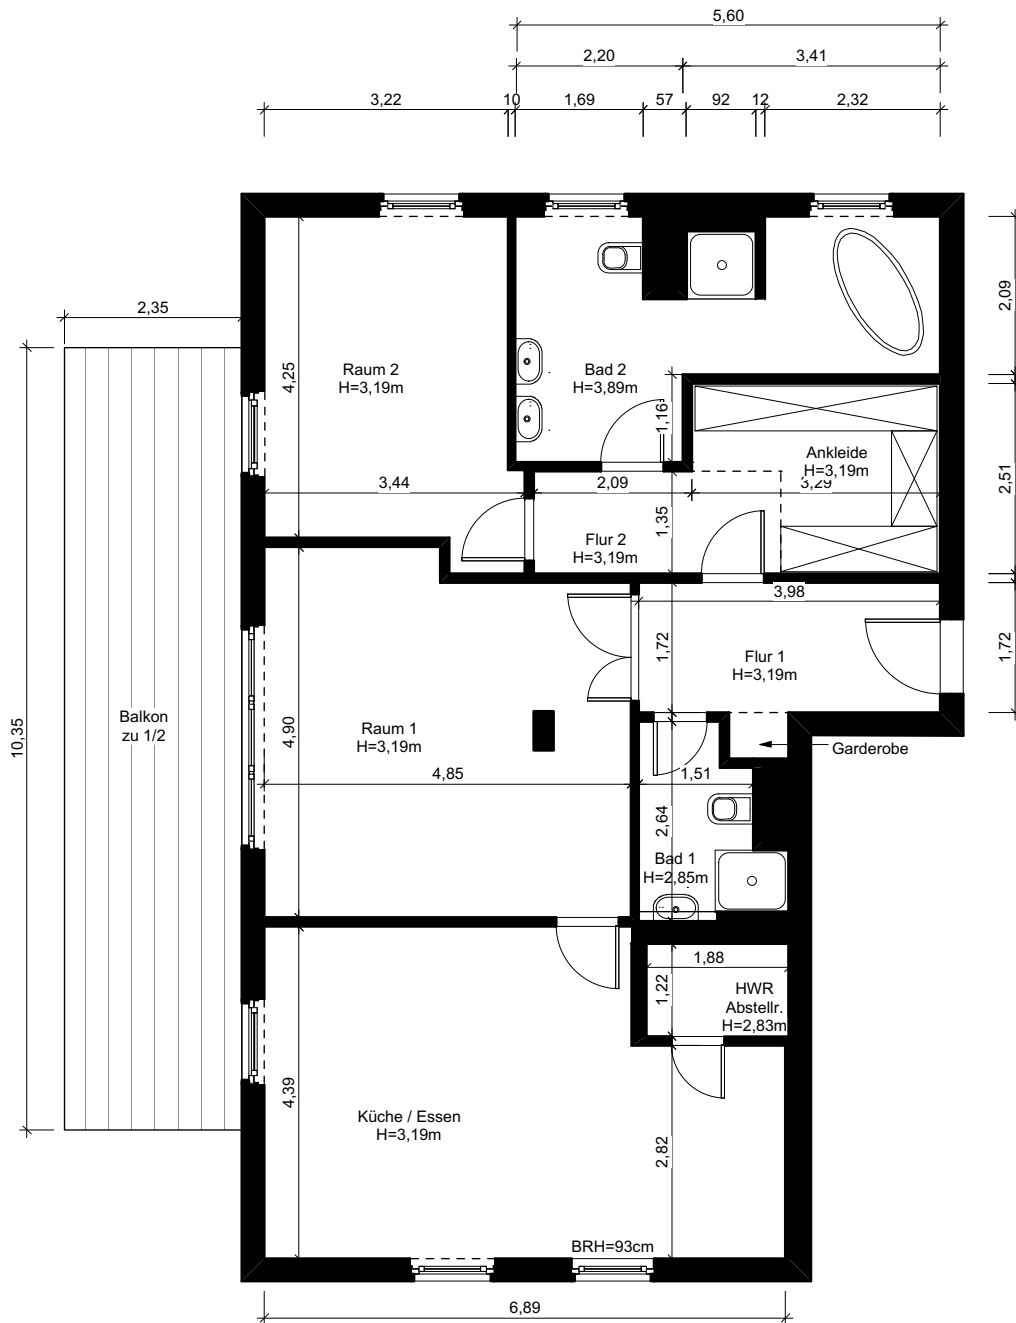

0 1 5m

Architekt  Ronski+Burke Architekten und Ingenieure	Friedrichstr. 206 D 10969 Berlin Tel: +49 30 / 45 02 65 80 Fax: +49 30 / 45 02 65 81	Bauherr FUNK Immobilien Grabbeallee 41 13165 Berlin	Projektnr. 707-SPE	Projektbeschreibung Wohnflächenermittlung Altstadtblick Nr. 5 Potsdam - Speicherstadt	M. 1:100	Plangr. A4	Plan-Nr. / Index
			Plainhalt Wohnungsgrundriss Whg. Nr. 29, 3.OG	Datum 27.04.2016	Erstellt JB-C		