




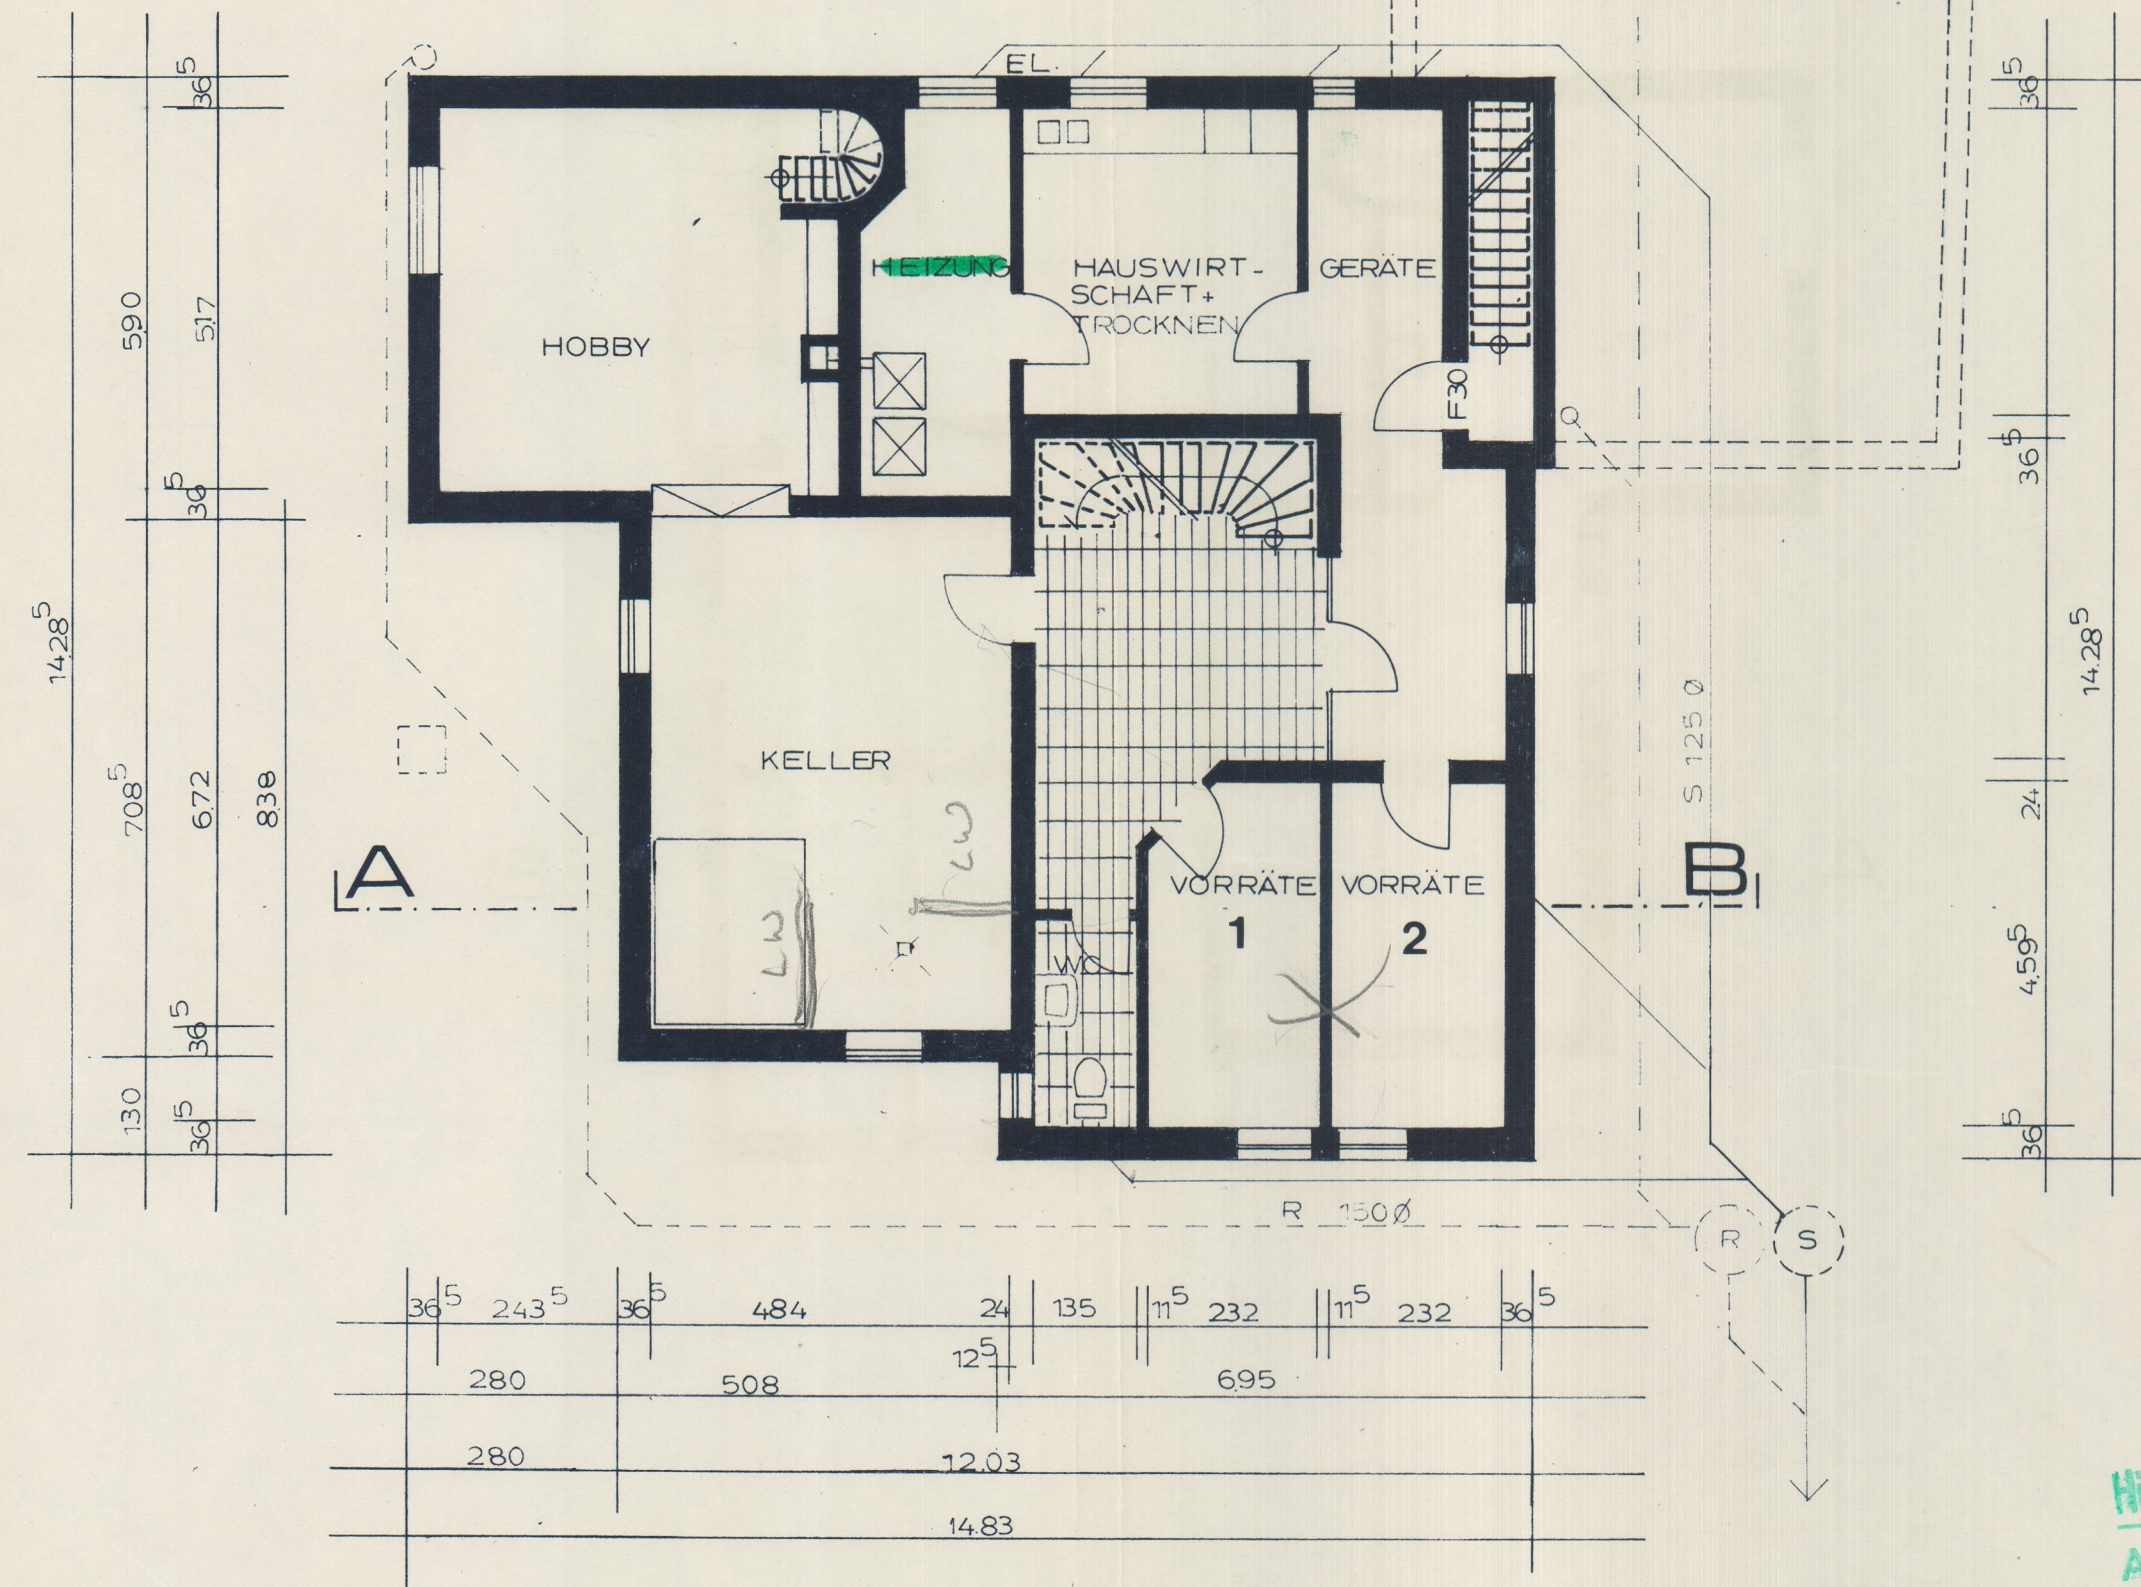

KELLERGEOSCHOSS

Hinweis für Bauherren, Unternehmer und Handwerker
Abweichungen in der Bauausführung von der genehmigten Zeichnung werden nach § 91 NBauO als Ordnungswidrigkeit verfolgt.

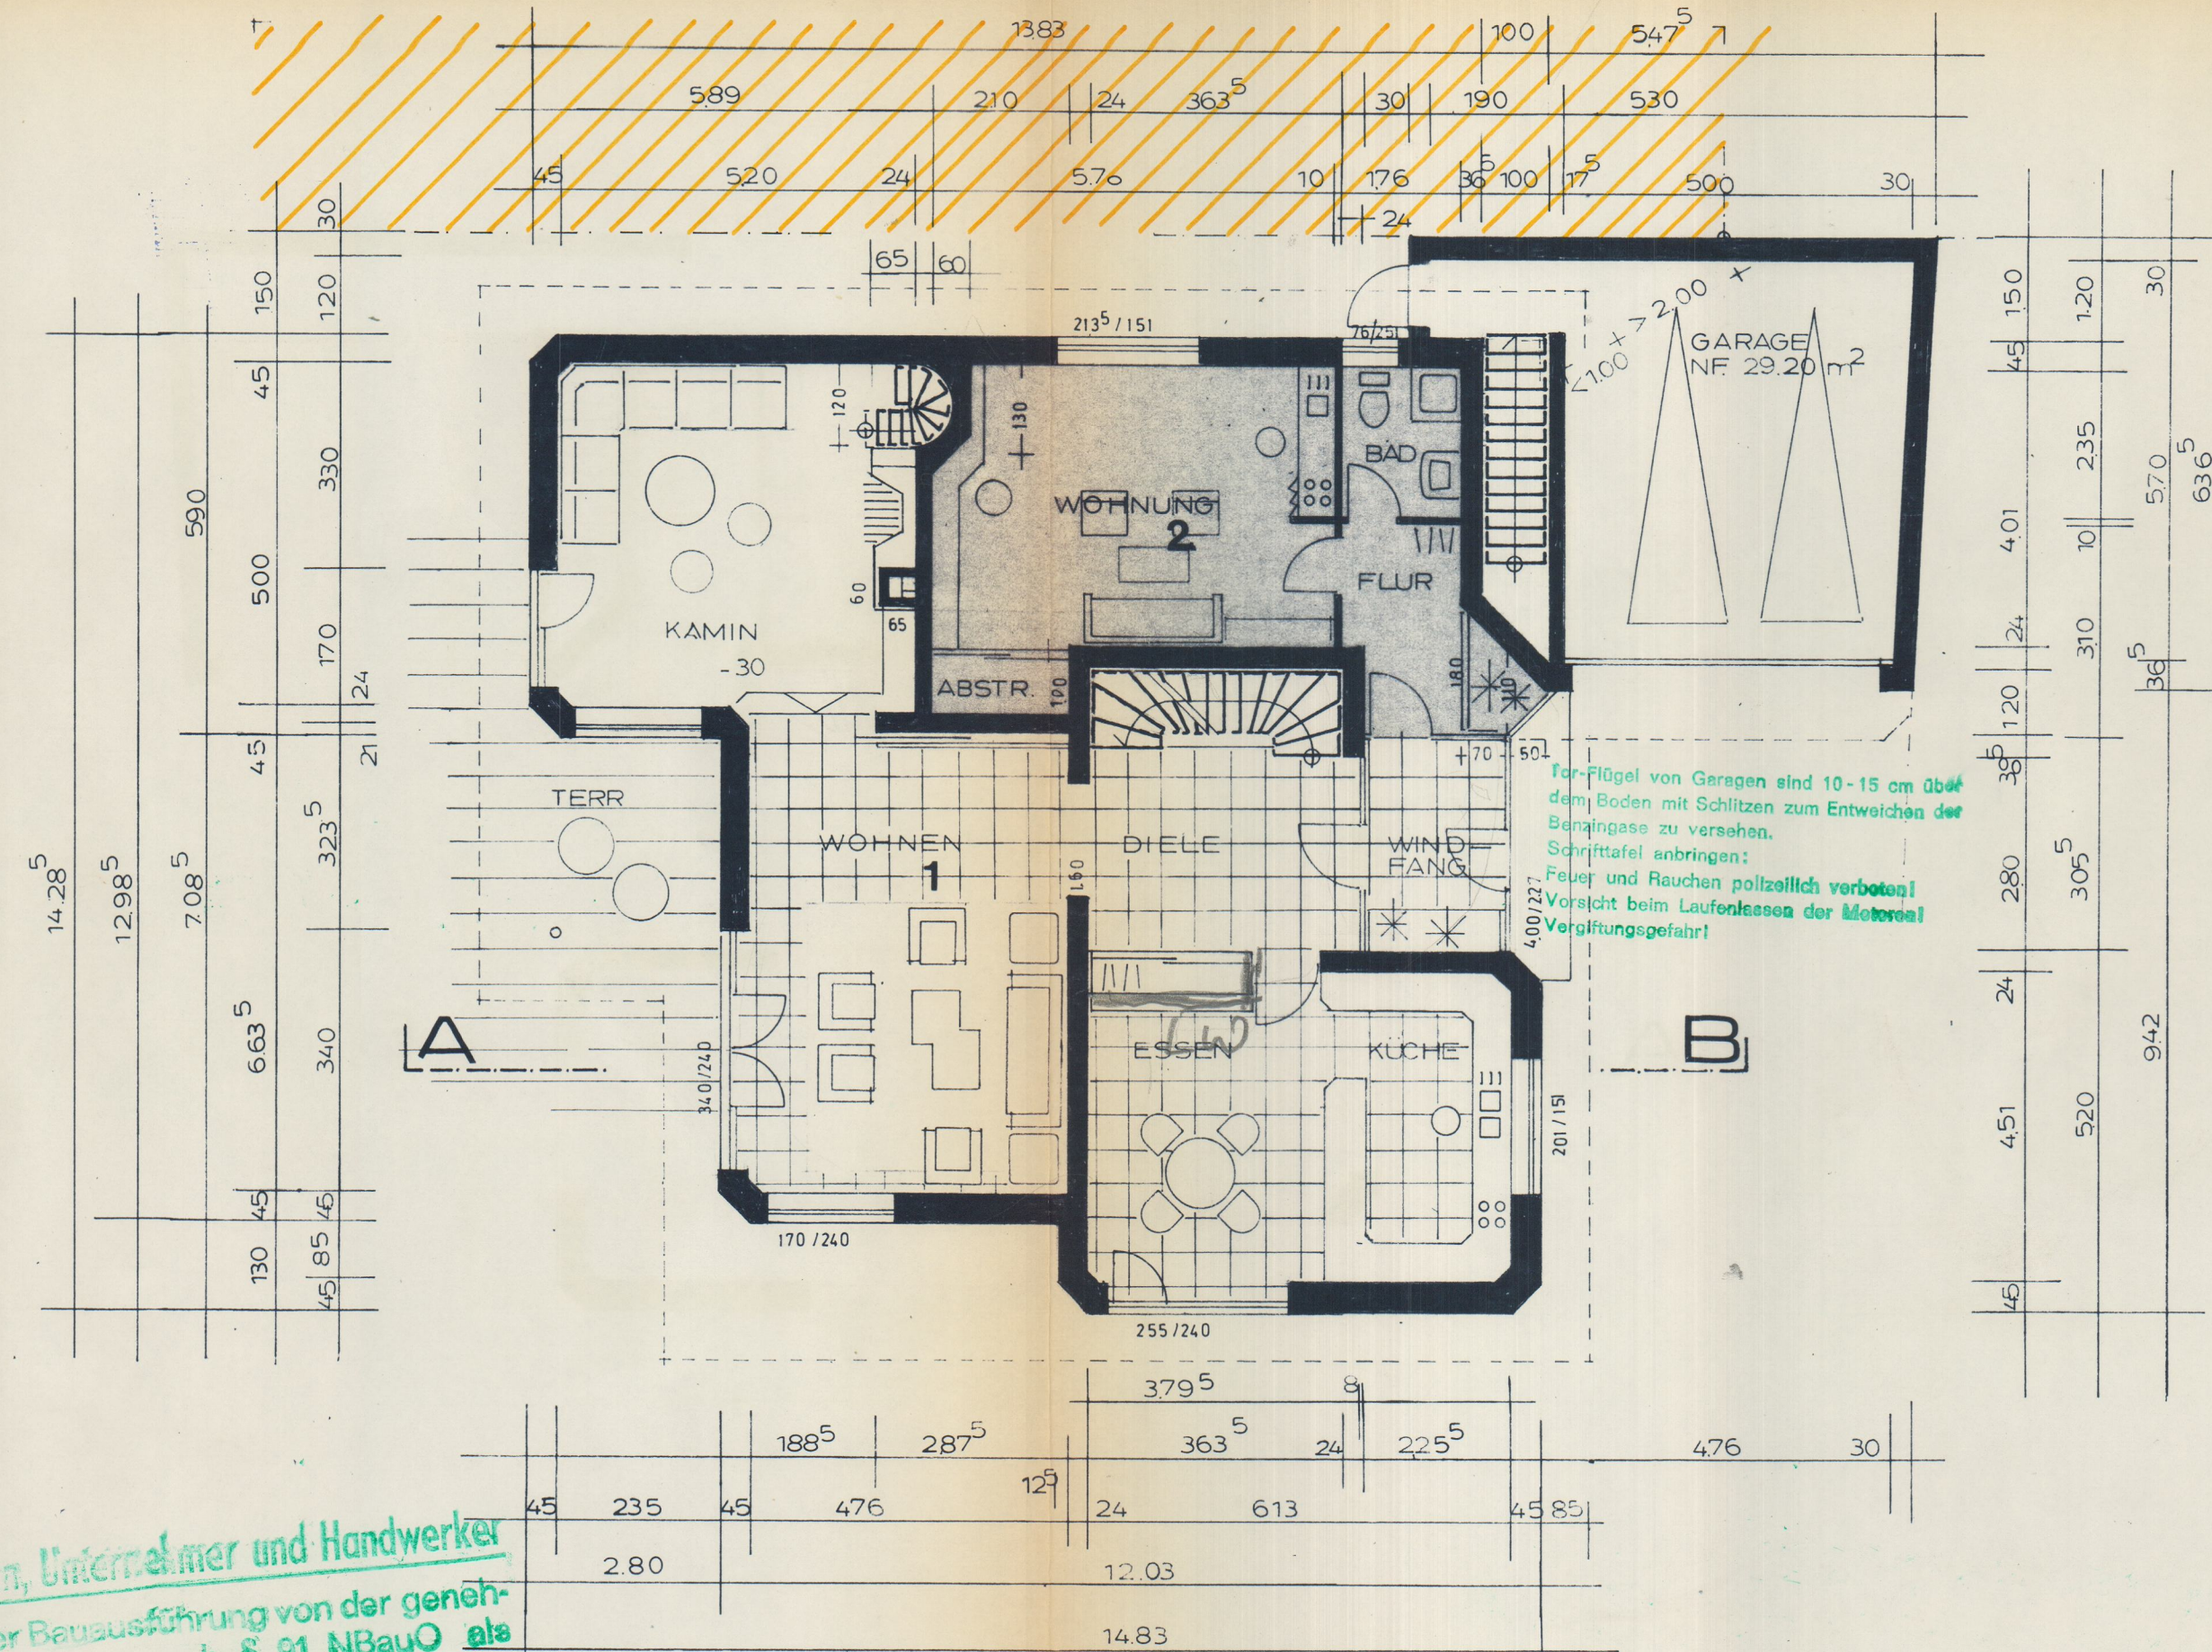

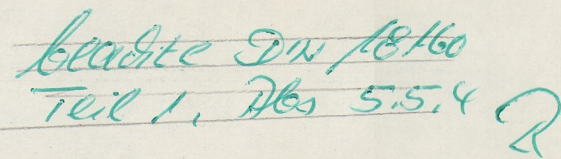

Tor-Flügel von Garagen sind 10 - 15 cm über dem Boden mit Schlitzn zum Entweichen des Benzingese zu versehen.
Schrifttafel anbringen:
Feuer und Rauchen polizeilich verboten!
Vorsicht beim Laufenlassen der Motoren!
Vergiftungsgefahr!

Die Ausbildung des Schornsteins ist entsprechend der Leistung der Anlage vorzunehmen.

Witweis für Bauherren, Unternehmer und Handwerker

Abweichungen in der Bauausführung von der genehmigten Zeichnung werden nach § 91 NBauO als Ordnungswidrigkeit verfolgt.



Siehe besondere Bedingungen im Bauschein

0291
Gehört zum Bauschein Nr. _____
Bauaufsichtlich geprüft
Melle, den 29. Aug. 1985
STADT MELLE
DER STADTDIREKTOR
Bauaufsicht
L. S.

Bauleistungsplan Bauunternehmen ist **vor Baubeginn** mitzuteilen


WOHNHAUSNEUBAU DR. UDO MÜLLER MELLE 1

GRUNDRISS UND SCHNITT

MELLE DEN 18 JULI 1985
DER BAUHERR


Dr. Geo Muir

D. H. DODT - ARCHITEKT
ENGBERTSHEIDE 5 - 4520 MELLE 1

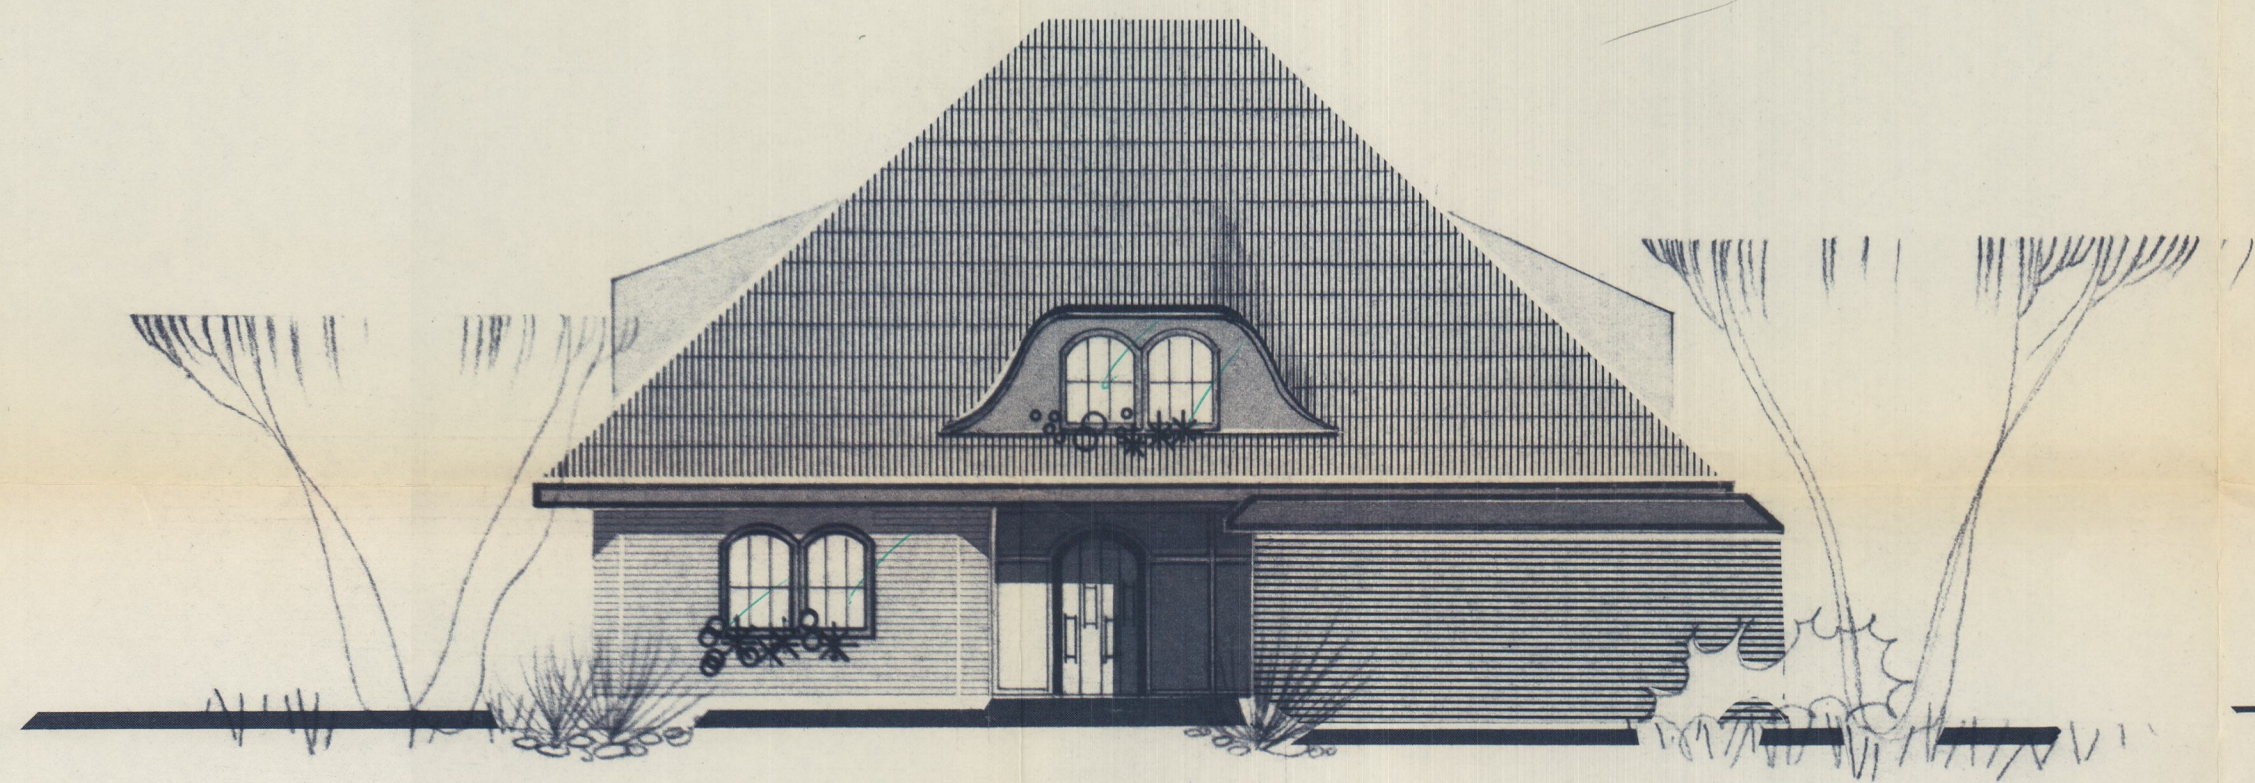


OST

Hinweis für Bauherren, Unternehmer und Handwerker
Abweichungen in der Bauausführung von der genehmigten Zeichnung werden nach § 91 NBauO als Ordnungswidrigkeit verfolgt.

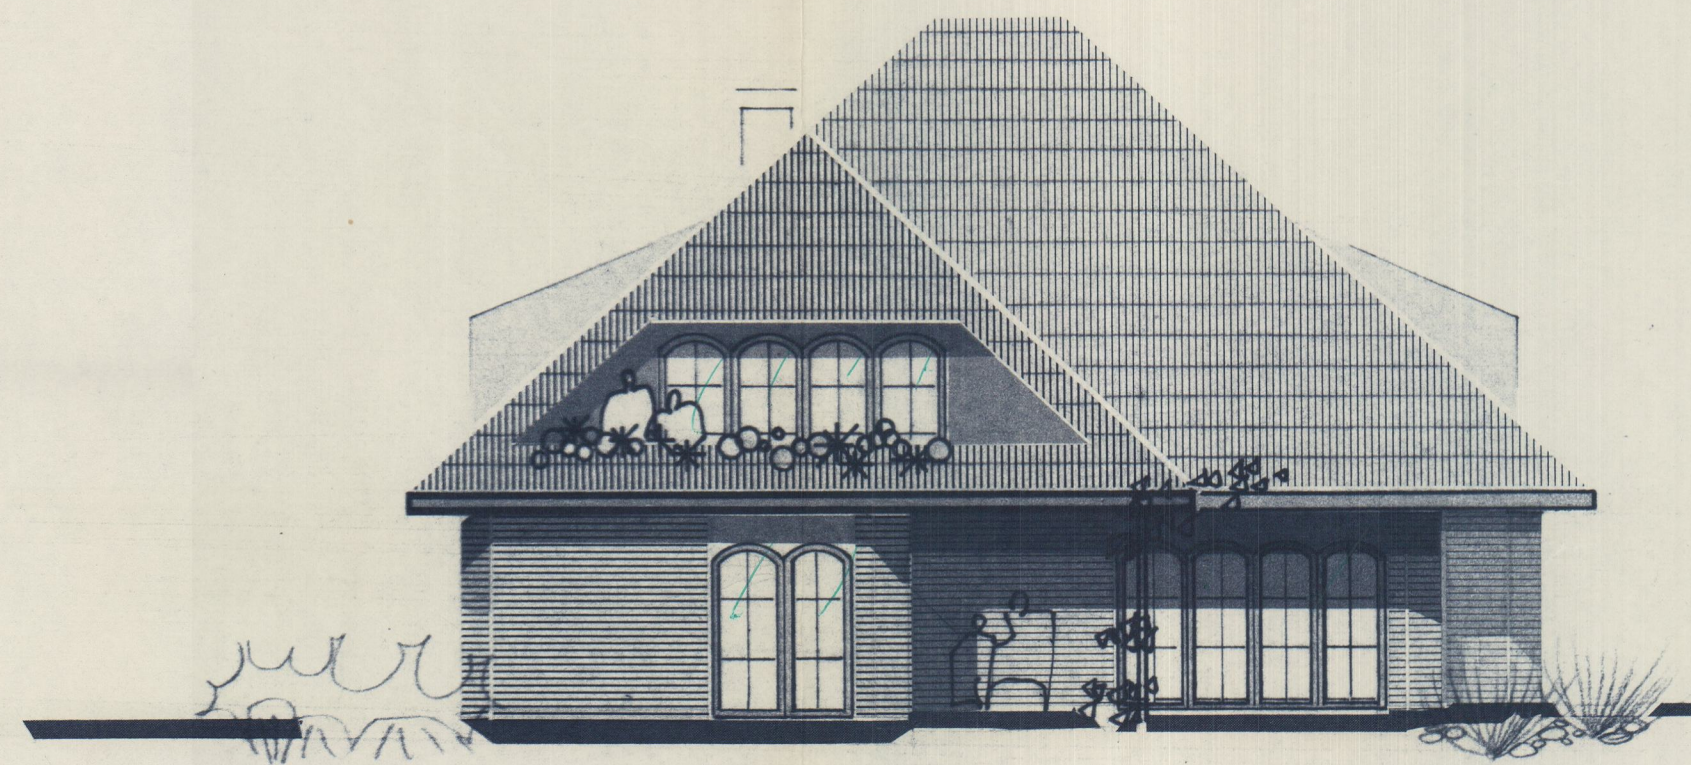


WEST

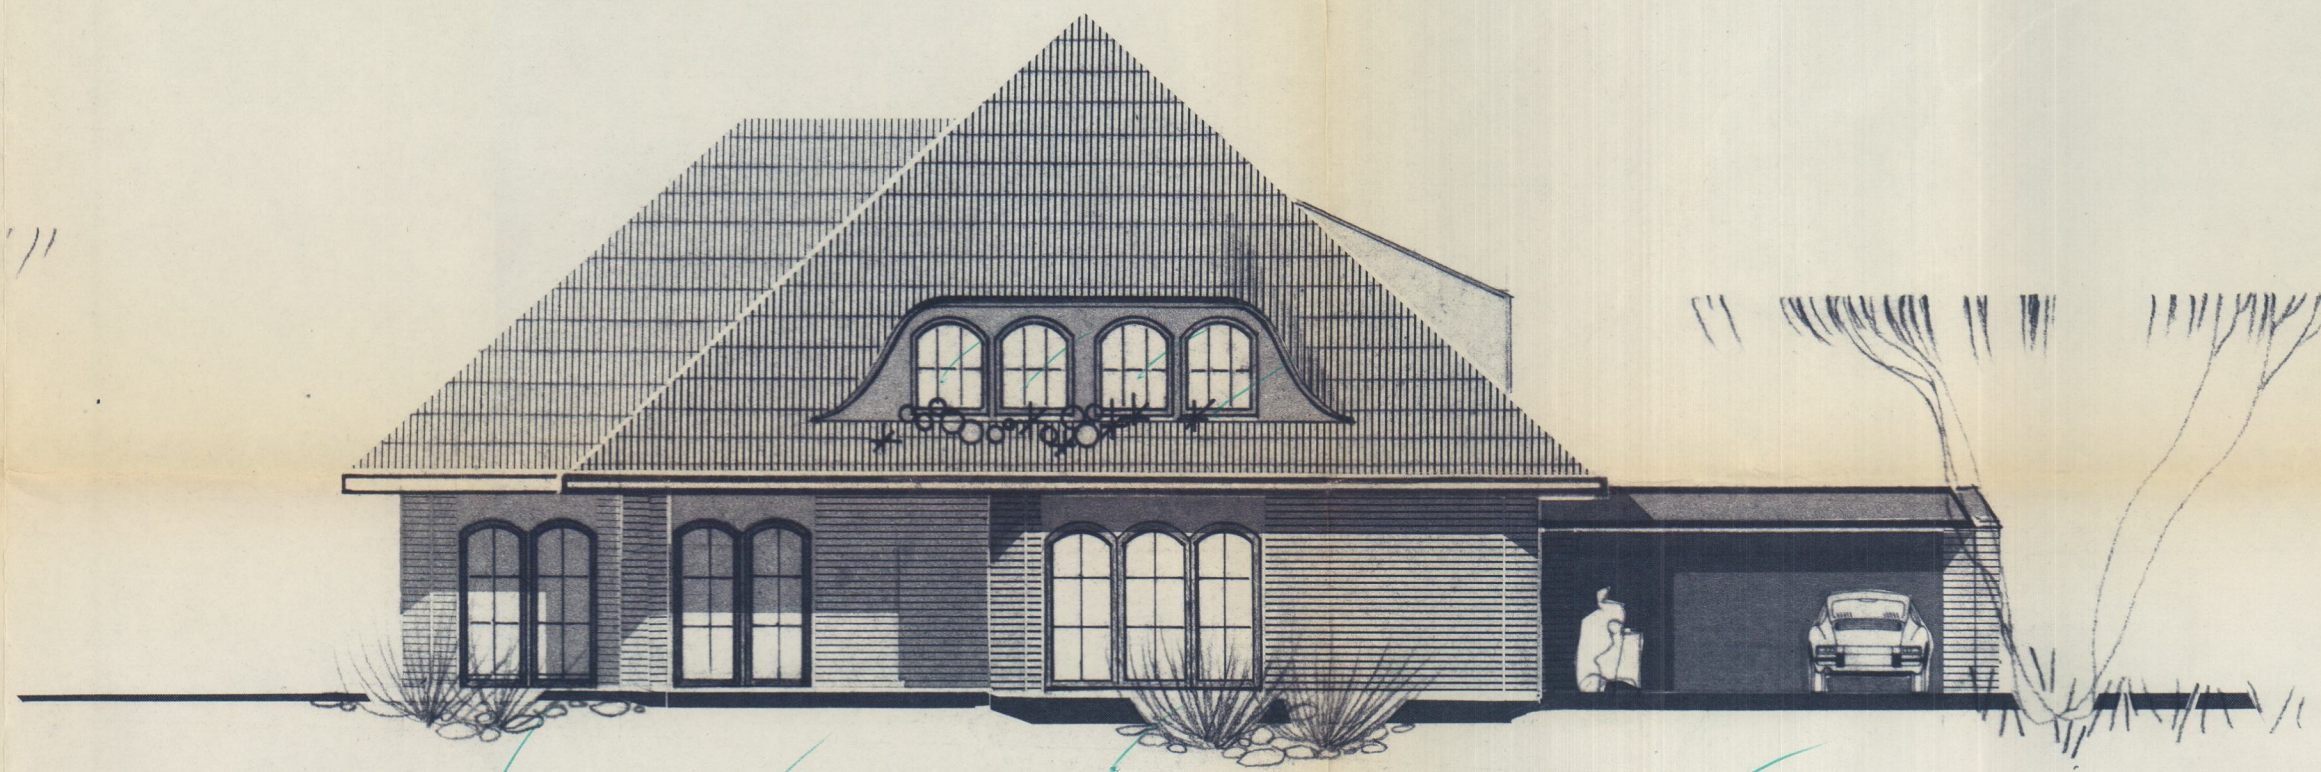

SÜD

Tor-Flügel von Garagen sind 10-15 cm über dem Boden mit Schlitzen zum Entweichen der Benzindämpfe zu versehen.
Schrifttafel anbringen:
Feuer und Rauchen polizeilich verboten!
Vorsicht beim Laufenlassen der Motoren!
Vergiftungsgefahr!

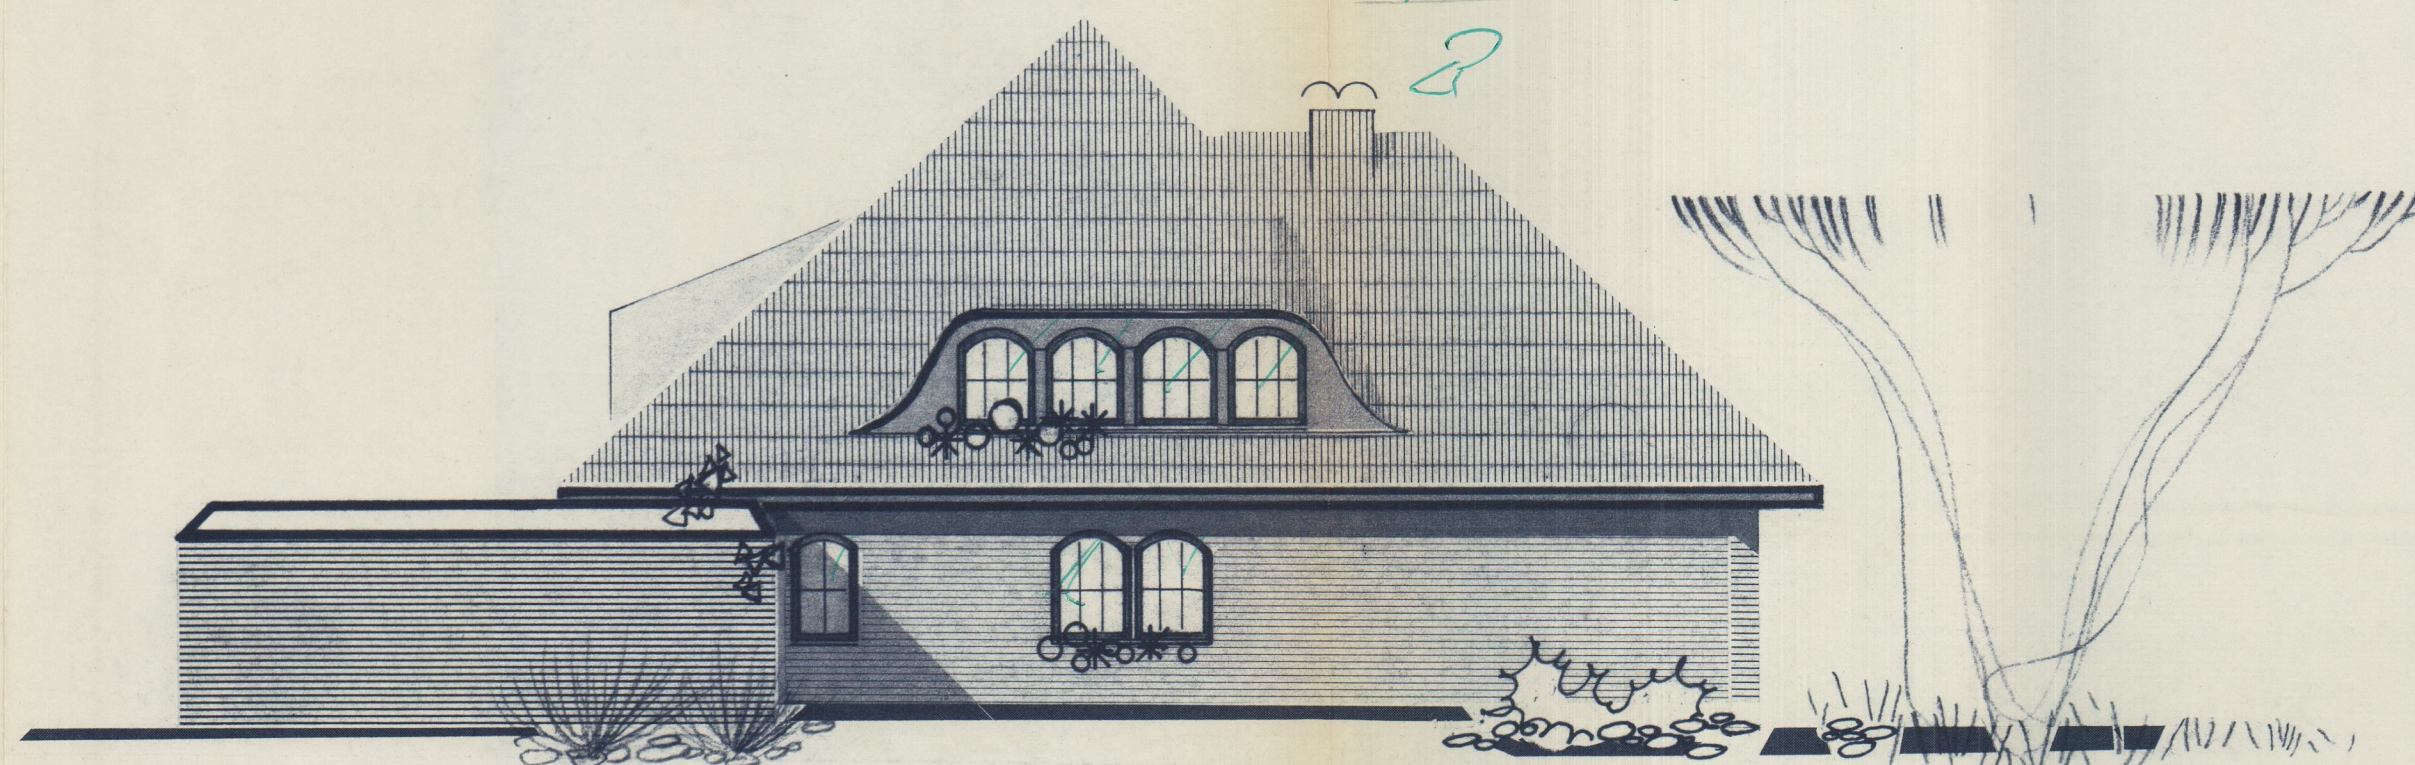

NORD

*Brachte DIN 18160
Teil 1, Nr. 5.5.4*

Siehe besondere Bedingungen im Bauschein

Gehört zum Bauschein Nr. 0201
Bauaufsichtlich geprüft
Melle, den 29. Aug. 1985
STADT MELLE
STADTDIREKTOR
Bauschein

LS

*Baulandbesitzer Bauunternehmen ist
vor Baubeginn mitzuteilen*

WOHNHAUSNEUBAU
DR. UDO MÜLLER MELLE 1
ANSICHTEN M. - 1:100

MELLE-DEN 18. JULI 1985
DER BAUHERR

Dr. Udo Müller

D. H. DODT - ARCHITEKT
ENGELSTRASSE 5 4720 MELLE 1