



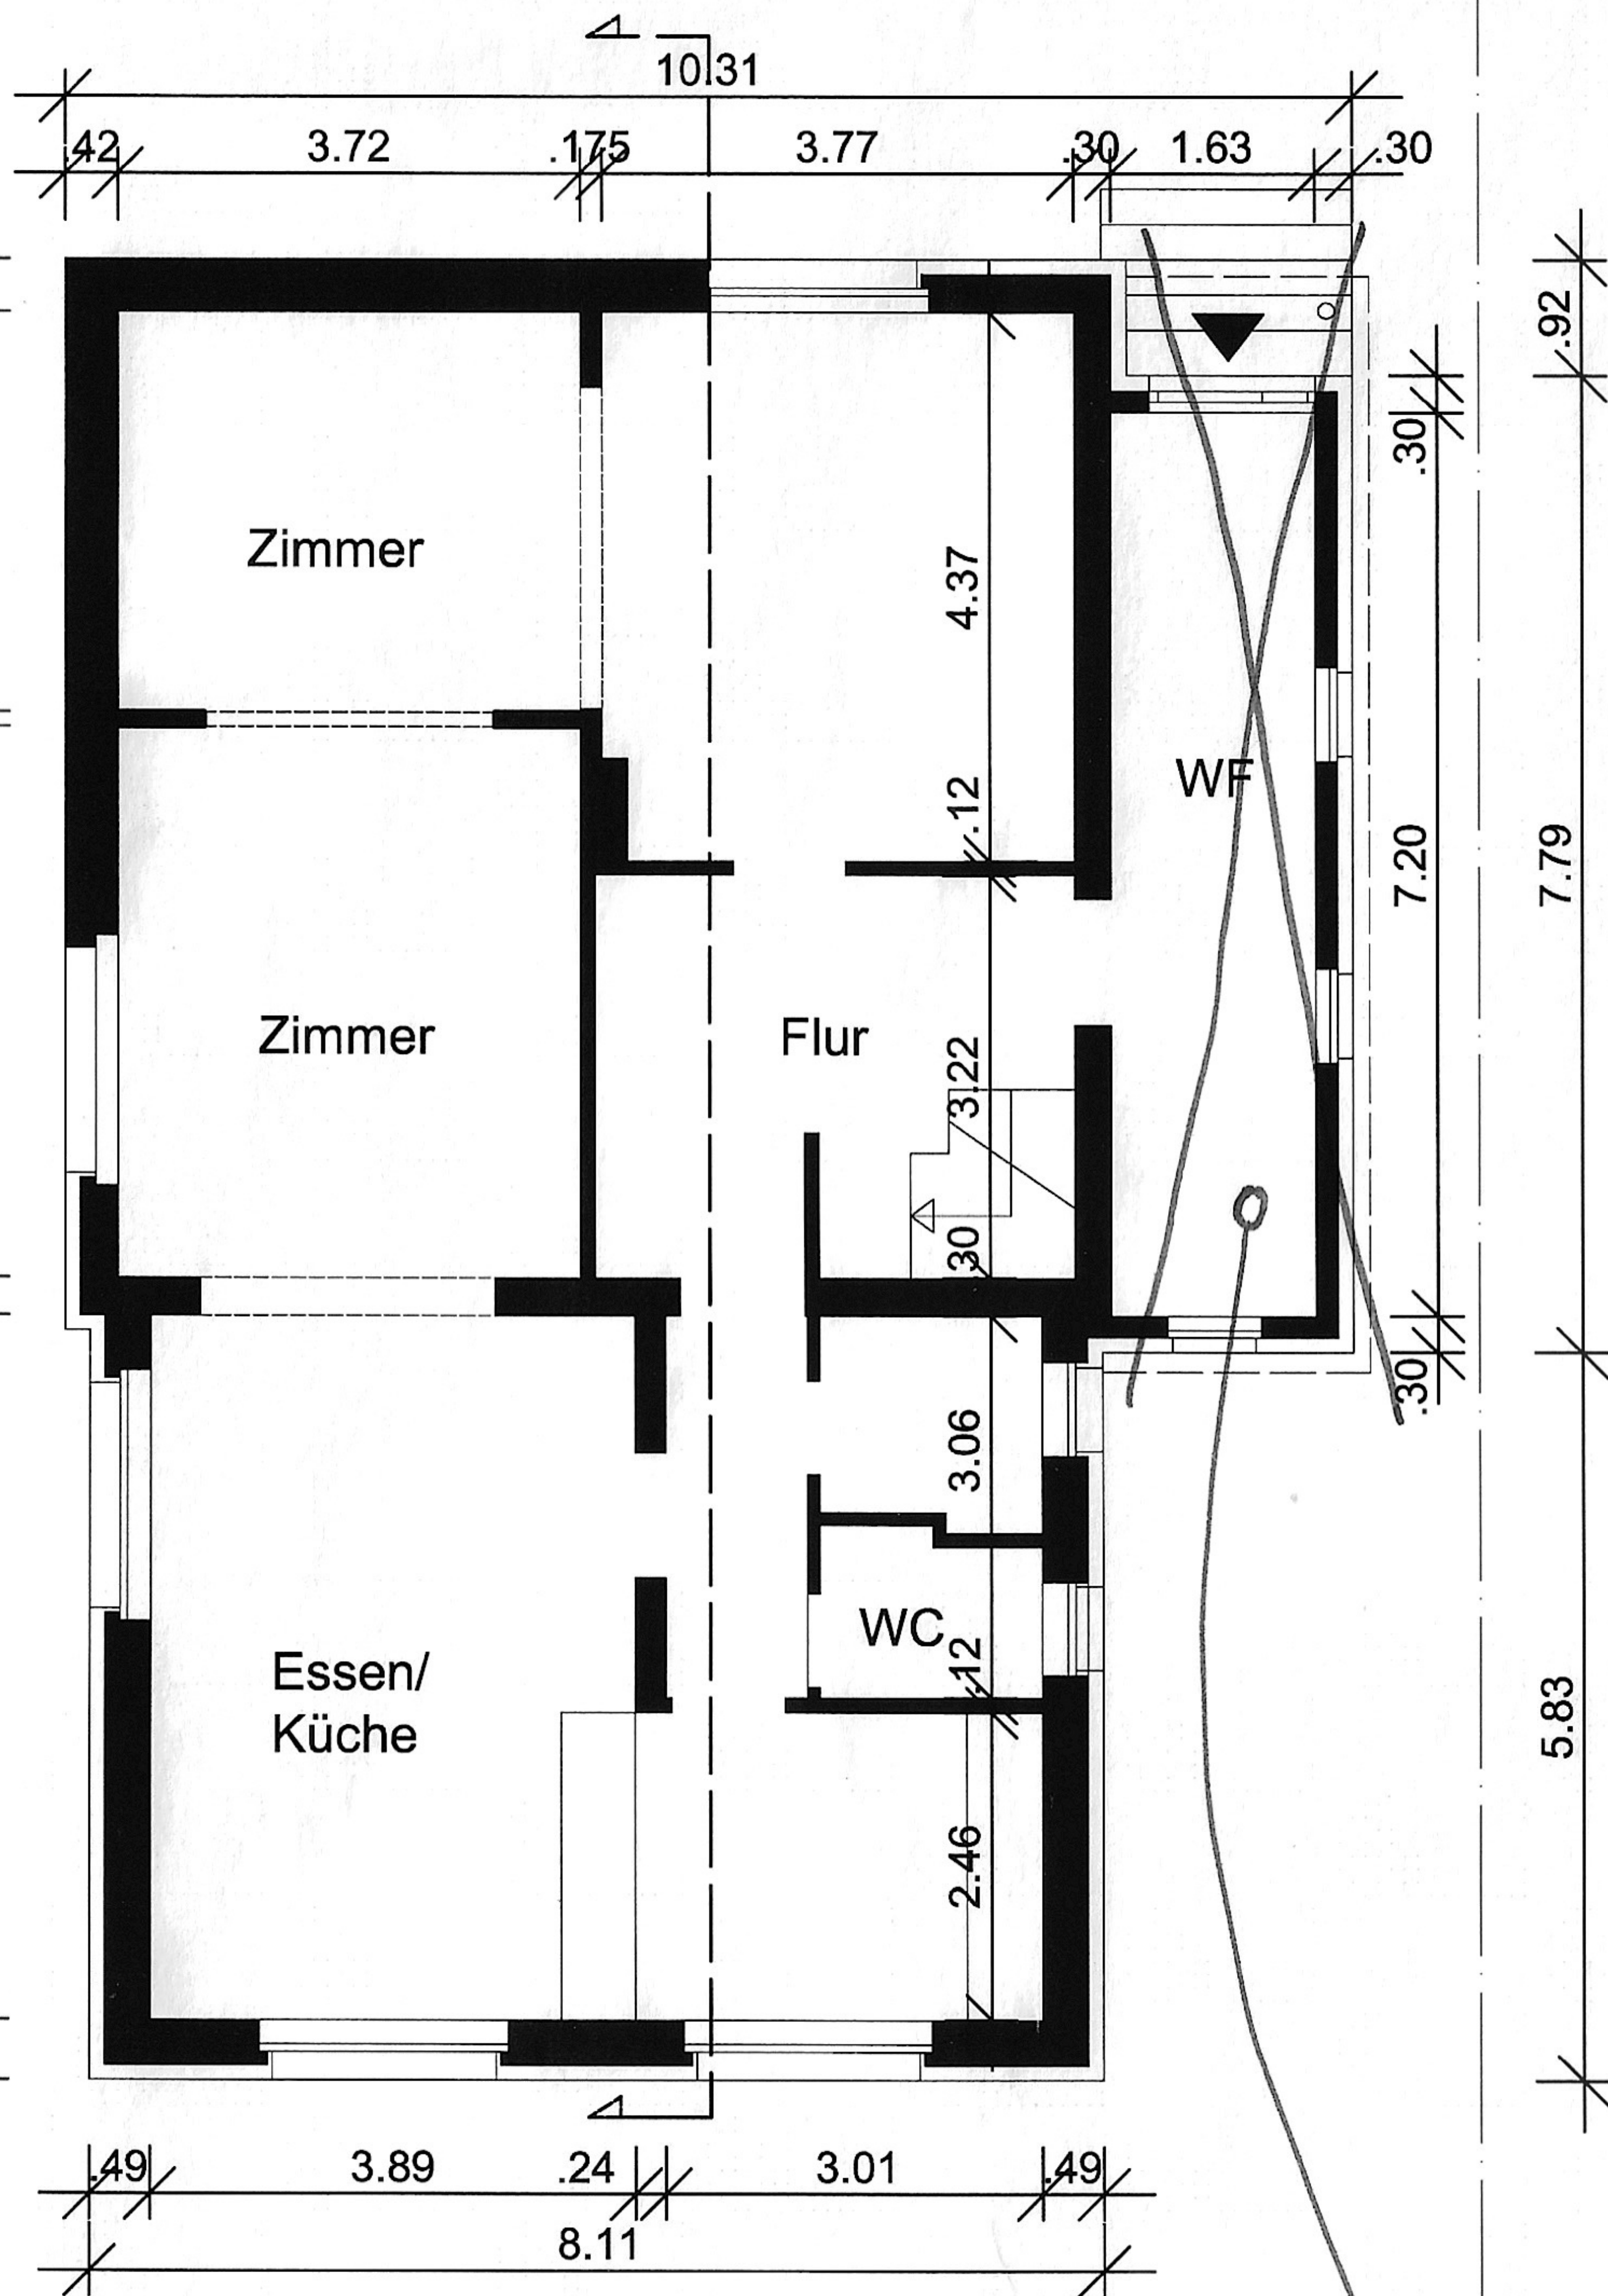

Grundriss EG

Grundfläche/Geschossfläche= 135 m²

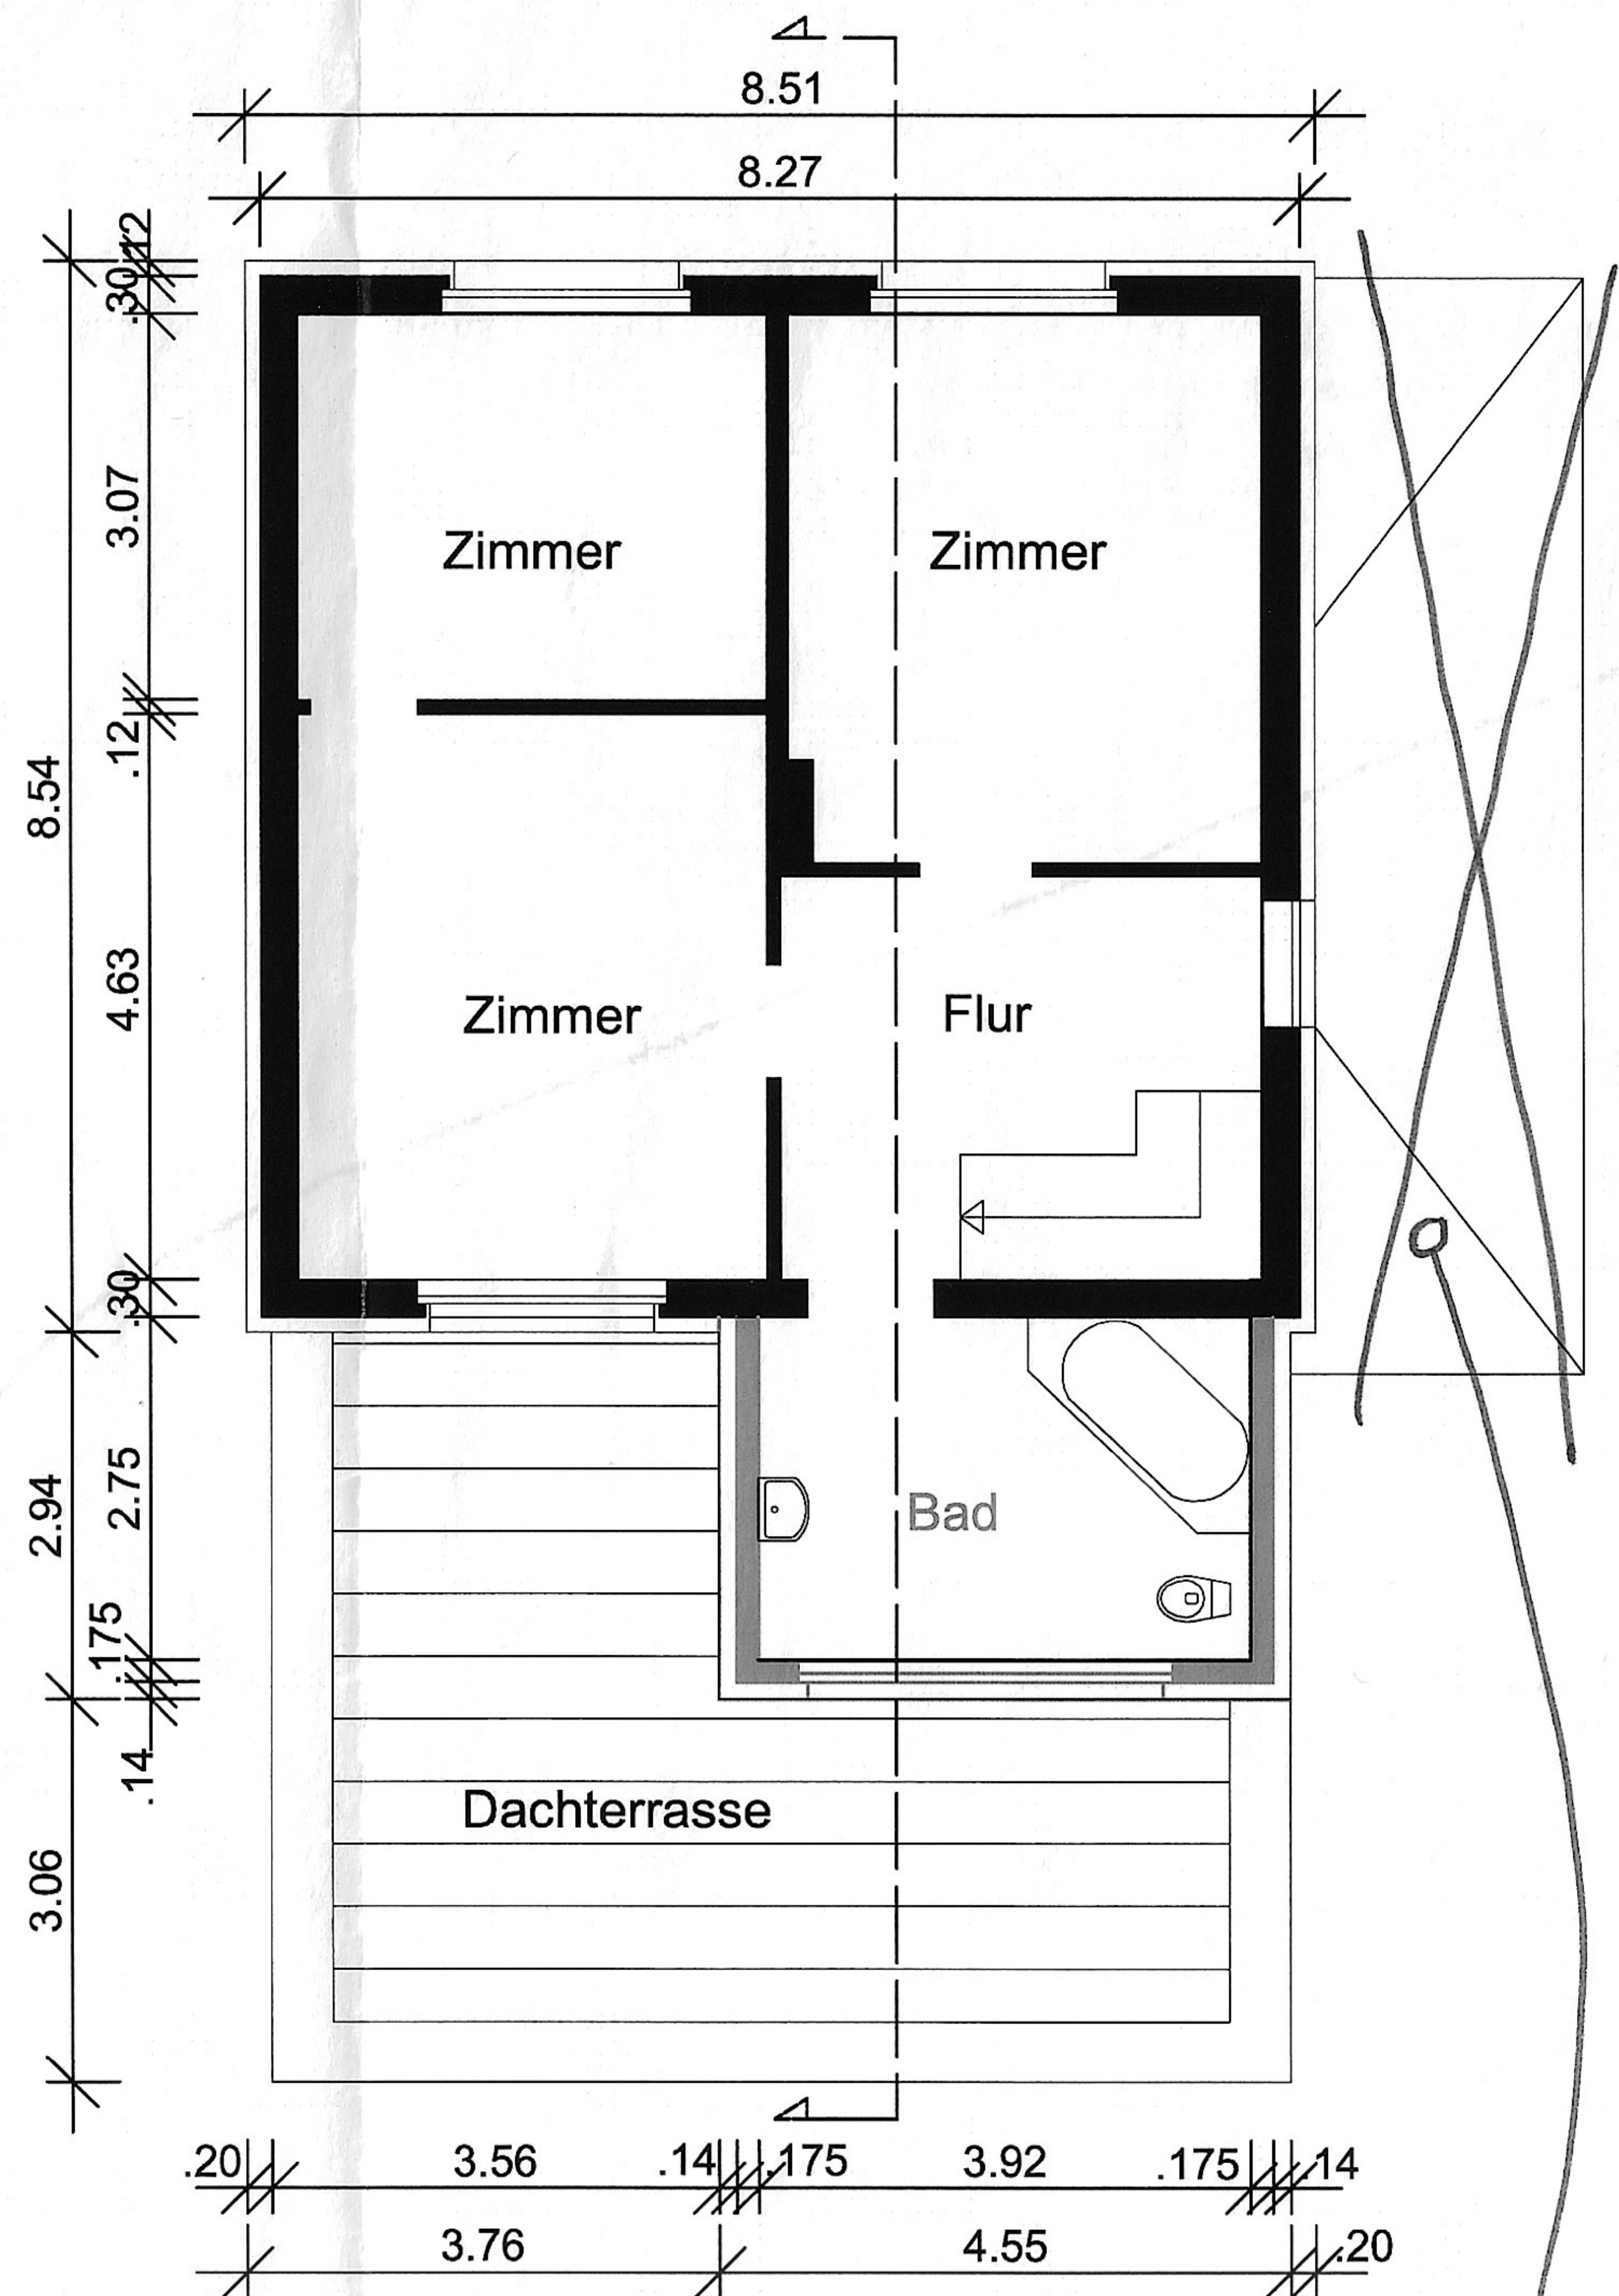

Grundriss OG

Grundfläche 86 m²

135 m² * 2/3 = 90m² > 86m² kein Vollgeschoss