



5. OBERGESCHOSS

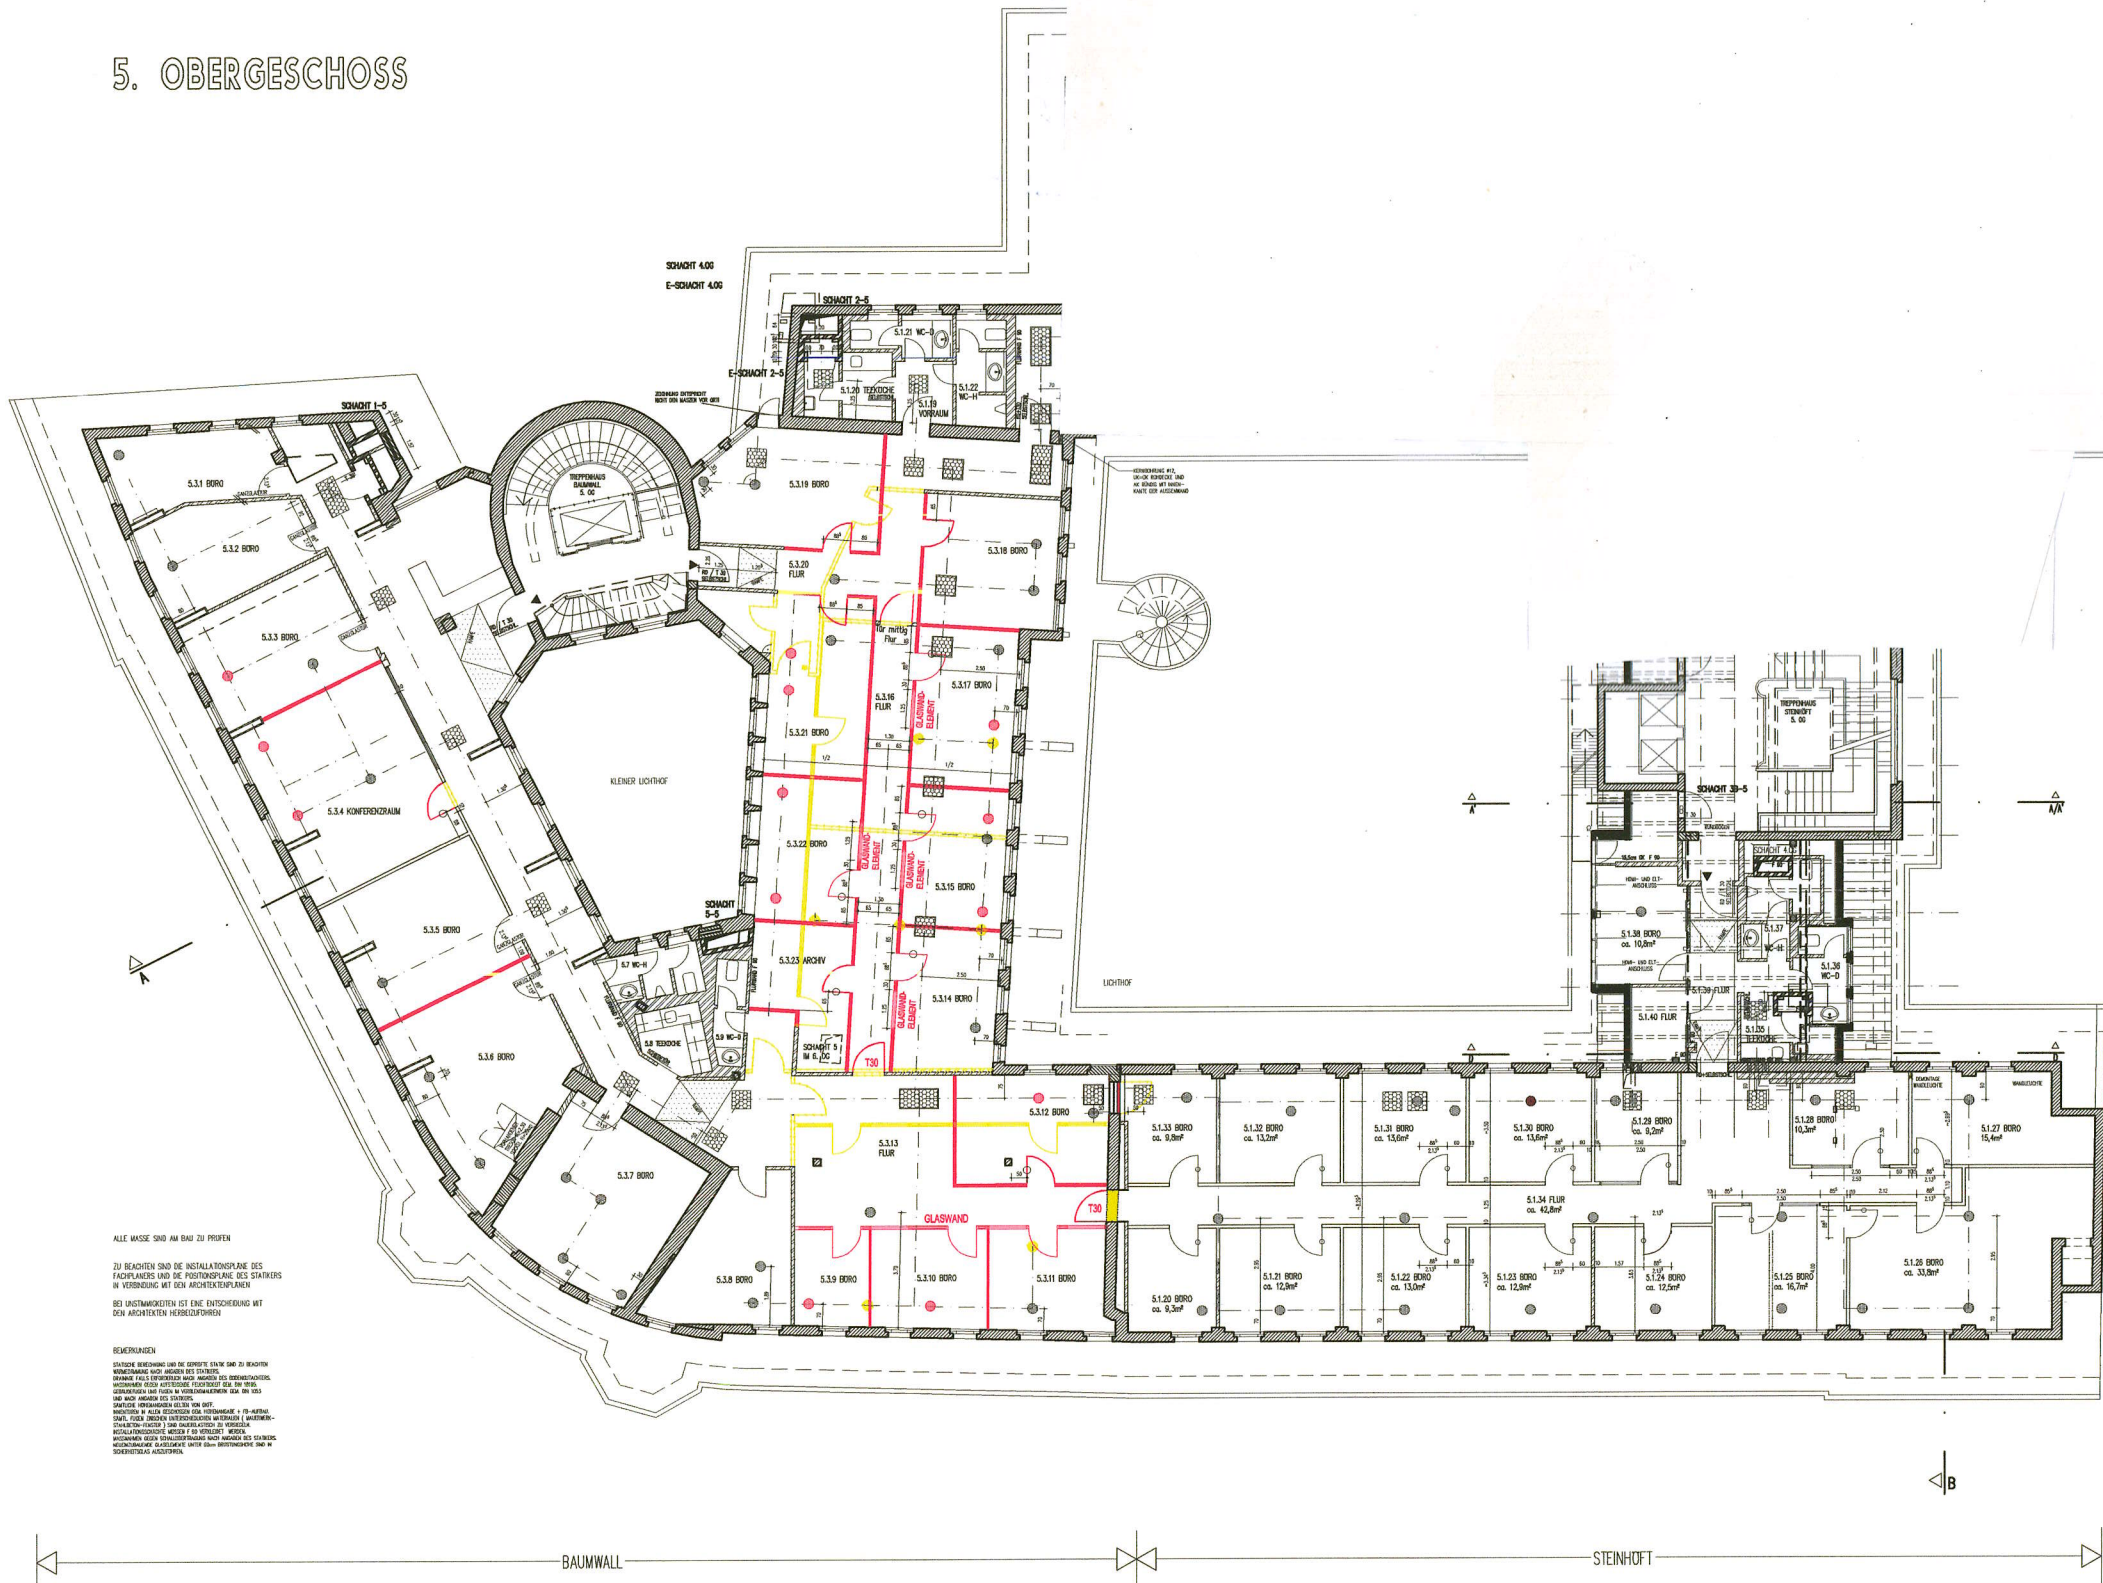

LEGENDE		LEGENDE BODENTANKS	
[Symbol]	BESTEHENDE TÜRÖFFNUNG	[Symbol]	BODENTANK Ø 315mm MIT ANGABE DER ÖFFNUNGSRICHTUNG
[Symbol]	BESTAND	[Symbol]	REIN- / BECKEL 60/60mm
[Symbol]	ABBRUCH	AN VORH. HEIZUNGSLEITUNGEN SIND AUSSPARUNGEN IM HOHLRAUM-BODEN IN ABSPRACHE MIT DER BAULEITUNG VOR ORT VORZUSEHEN	
[Symbol]	MAUERWERK		
[Symbol]	GPSKARTON		
[Symbol]	GPSKARTON NEU		

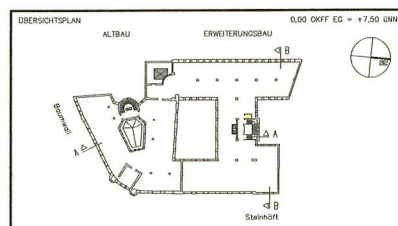

SLOMANHAUS

DER BAUHERR:
ROB. M. SLOMAN & CO
SLOMANHAUS
BAUMWALL 3 in 20459 HAMBURG

DAS BAUVORhaben:
AUFSTOCKUNG + MODERNISIERUNG
EINES BÜRO- UND GESCHÄFTSHAUSES
BAUMWALL 3 und Steinhöft 11 in 20459 HAMBURG

5. OBERGESCHOSS
MASSTAB 1:100 / ÜBERSICHTSPLAN

GRS REIMER ARCHITEKTEN GmbH
25309 ELMSHORN POSTFACH 967 SIBIRIEN 4A
T +49(0)4121 8991-0 F +49(0)4121 8991-99
info@grs-architekten.de www.grs-architekten.de

DATUM	18.08.00	PLAN NR. 98006 / 207 T1 W T2 W
GEZ.	RG/JWR	
FORMAT	100/59	