


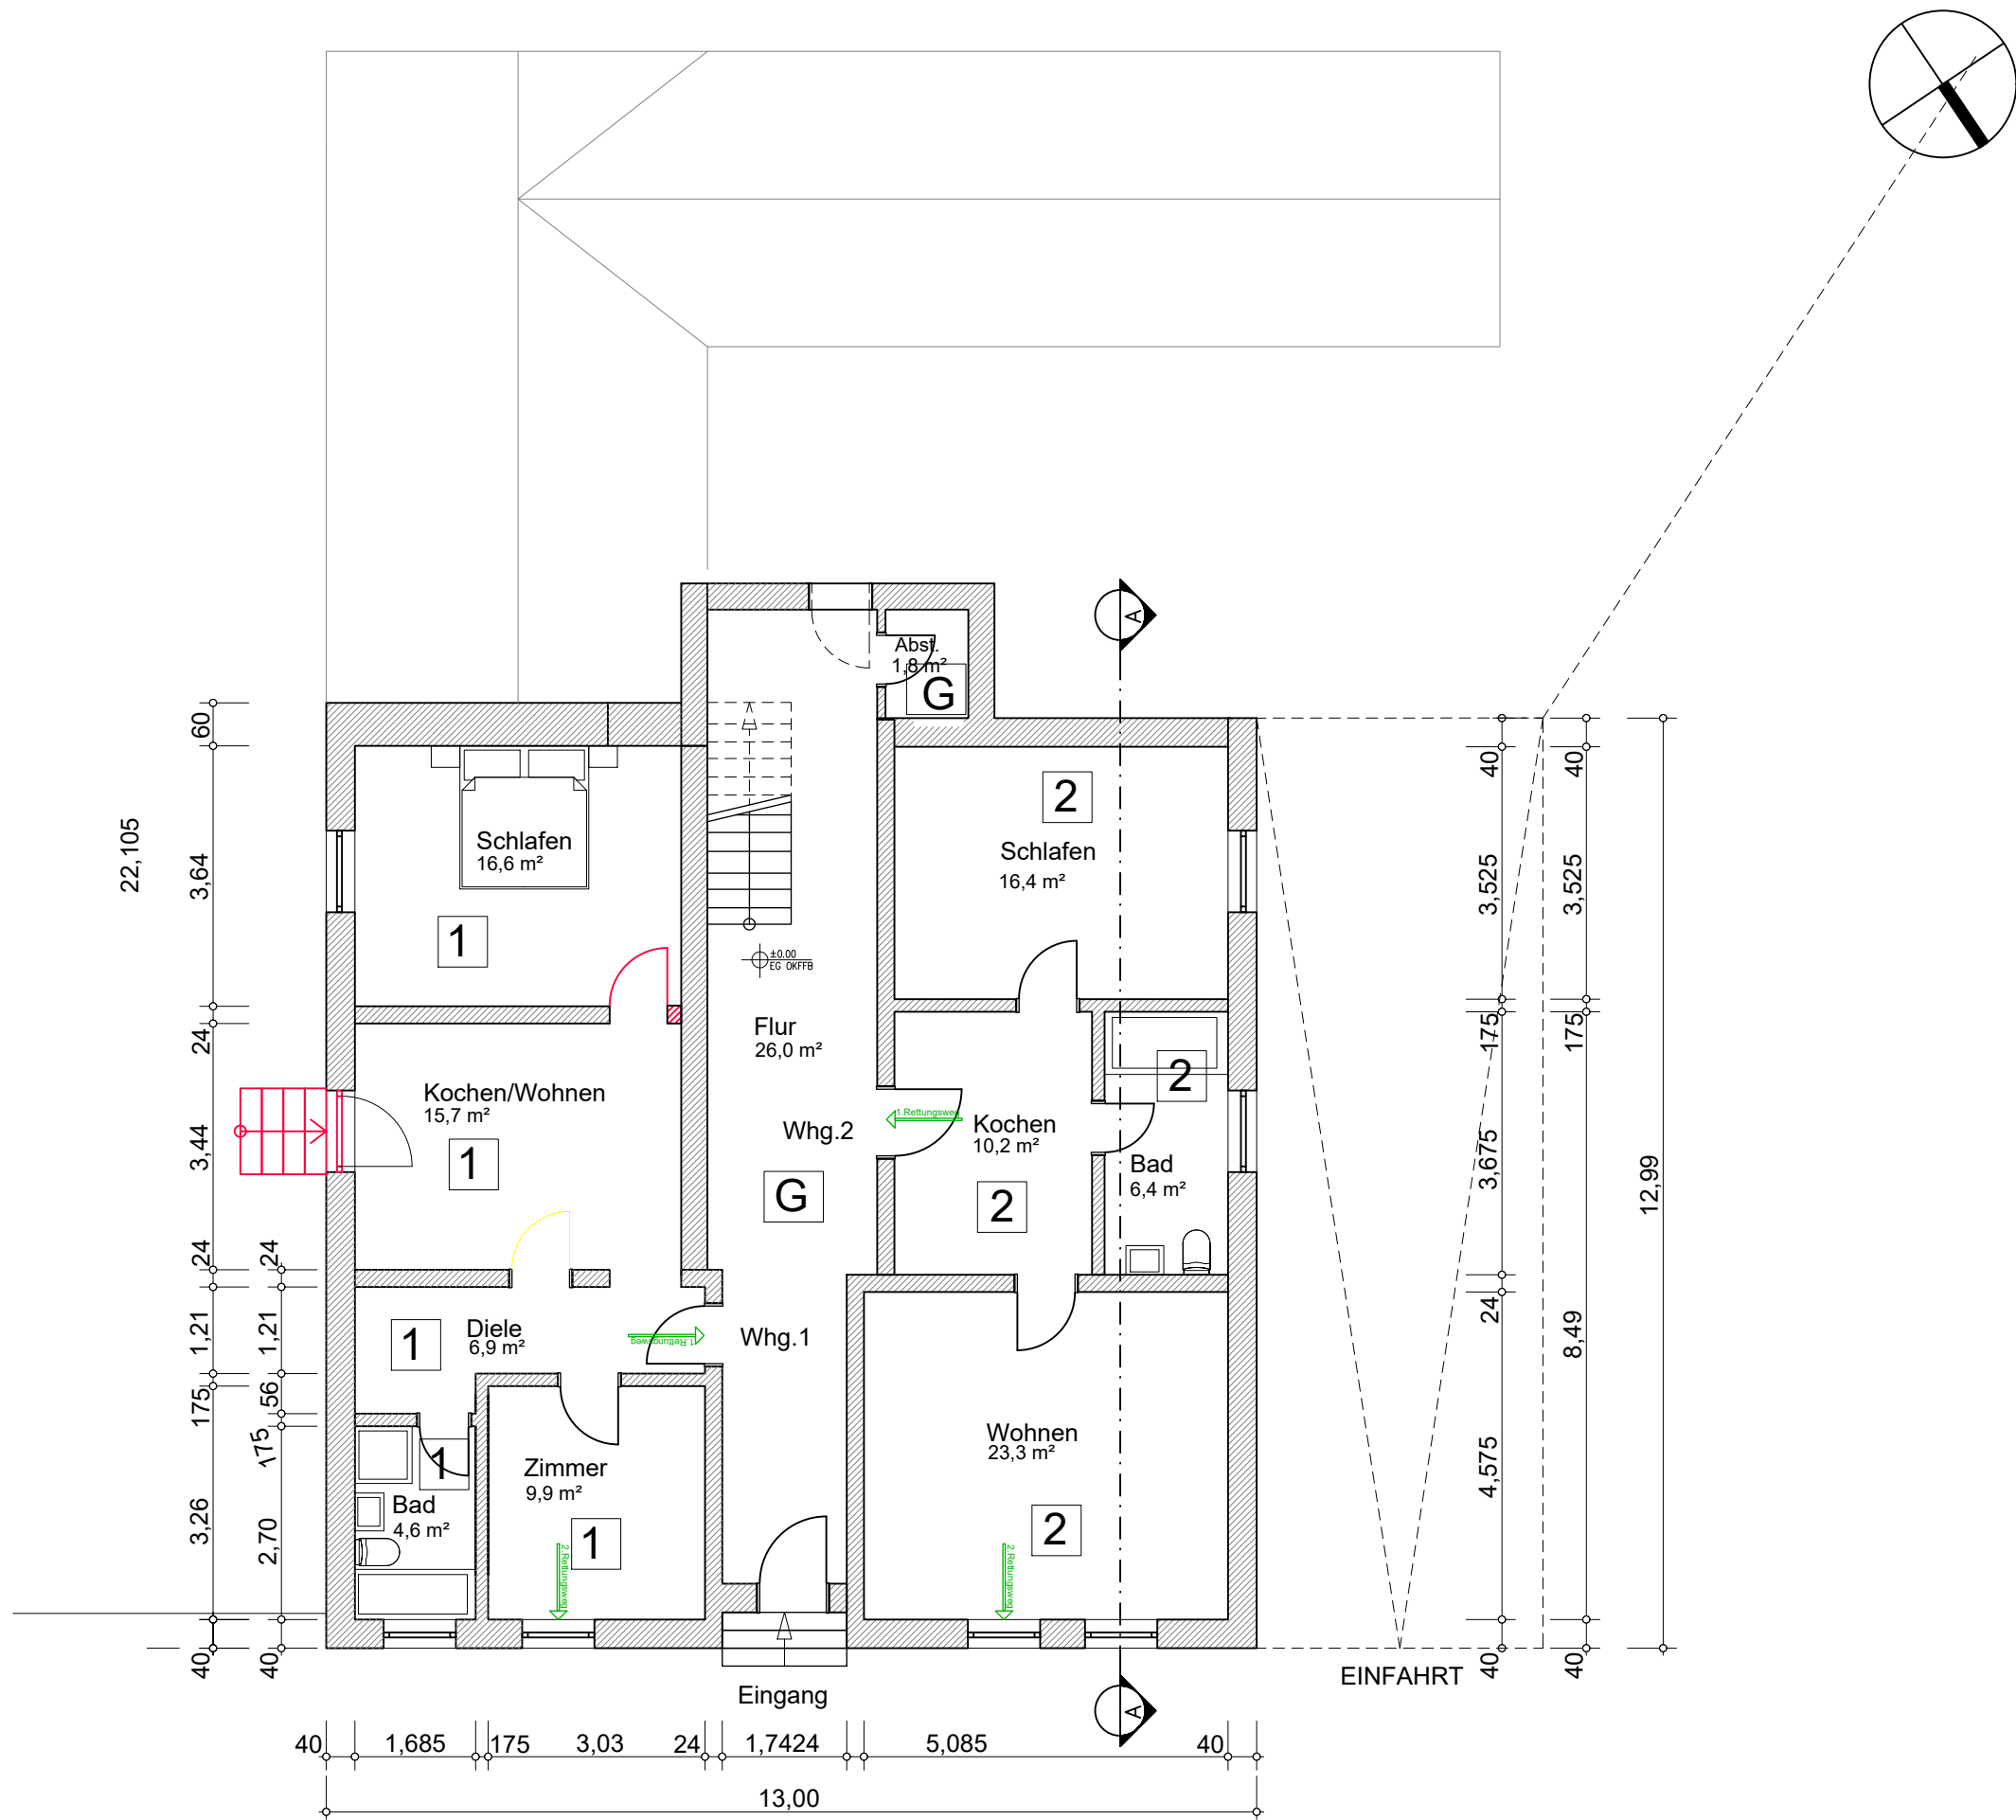

Bestand

Abriss

Neubau

1m

2m

3m

4m

5m

ARCHITEKT:

BAUHERR:

BAUHERR
Zlatko Močič
Querenburger Straße 64, 44789 Bochum
+49 171 9373888
zmocic@gmx.de

ARCHITEKT

construyo

Construyo GmbH
Dipl. Ing. Mike Beuke
Adolfstraße 1
65185 Wiesbaden

0176-83678001
www.construyo.de
mike.beuke@construyo.de

STATIK

INDEX	DATUM	ÄNDERUNG

MASSTAB	PLANNUMMER
1 : 100	QUER-BA-EG-20.0

BLATTGRÖSSE	DATUM
A 3	14.09.2026

PLANINHALT
ERDGESCHOSS

GEMARKUNG	FLUR
Wiemelhausen	FLUR 8 FLURSTÜCK 124

PROJEKT
Querenburger Strasse 64
44789 Bochum
Aufstockung Anbau