


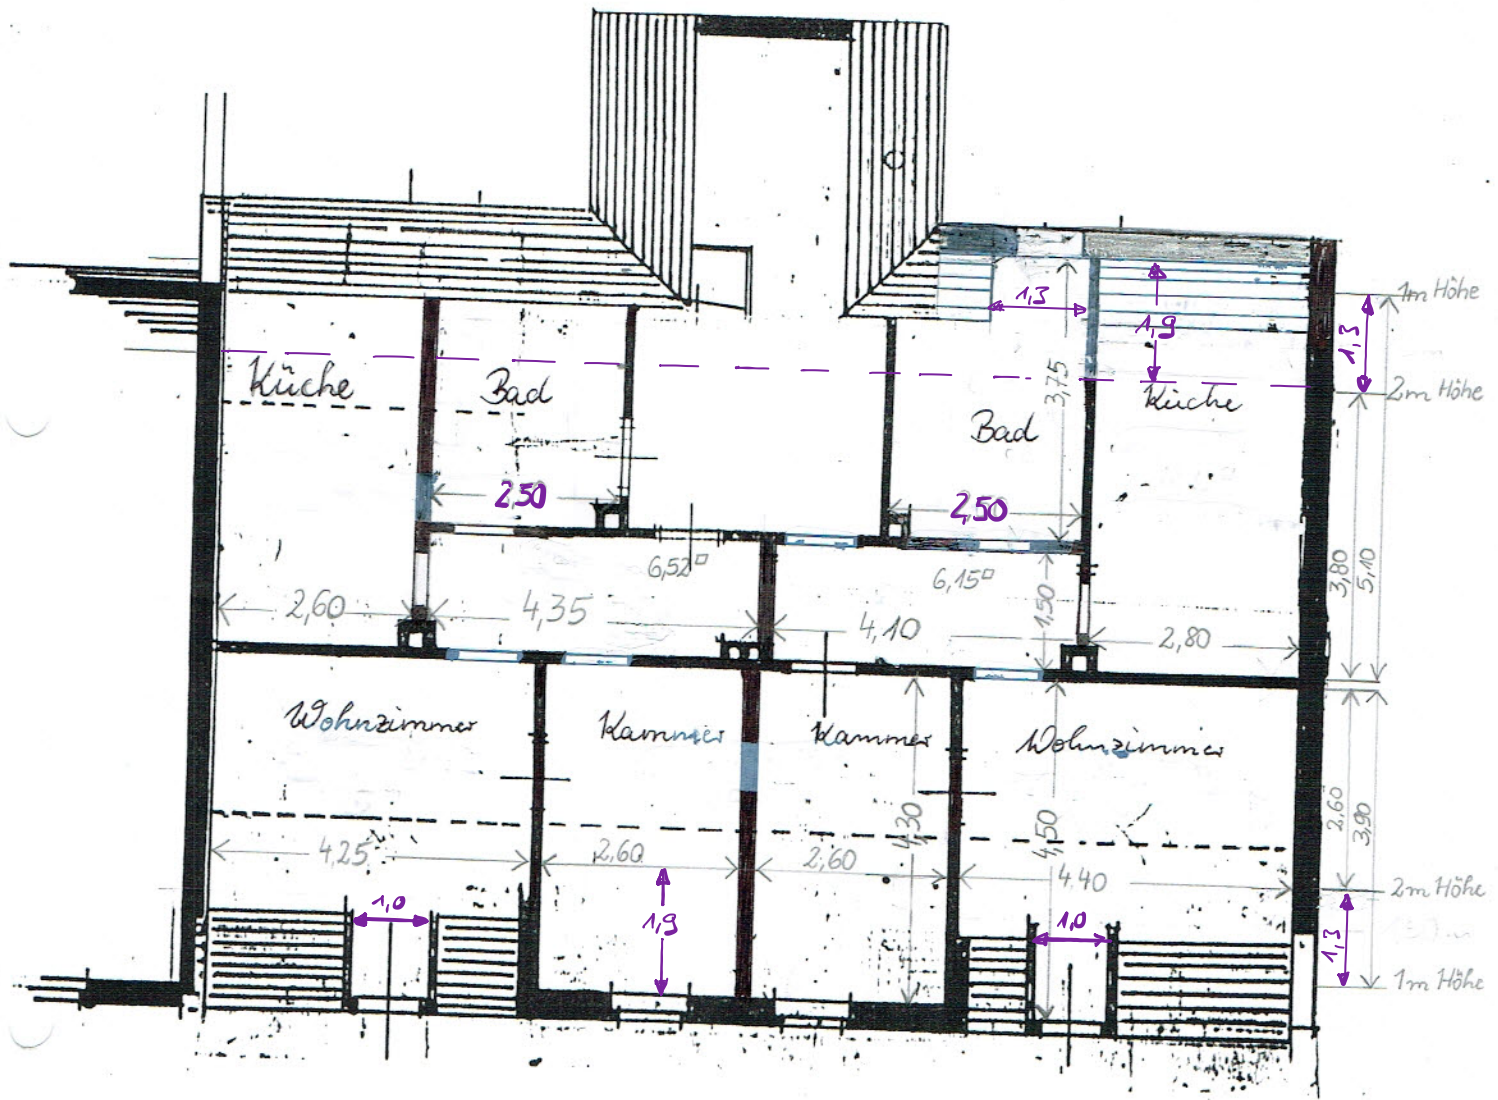

Dachgeschoss

