


2. 2. und Art. 30 Bay. Bg.

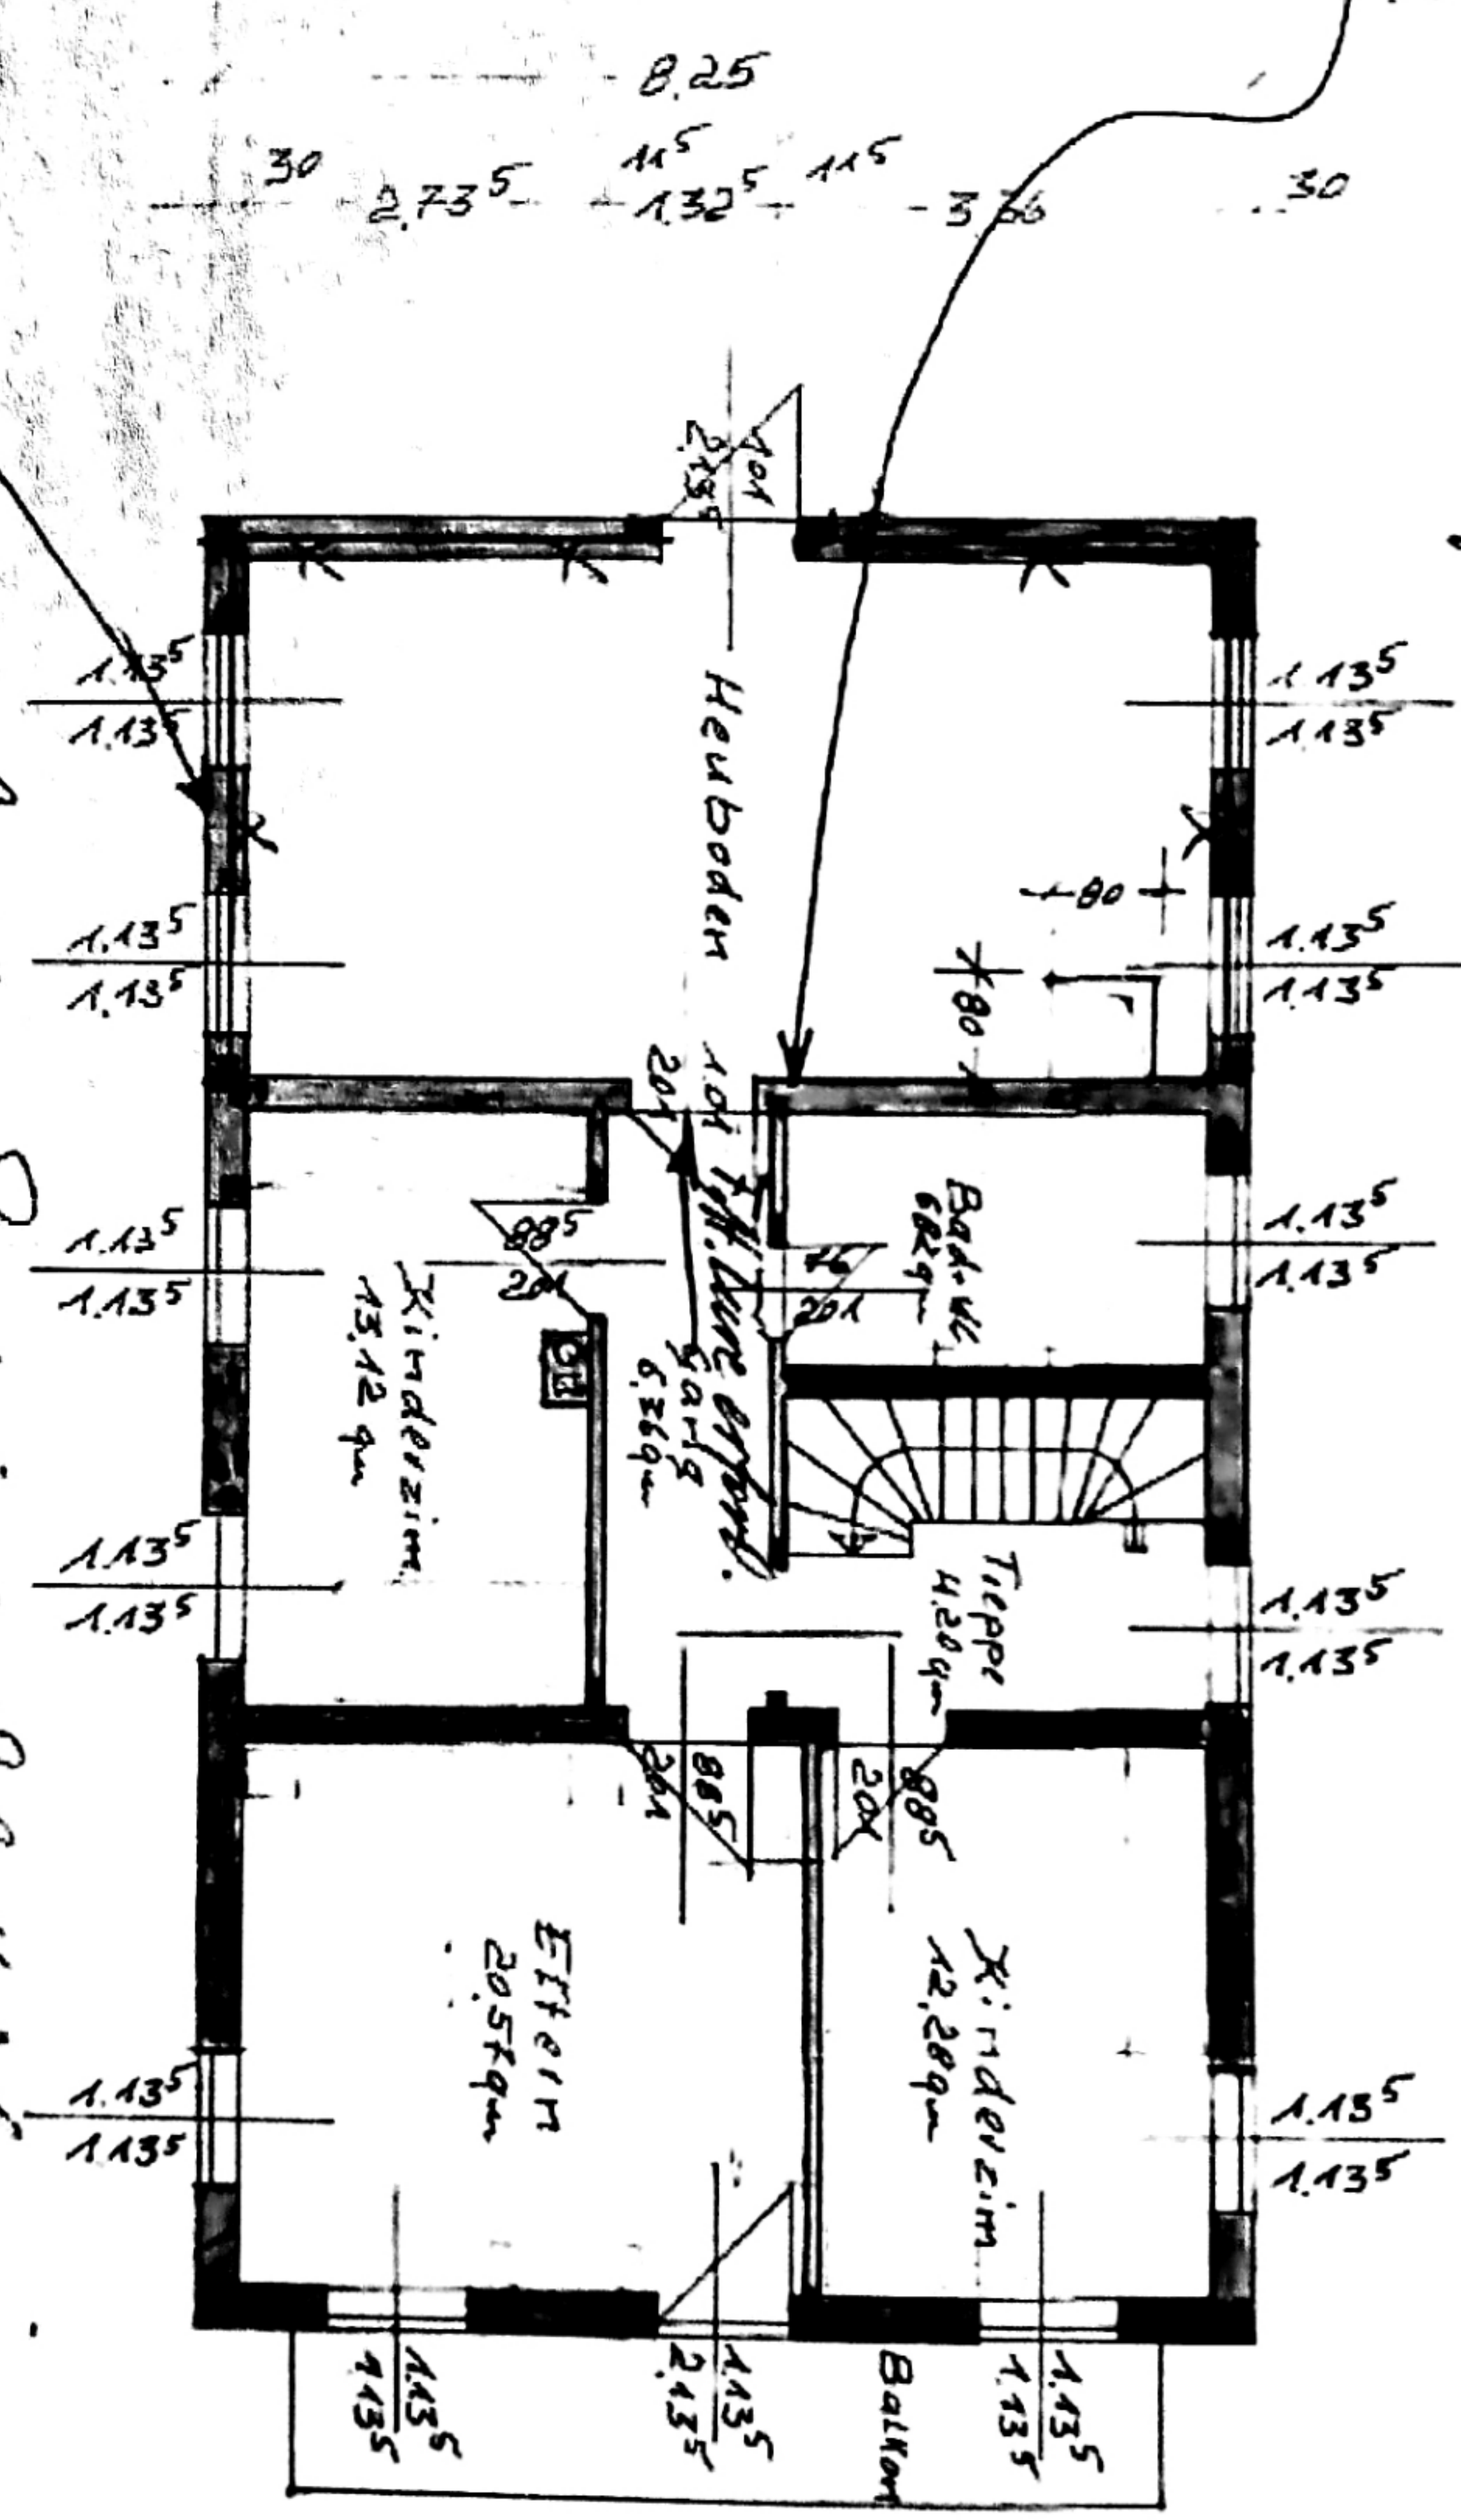

Das Obergeschoss ist im Bereich des Treppenhauses
 Holzboisbauweise ausgeführt.
 keine Mauerwerkswandungen

Die Grundfläche ist...
 45 L...
 45 L...