


Dachneigung: 24°
 Eindeckung: ~~mit~~ Pfannen Naturrot
 Schalung u. Pappe 333 u.

Eindeckung: ~~mit~~ Pfannen

Schalung u. Pappe 333 u.

Badstubeausführung

Zimmermannsmeister

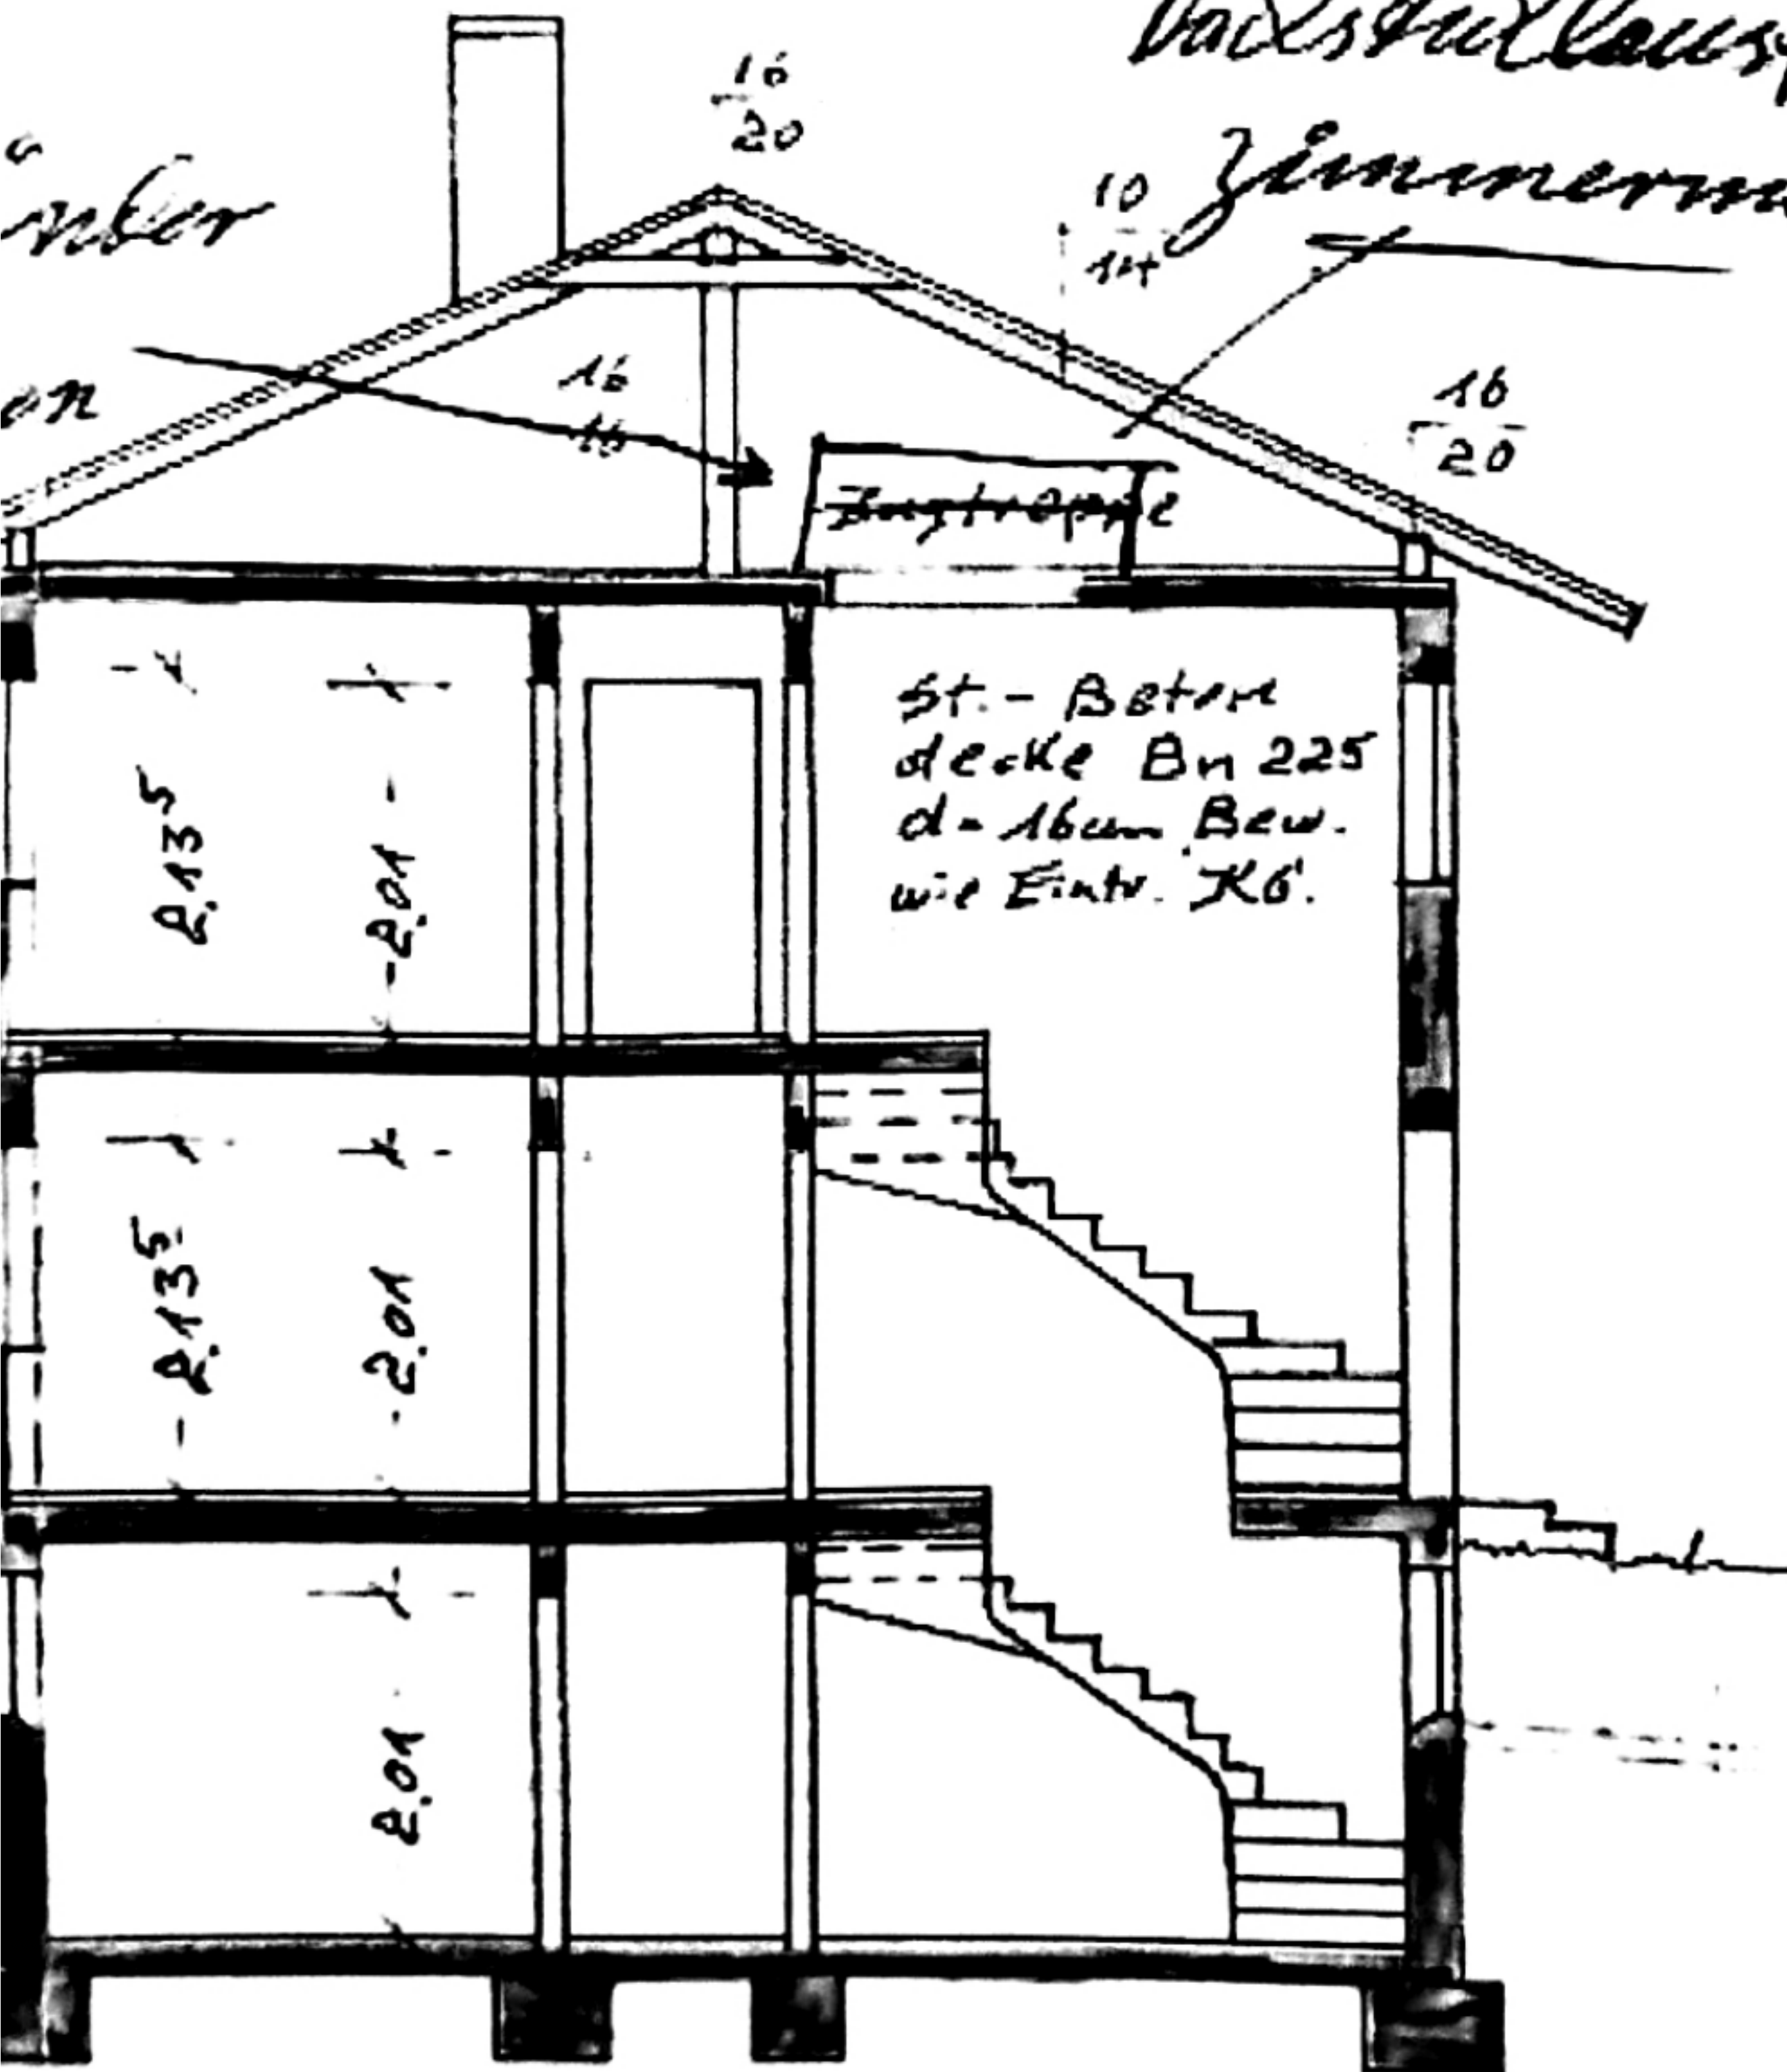

St. - Beton
decke Bn 225
d = 16cm Bew.
wie Eintr. K6.

Fragebogen

16 5 64.210

245

5/1/94

545

5-16

225

3-1-14

Schnitt a-b $\pm 0,00$ wird bei der Schürferüste
festgelegt