

* = gewauelter Bogen

Strassenseite


Kellergeschoss


Archiv

Heizungs Keller

Türschwelle

HWW

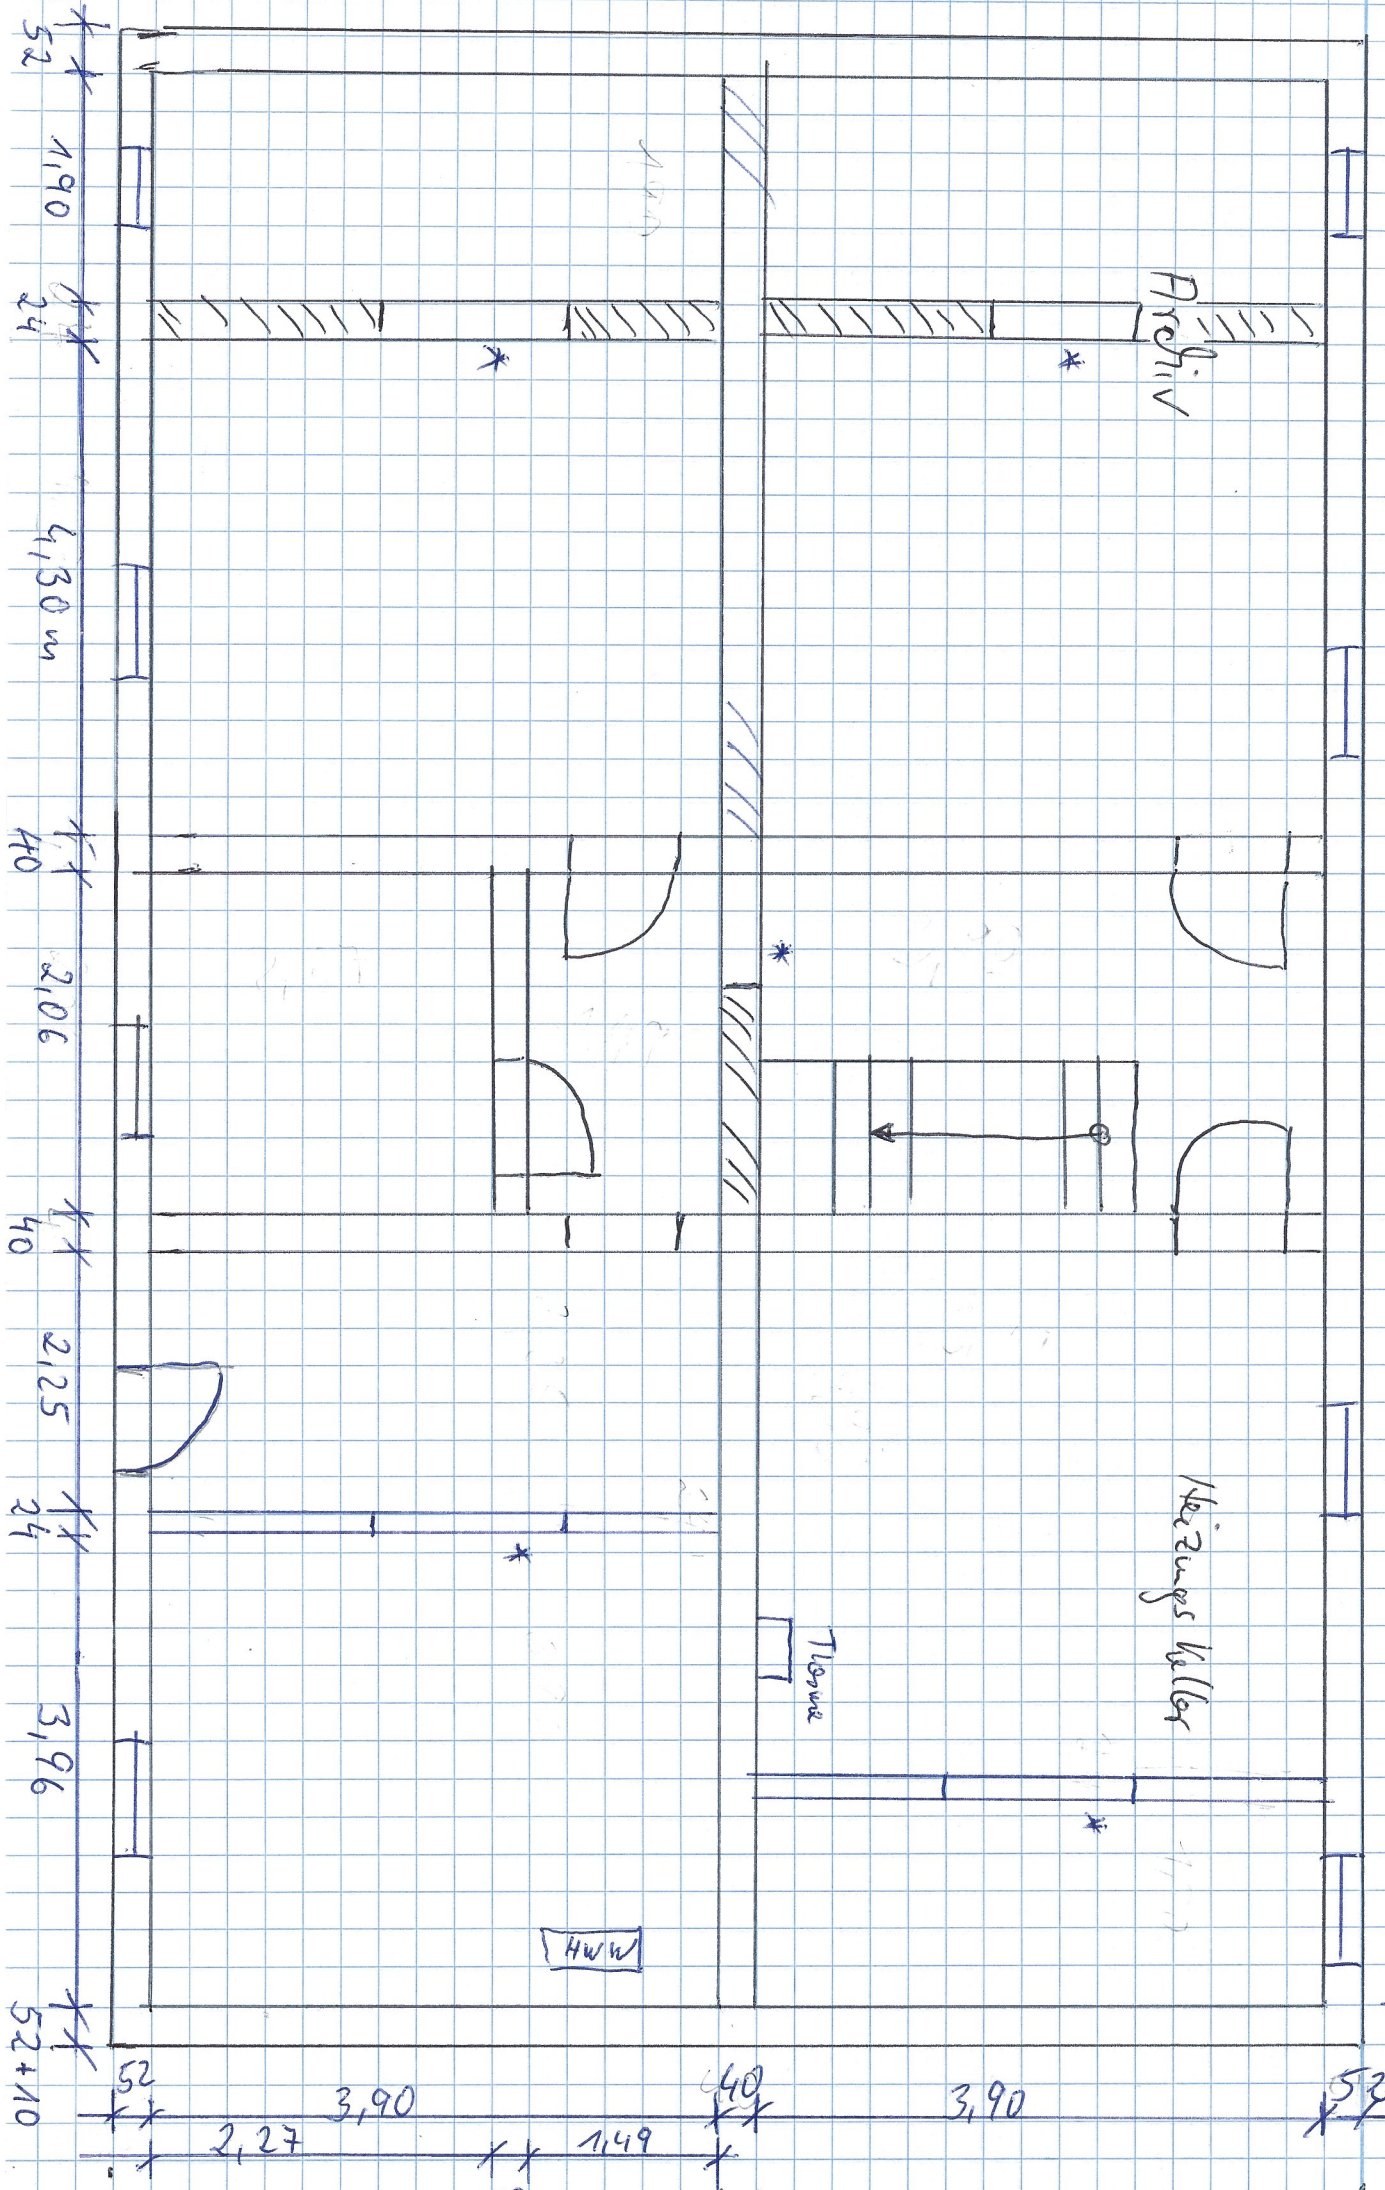

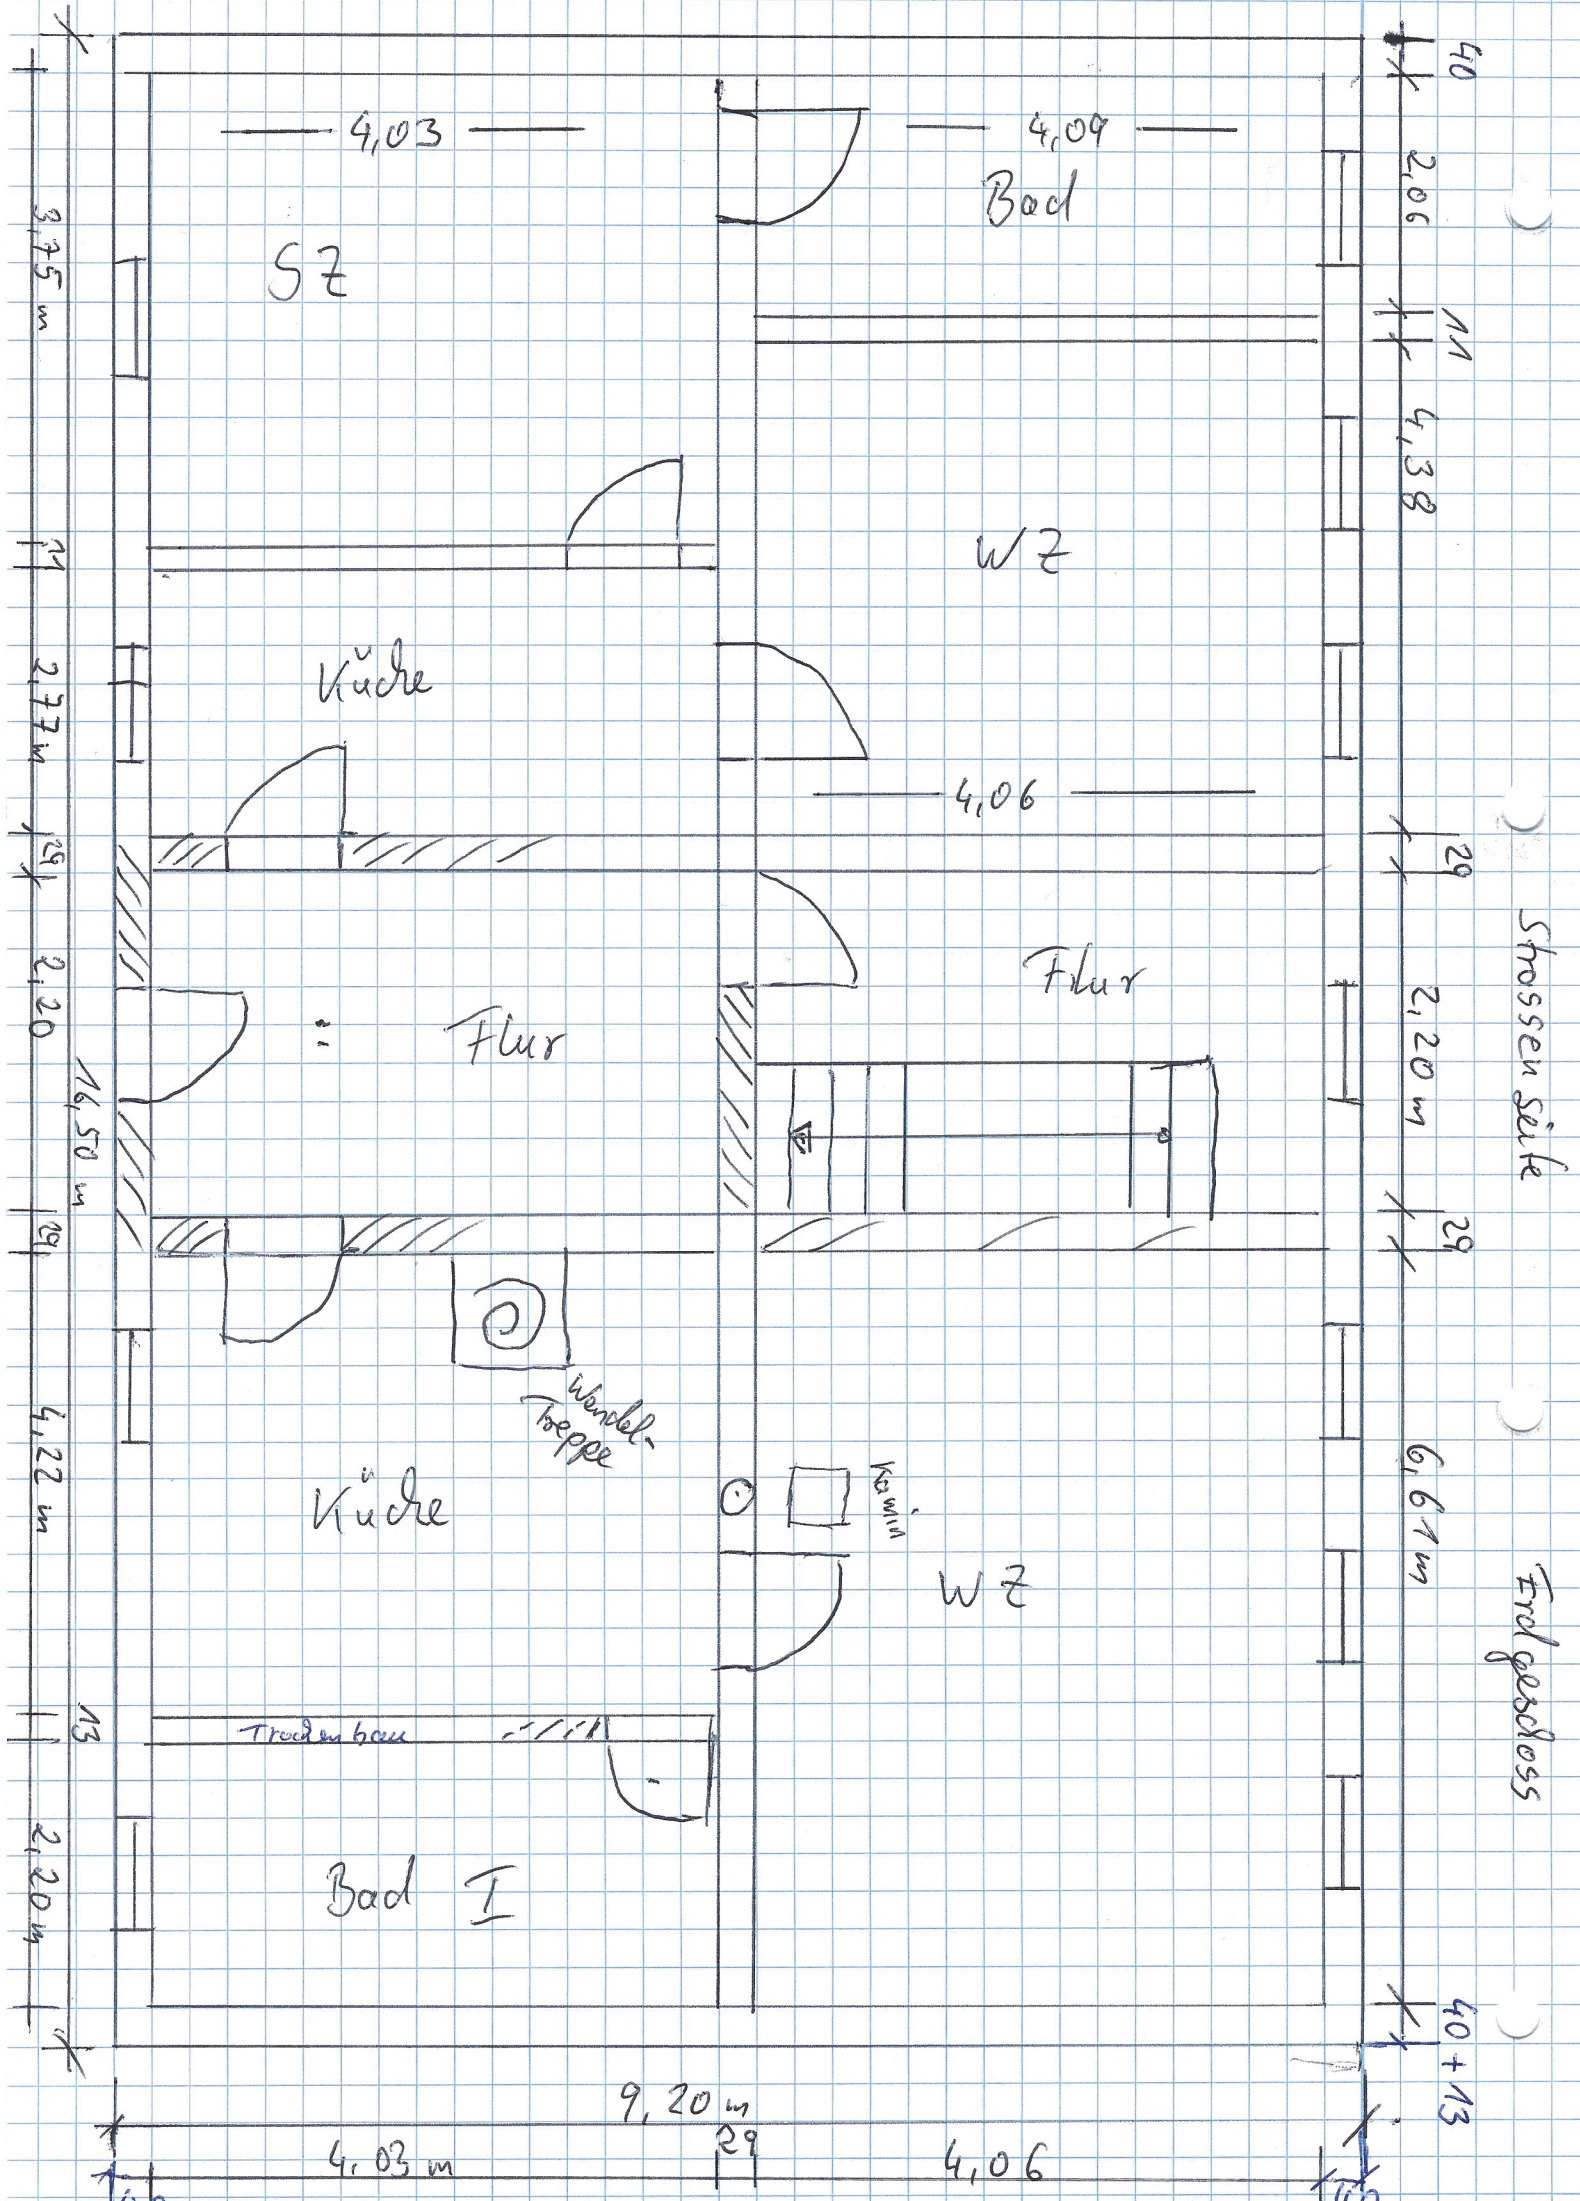

24
 4,50
 9,15
 18
 2,16 m
 0,98
 16
 3,21
 2,14
 14
 4,42
 38 (24+14)

Strassen side

Dachgeschoss

Trockenboden

