



Maßstab ca. 1:50

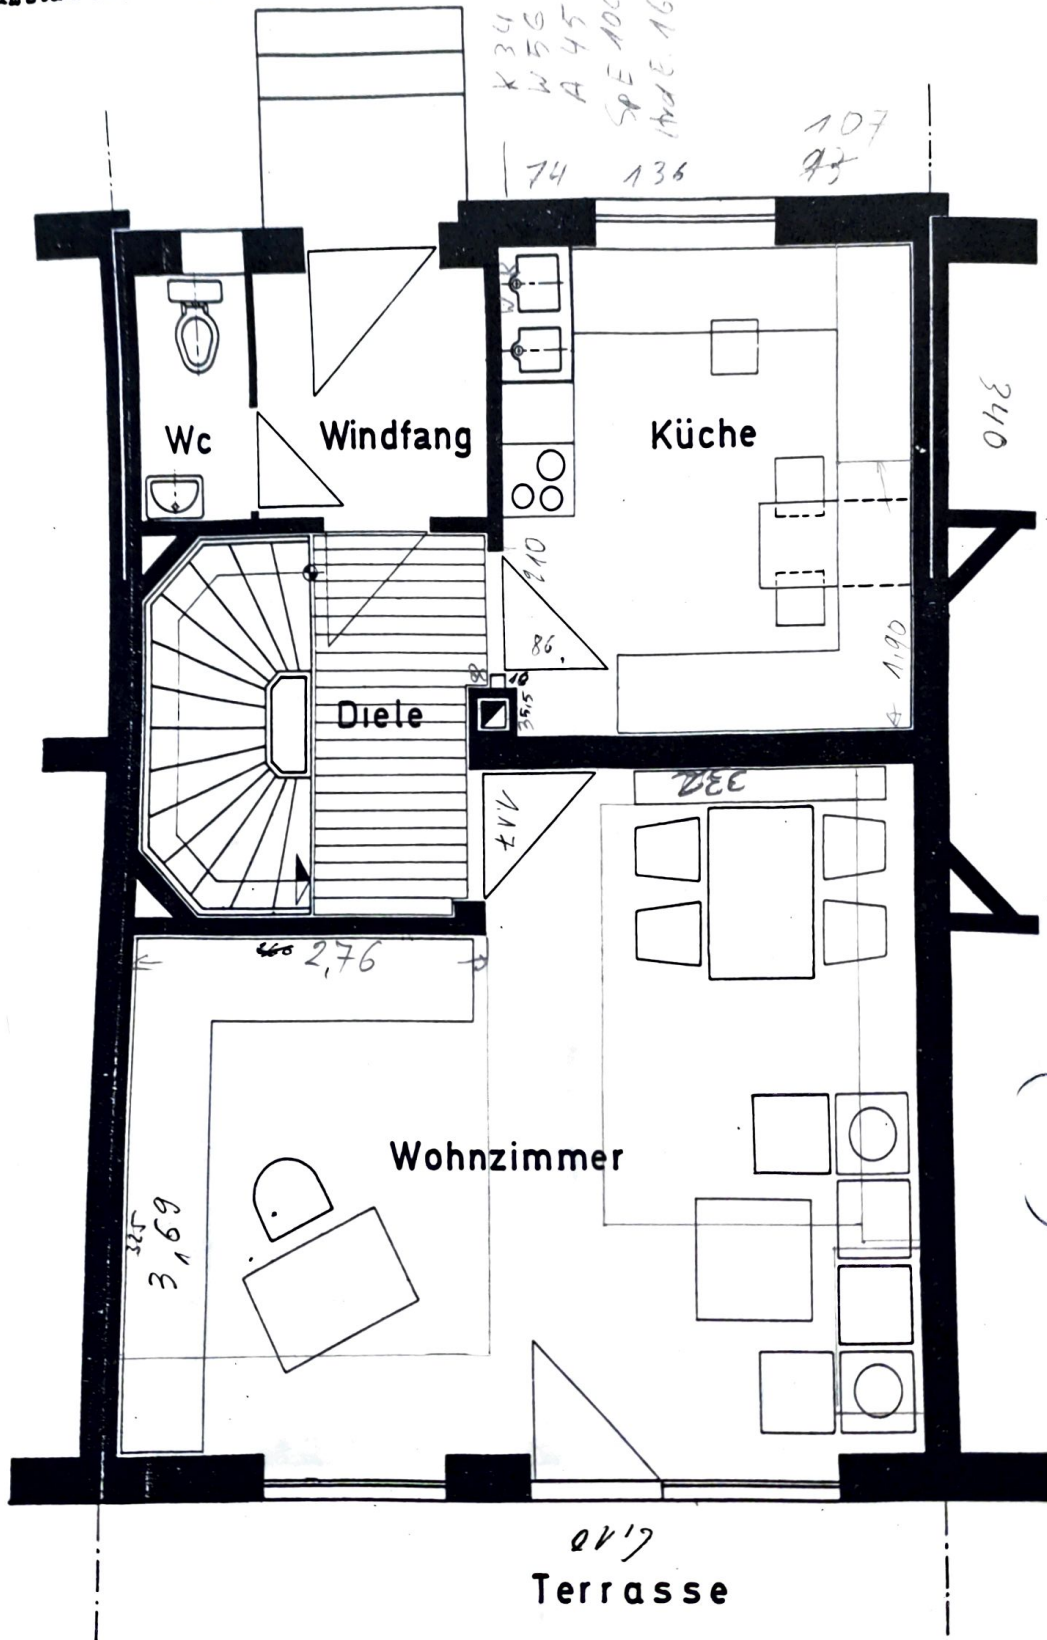

ERDGESCHOSS

Änderungen durch Weiterentwicklung und durch Auflagen der Bauordnungsbehörde bleiben vorbehalten.


Maßstab ca. 1:50

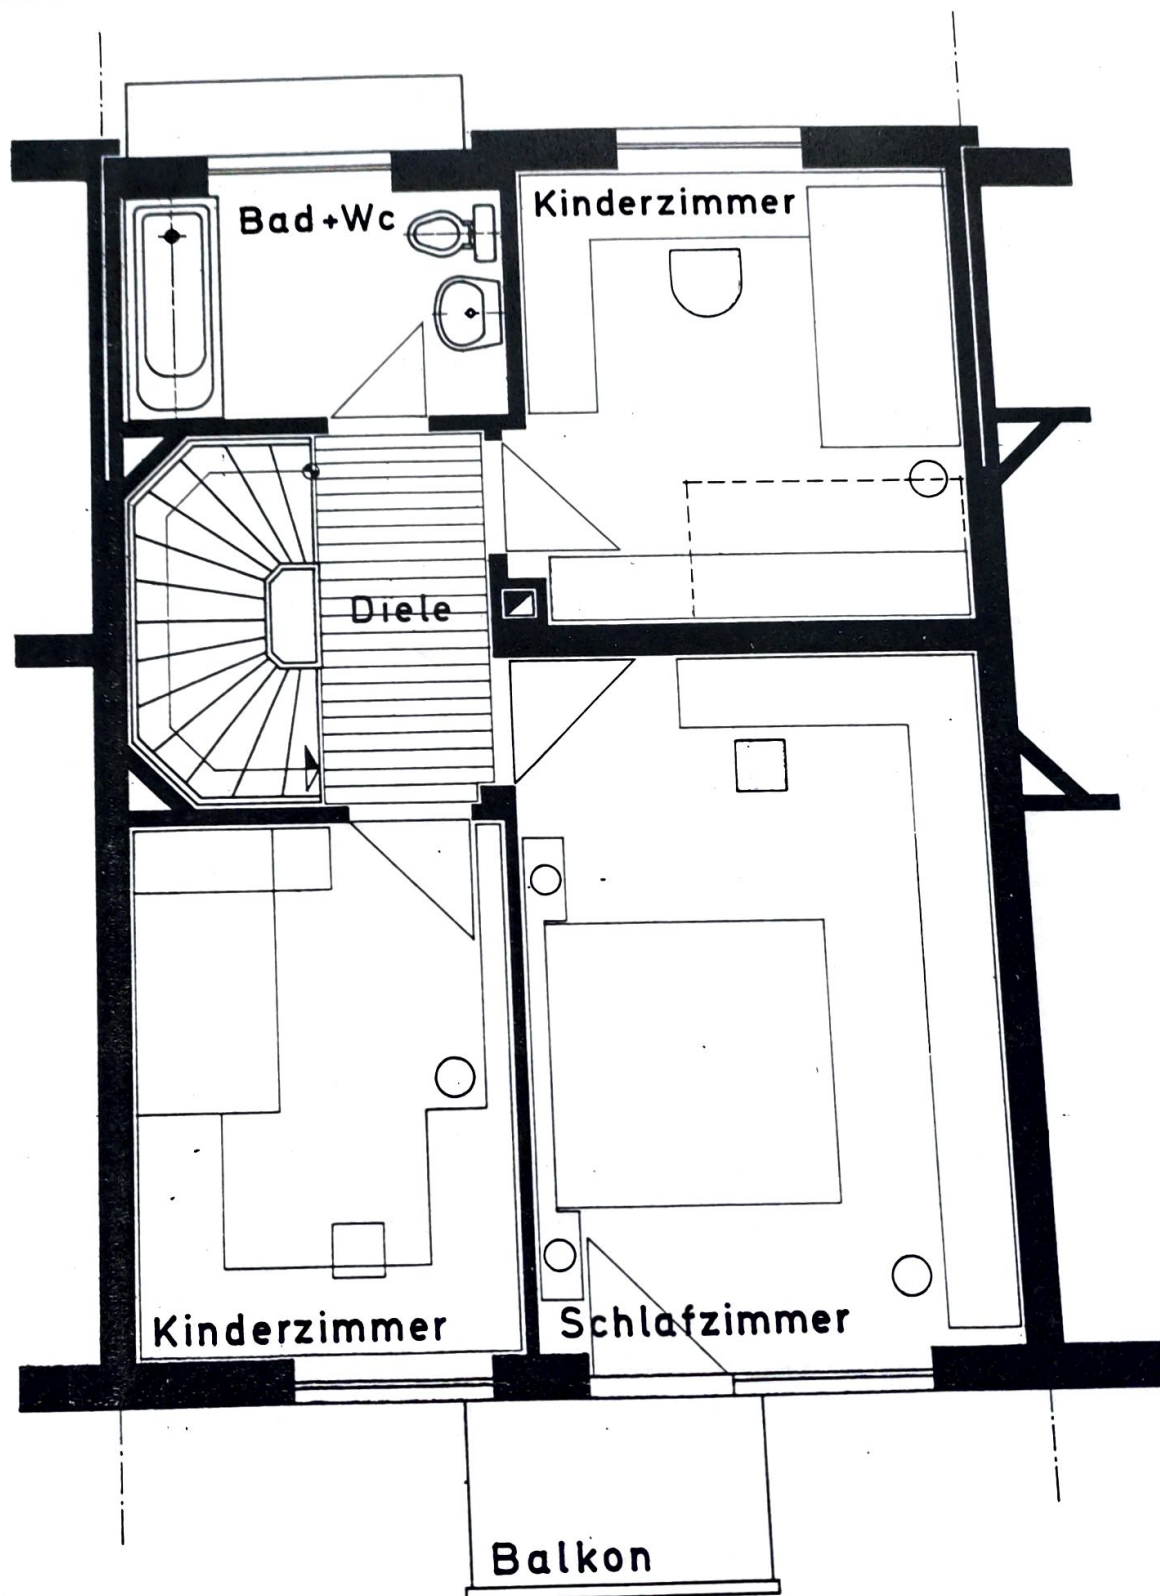

OBERGESCHOSS

Änderungen durch Weiterentwicklung und durch Auflagen der Bauordnungsbehörde bleiben vorbehalten.

Maßstab ca. 1 : 50

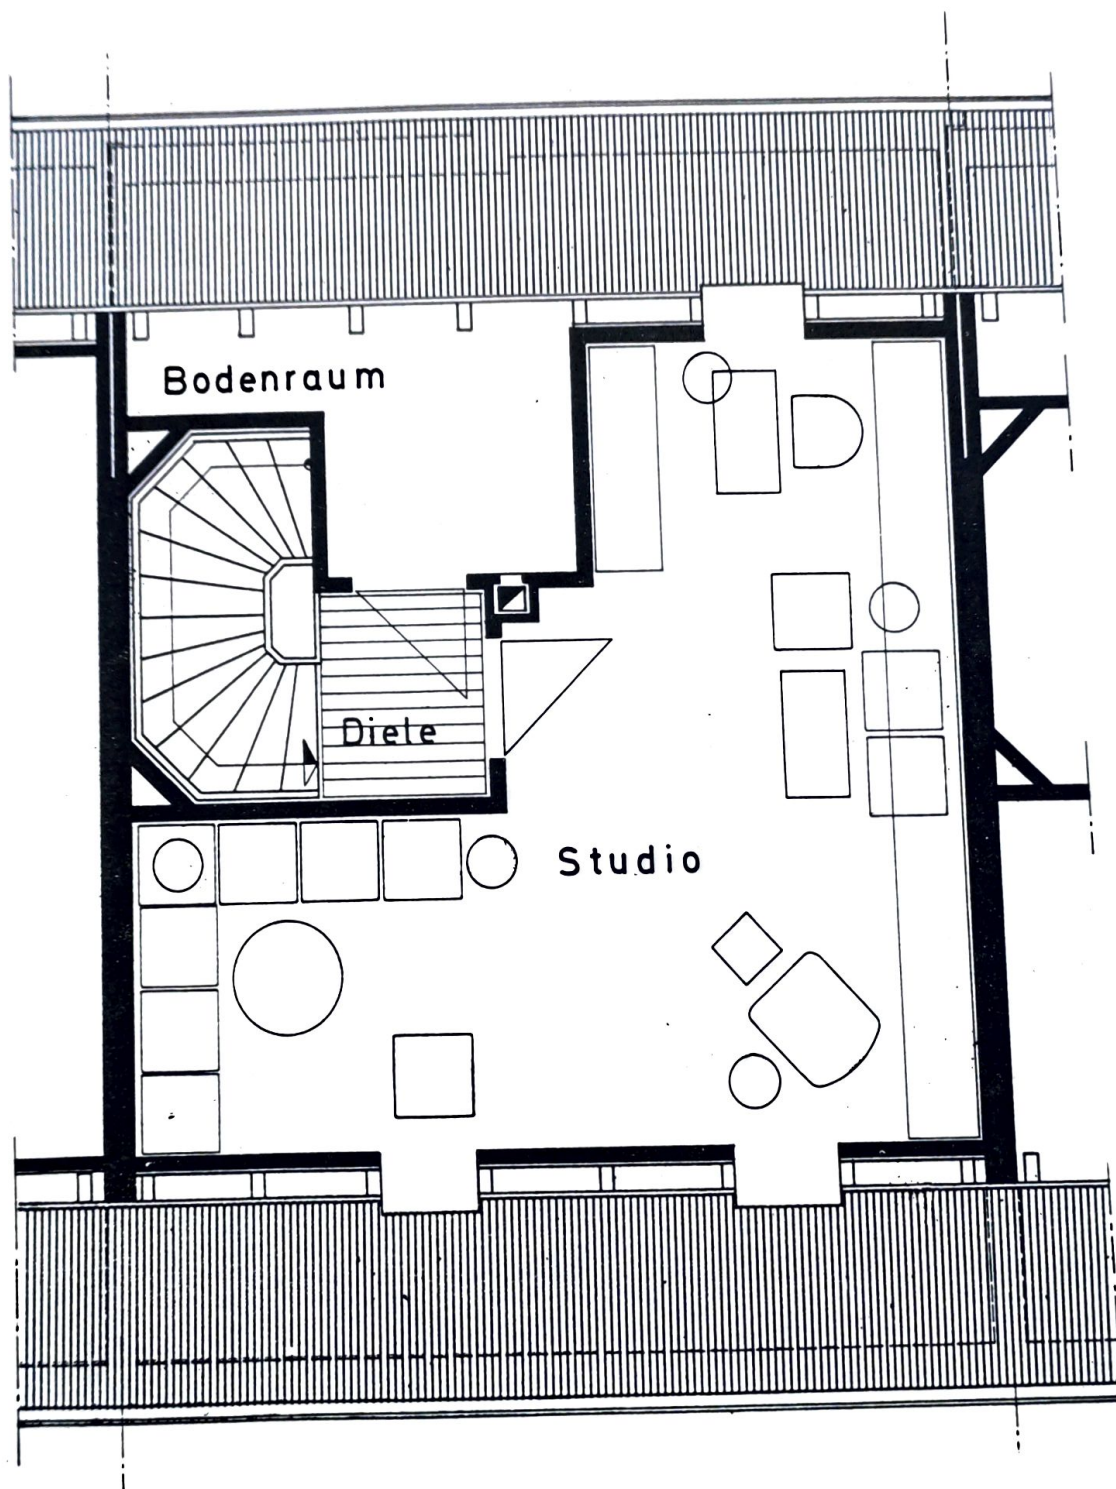


DACHGESCHOSS

Studio

Änderungen durch Weiterentwicklung und durch Auflagen der Bauordnungsbehörden bleiben vorbehalten.

99 d 1

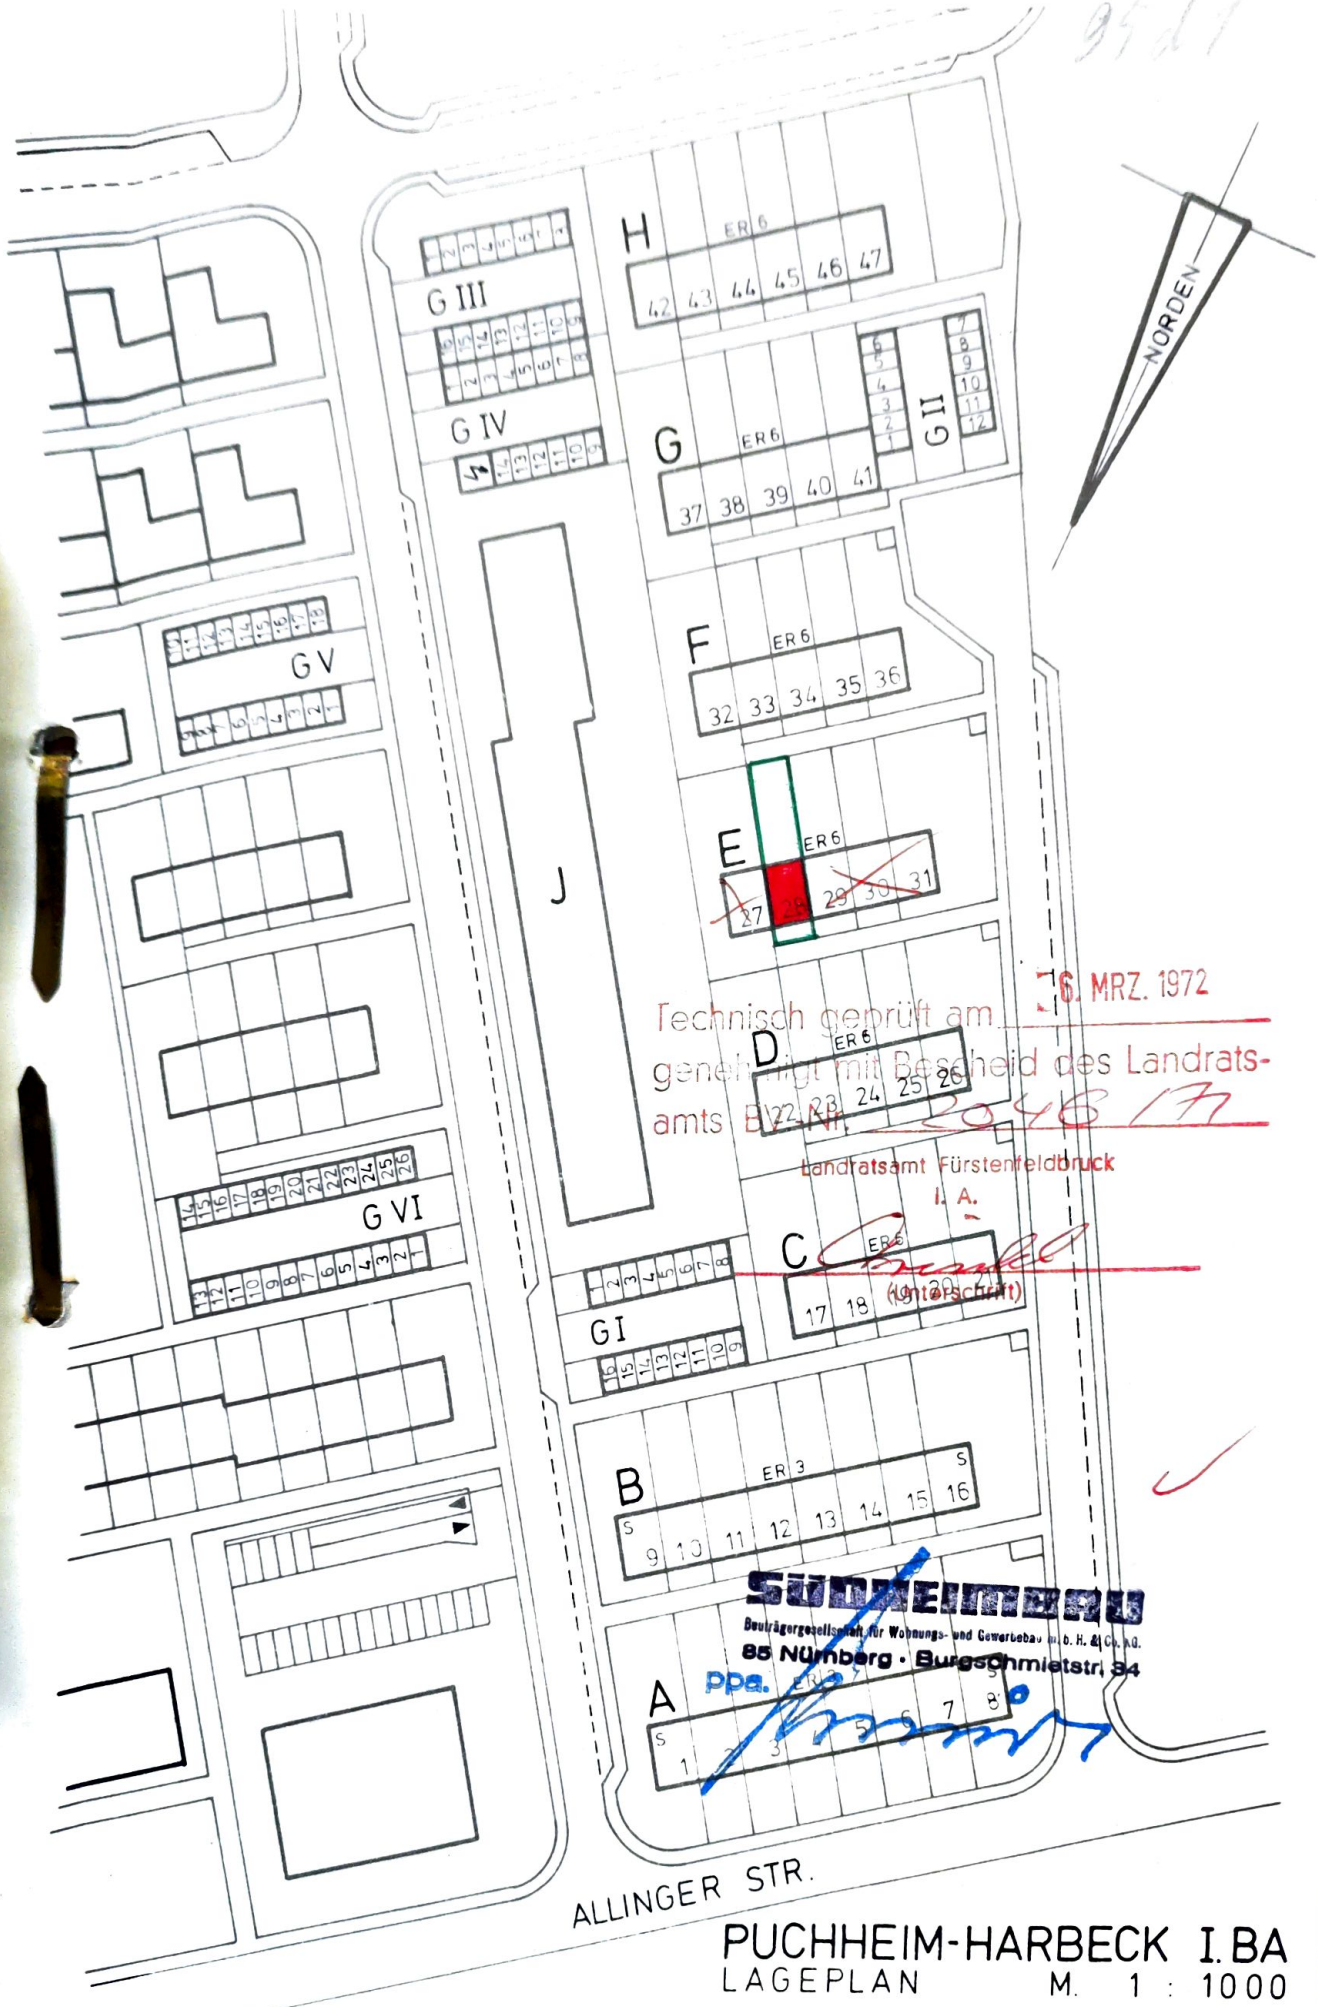

Technisch geprüft am 16. MRZ. 1972
genehmigt mit Bescheid des Landrats-
amts Bz-III. 2046/77
Landratsamt Fürstentfeldbruck
I. A.


SUDHEIMER
Bauvertrags-Gesellschaft für Wohnungs- und Gewerbebau mbH & Co. KG
85 Nürnberg - Bureschmiedstr. 34


ALLINGER STR.
PUCHHEIM-HARBECK I.BA
LAGEPLAN M. 1 : 1000

20	2.87 ⁵	11 ⁵	3.22	24
20	2.72	11 ⁵	3.33 ⁵	24

20	3.73 ⁵	17 ⁵	50	1.75	50	1.73 ⁵	20	12 ⁵
----	-------------------	-----------------	----	------	----	-------------------	----	-----------------

20	4.97	2.4	3.51	20
----	------	-----	------	----

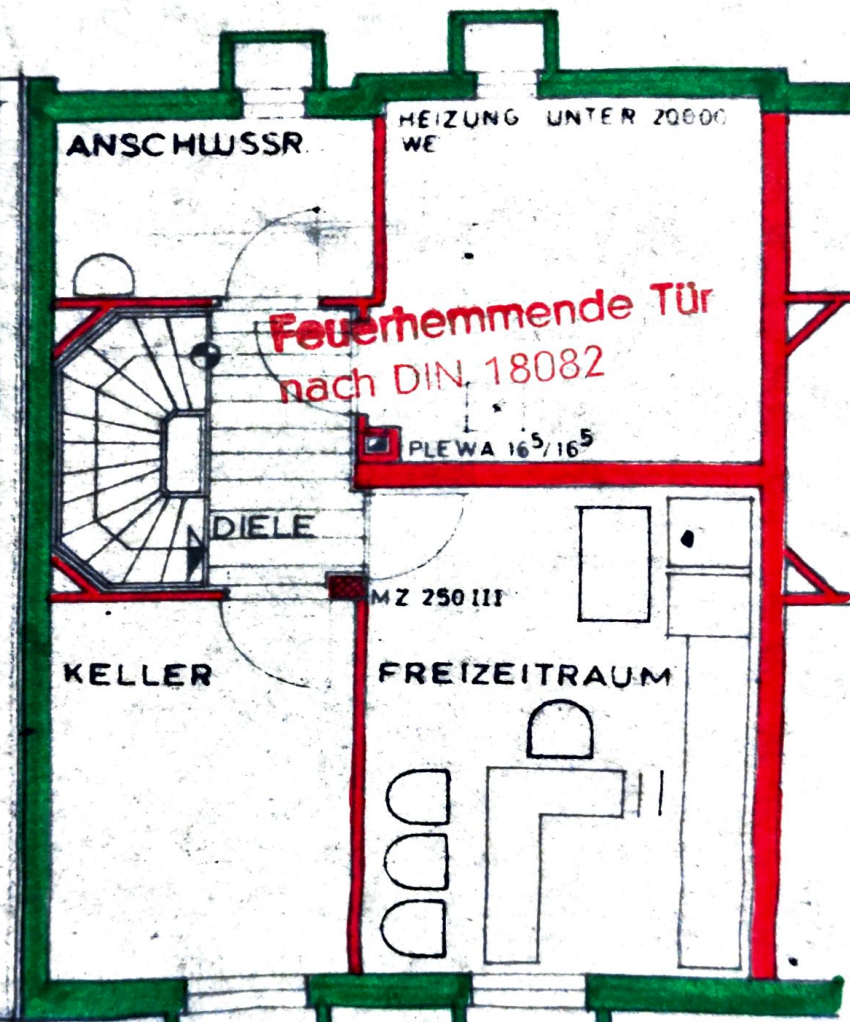

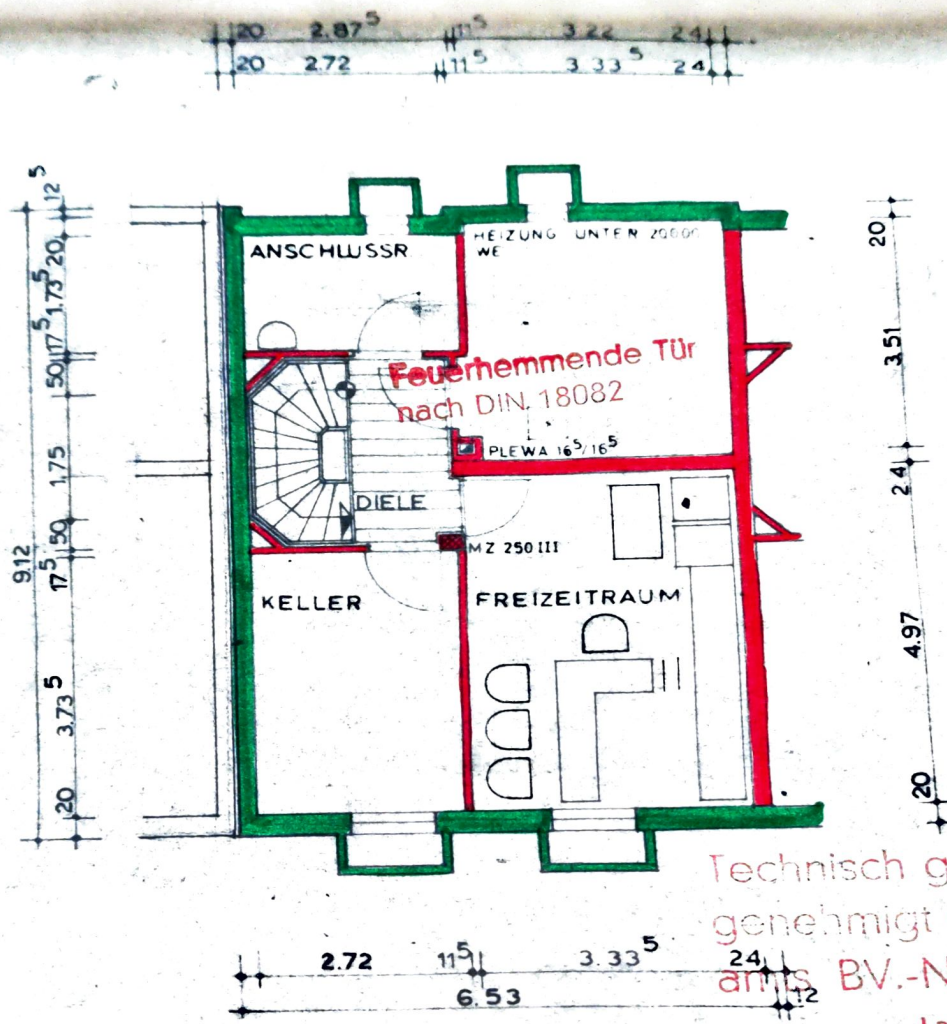

Technisch geprüft am 6. MRZ
 genehmigt mit Bescheid des Landratsamts
 am 15. BV.-Nr. 2046/7

Landratsamt Fürstenfeldbruck

Trinkl
 (Unterschrift)

EINFAMILIENREIHENHAUS ER6N

S C H N I T T
M : 1 : 1 0 0

Kamine holzfrei in einem Abstand von mindestens 6 cm ab Außenwand der Kamin. Zwischenräume unverbrennlich ausmauern oder ausbetonieren.

E.F.O.K. = höchstens 50 cm über d.h. derzeitiger Erschließungsstr. bzw. gewachsenes mittleres Gelände der Gebäudemitte.

LEGENDE:

DACHKONSTRUKTION NACH STAT. BERECHNUNG
DACHEINDECKUNG: FRANKFURTER PFANNE
HOLZGESCHOSSTREPPE
DECKEN, STÜRZE, FUNDAMENTE NACH STAT. BERECHNUNG
MAUERWERK NACH DIN 105, 106, 1053
FEUCHTIGKEITSISOLIERUNG NACH DIN 4117
WÄRMEISOLIERUNG NACH DIN 4108
SCHALLISOLIERUNG NACH DIN 4109

Technisch geprüft am 6. MRZ. 1972
genehmigt mit Bescheid des Landratsamts BV-Nr. 2046 / A

Landratsamt Fürstenfeldbruck

I. A.

(Unterschrift)

SÜDHEIMBAU

ppa.

DER ARCHITEKT

NBG. 2.12.1969

SÜDHEIMBAU

Genüßergesellschaft für Wohnungs- und Gewerbebau m. b. H. & Co. KG.


85 Nürnberg - Burgschmietstr. 34

ppa.

DER BAUHERR:

Keller wegen zu hohen Grundwasserstandes nicht zu empfehlen oder abdichten.

DIE NACHBARN:
Kath. Siedlungs- u. Wohnungsbauwerk
der Erzdiözese München-Freising e.V.
MÜNCHEN 15 - Petenckofstr. 8

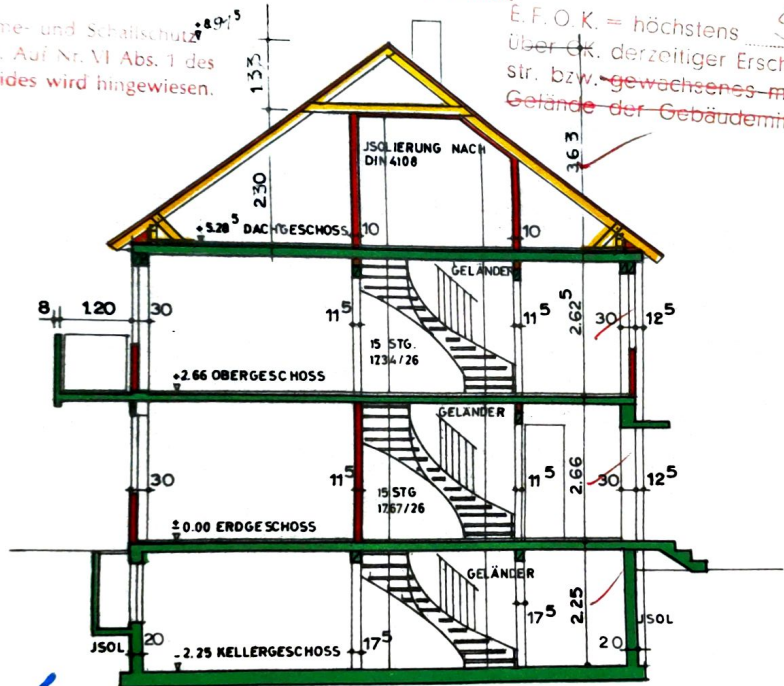

DER BAUHERR: