


Dachgeschoss


Bereinigter Bestandsgrundriss

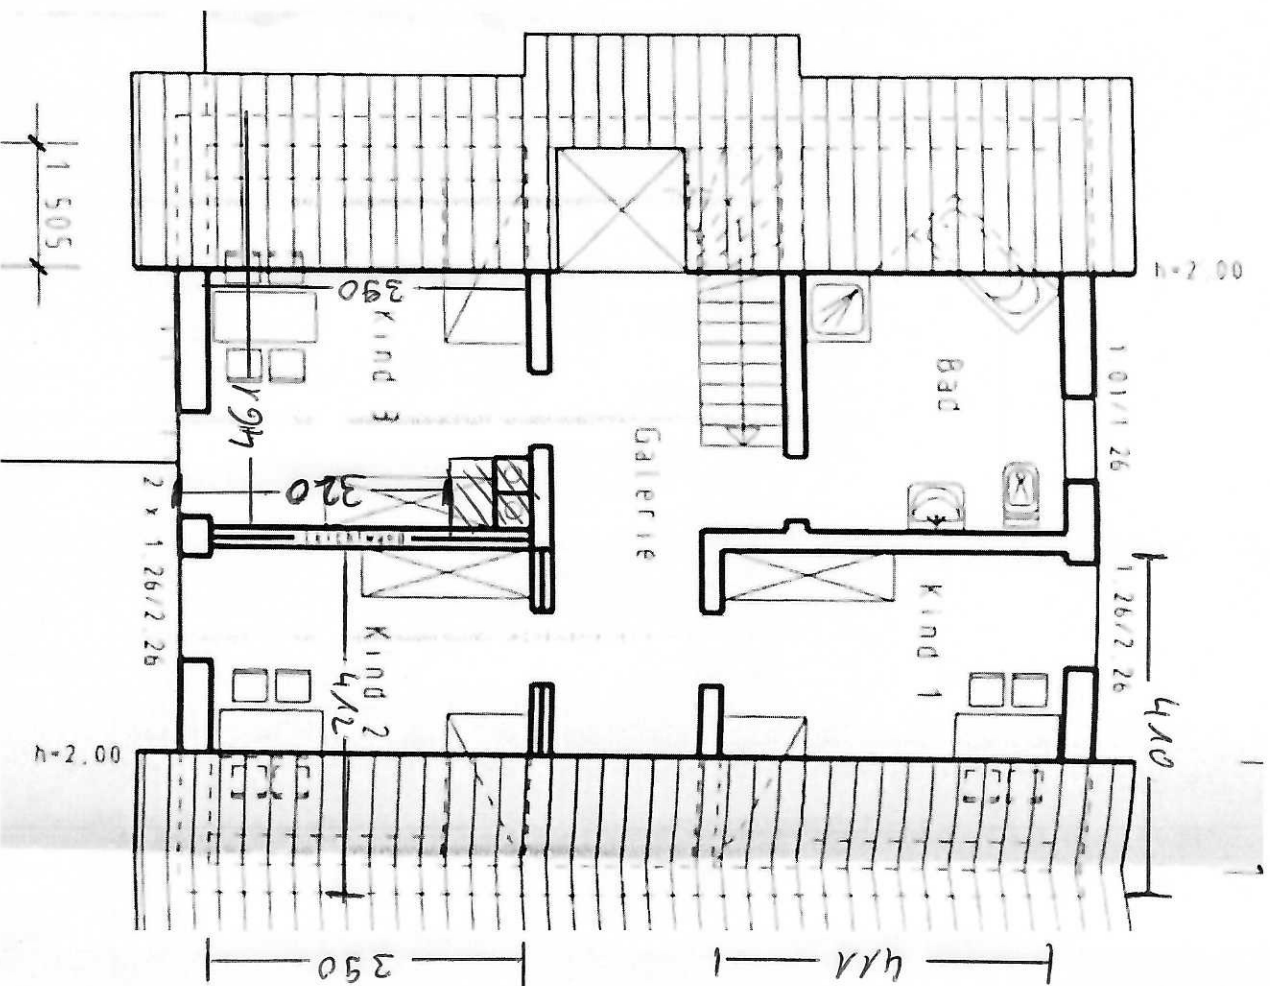

Raumaufteilung aus dem Bestandsplan. Lichte Innennasse sind im Original nicht eindeutig ausgewiesen; vor Möbelbestellung bitte vor Ort prüfen.

Erdgeschoss


Bereinigter Bestandsgrundriss

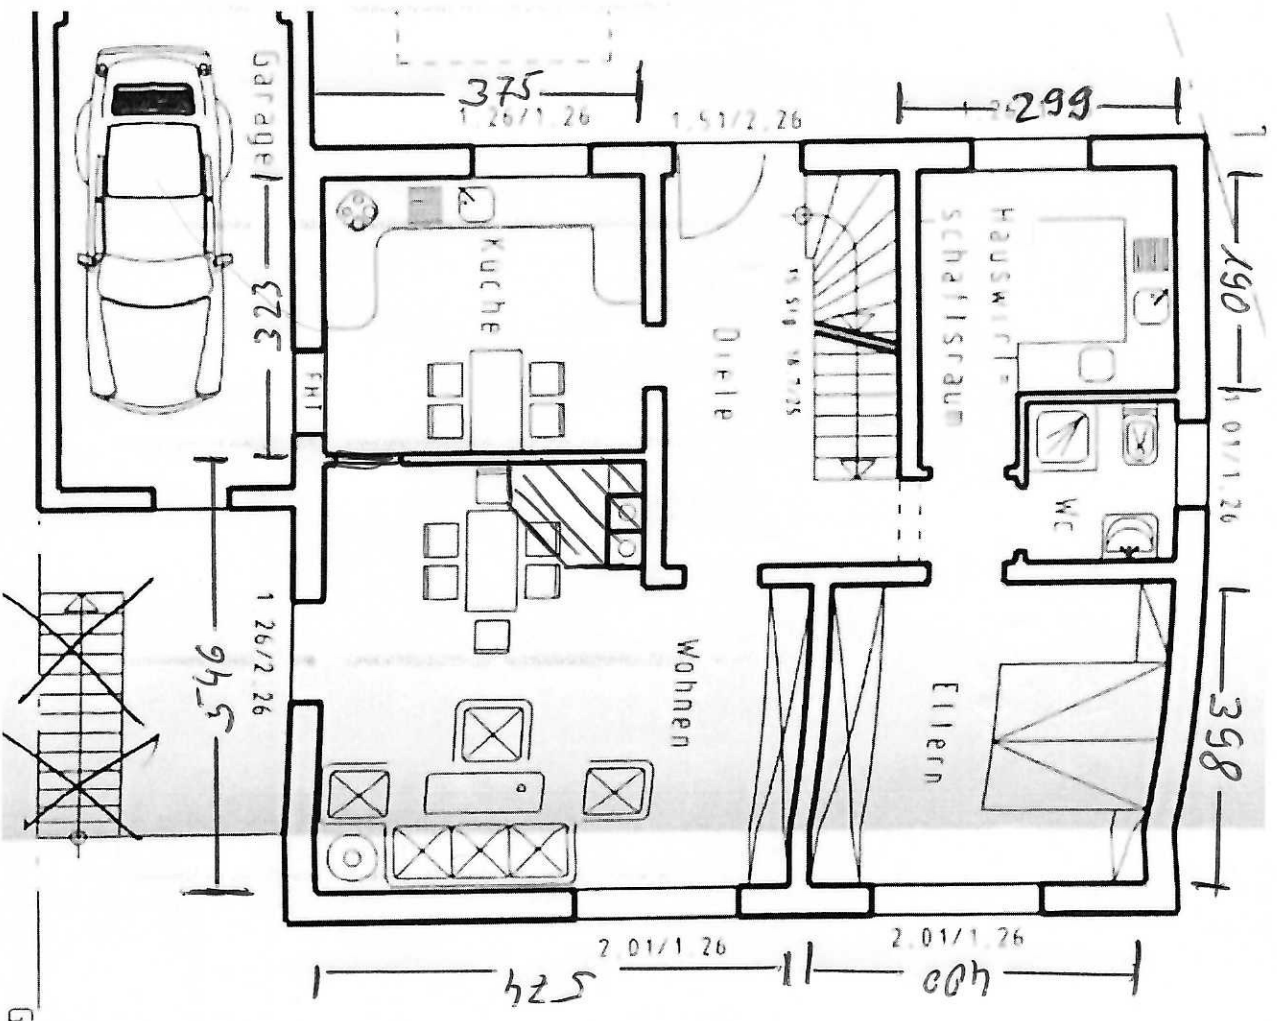

Raumaufteilung aus dem Bestandsplan. Lichte Innenmasse sind im Original nicht eindeutig ausgewiesen, vor Möbelbestellung bitte vor Ort prüfen.

Kellergeschoss

Bereinigter Bestandsgrundriss

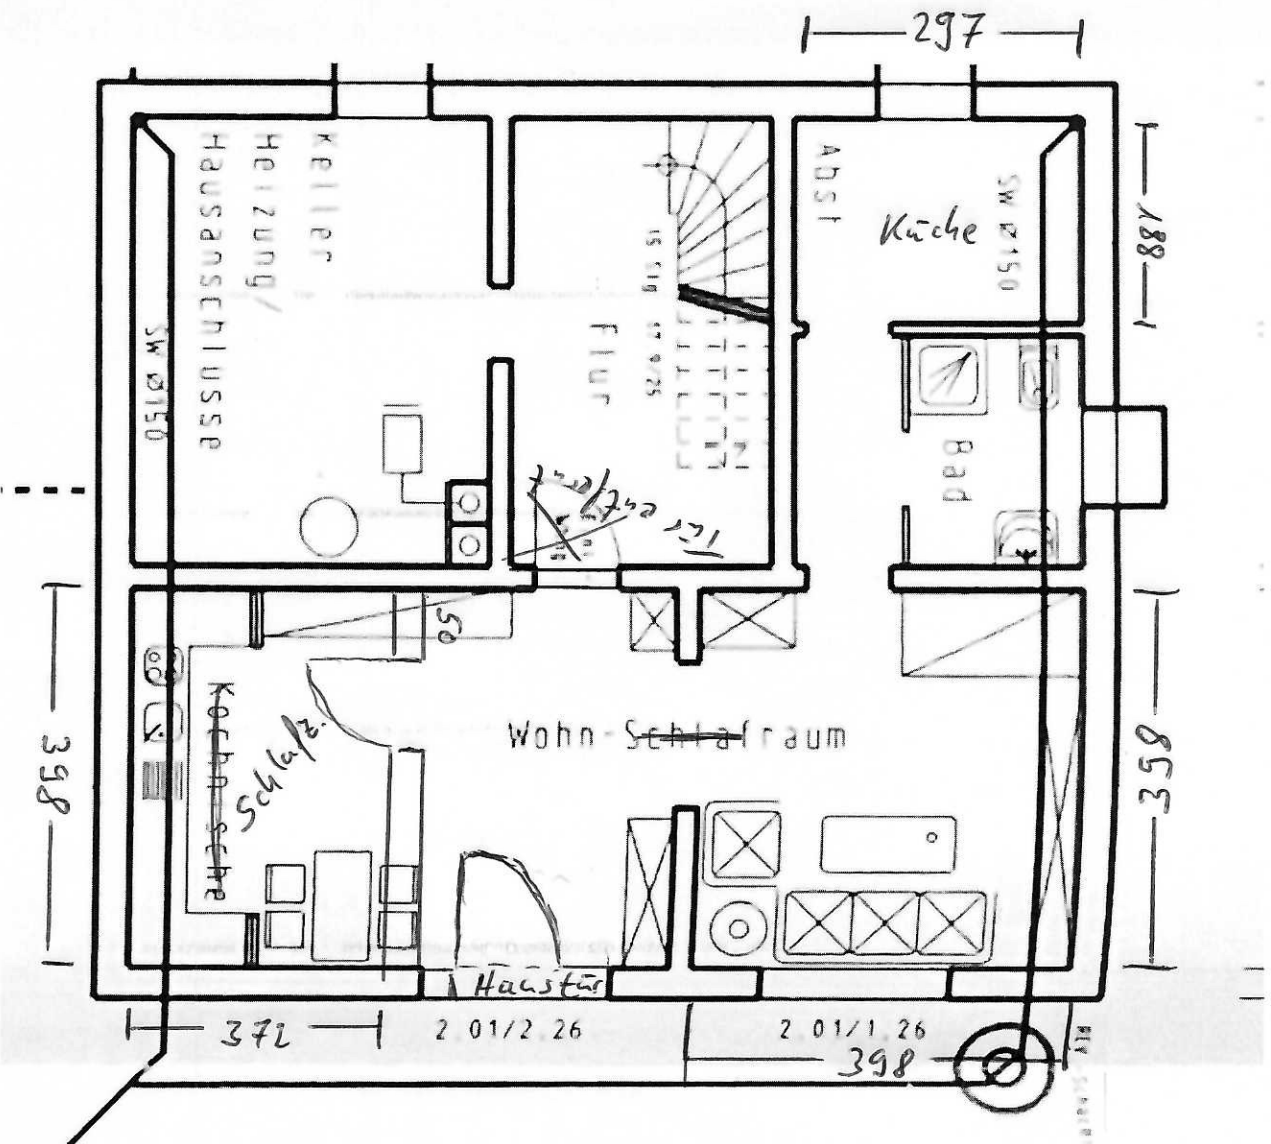

Raumaufteilung aus dem Bestandsplan. Lichte Innenmasse sind im Original nicht eindeutig ausgewiesen; vor Möbelbestellung bitte vor Ort prüfen.