


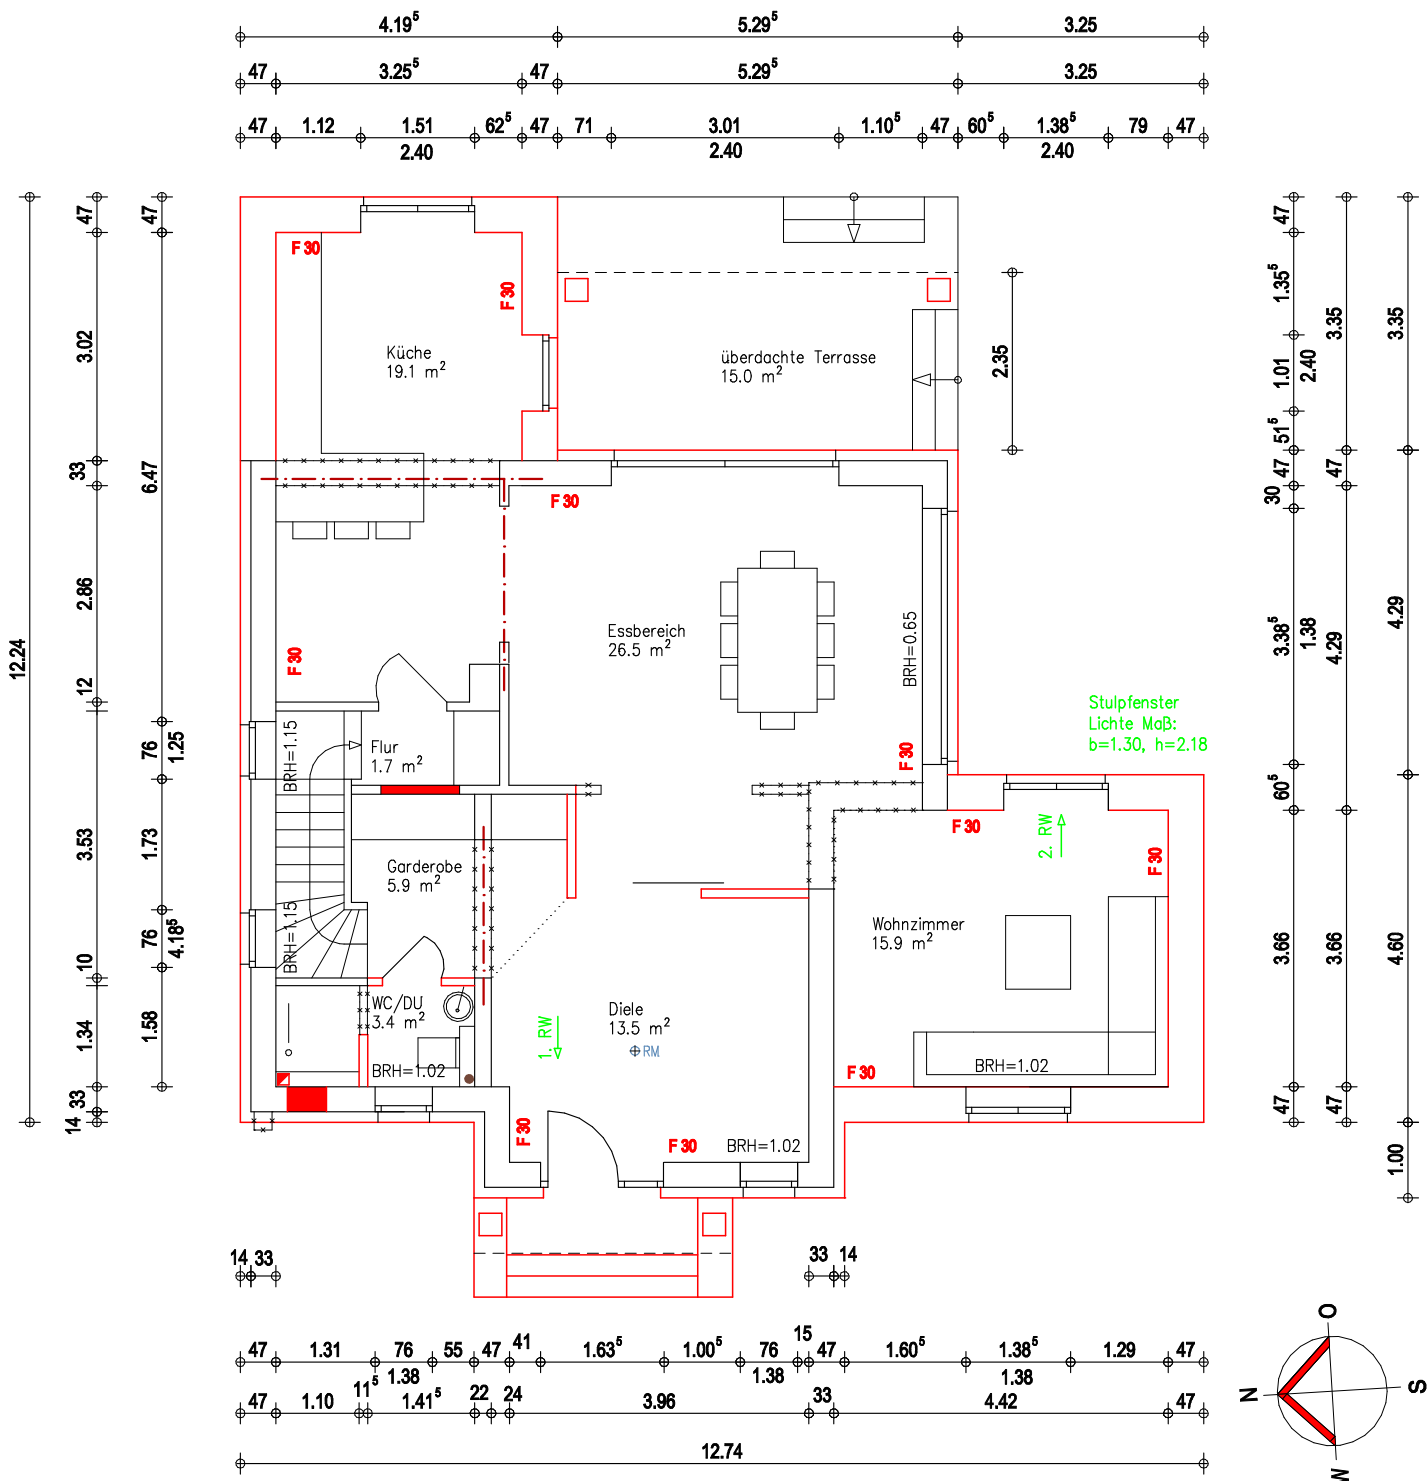

ERDGESCHOSS WOFL= 86.0 m²

Umbau eines Einfamilienhauses		
Entwurfsverfasser: Olga Morewa Freischaffende Architektin eingetr. Architektenkammer Kiel Nr. 6036 Ehndorfer Str. 57, 24537 Neumünster Tel. 04321 698903, Fax: 04321 8400659 Mobil 0174 1606920	Planungsstand:	Bauherr :
	Bauantrag	Annetta und Alex Riel Rollberg 43 22880 Wedel
	Maßstab:	Bauort :
	M 1 : 100	Rollberg 43 22880 Wedel Gemarkung: Schulau-Spitzerdorf Flur: 5, Flurstück: 153 / 2
	Datum:	
	07.12.2021	