


Anlage 2

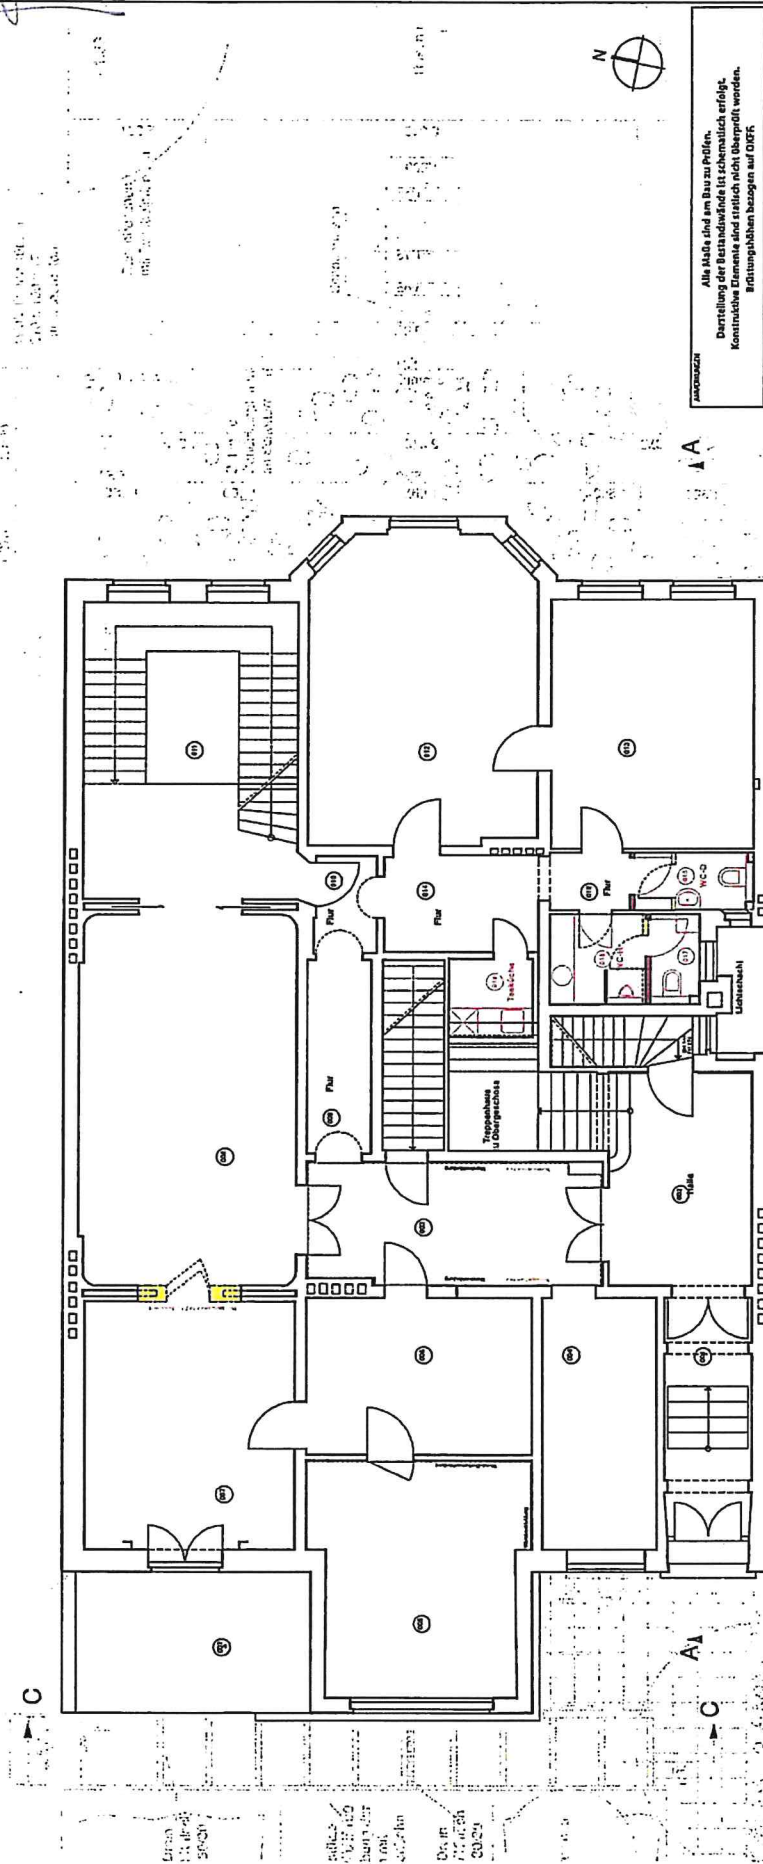

BAUHER Dr. Christian Seeger Reichenwall Kaiser-Wilhelm-Straße 40, 20355 Hamburg Telefon 040 430 45-0	FUGEN GEMÄ
AUSGEFÜHRT VON Raum + Form Dipl.-Ing. Otto Topfer, Innenarchitekt Hebbelweg 14 • 25435 Tornesch • Telefon 04122 55368 Mobiltelefon 0160 9032338 • topfer.raum+form@googlemail.com	UNTERSCHWERT GEMÄ
ARCHITECT tjm ingenieurbüro Dipl.-Ing. Architekt Tim-John Möller Dreilinden 16 • 22397 Hamburg Telefon +49 (0)40 31 31 29 29 • Fax +49 (0)40 31 29 30 email: ingenieur@tjm-buero.de	FUGEN GEMÄ
BAUVERFAHREN Renovation des Wohngebäudes Reichenwallstraßen 35, 20148 Hamburg Baujahr 01.02.2017 Bauweise Reichenwallstraßen 35, 20148 Hamburg	UNTERSCHWERT GEMÄ
PROJEKT Grundriss Erdgeschoss Verplanung	FUGEN GEMÄ


LA



NO. 2803700


[illegible]

LN

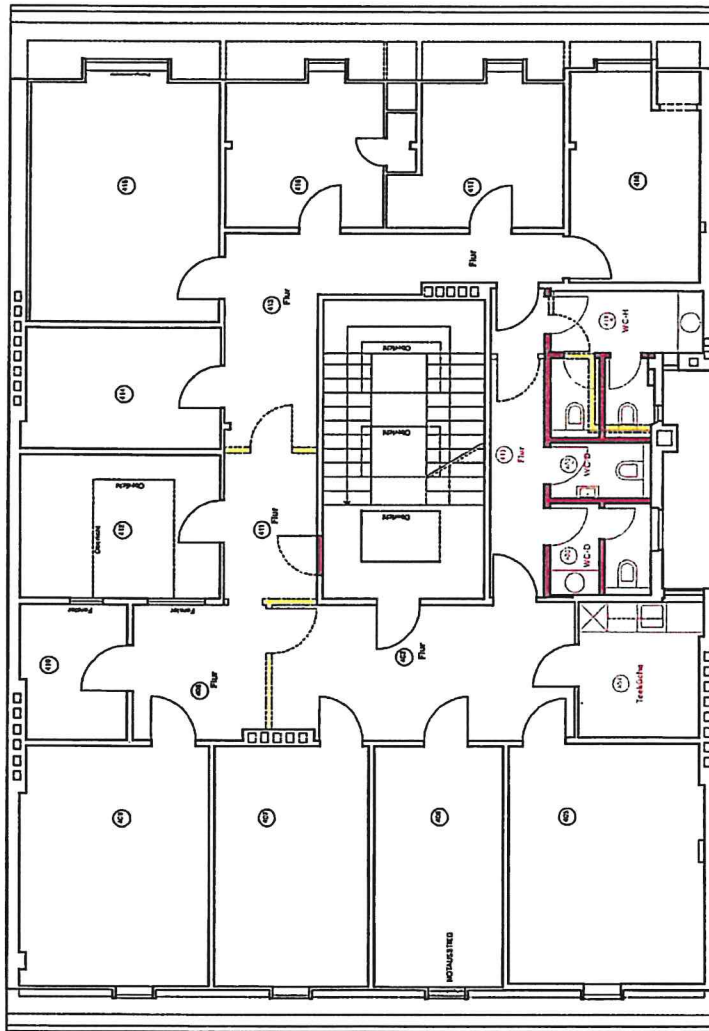

ANMERKUNGEN Alle Maße sind am Bau zu prüfen. Darstellung der Bestandswände ist schematisch erfolgt. Konstruktive Elemente sind statisch nicht überprüft worden. Indikationen basieren auf DMF.	
BAUHER Dr. Christian Seeger Reichenbaumschulstr. 40, 20355 Hamburg Telefon 040 430 05 0	TRAGWERK TRAGWERK
VERBODENES VERWESEN Raum + Form Dipl.-Ing. Olo Topler, Innenarchitekt Hebbelweg 14 • 25438 Tornesch • Telefon 04122 553358 Mobiltelefon 0160 9032233 • topler.o@googlemail.com	TRAGWERK TRAGWERK
VERBODENES VERWESEN Dipl.-Ing. Architekt Tim-John Müller Hebbelweg 14 • 25438 Tornesch • Telefon 04122 553358 Mobiltelefon 0160 9032233 • fax +49 040 51 31 29 30 email info@lyn-ingenieurbuero.de	TRAGWERK TRAGWERK
VERBODENES VERWESEN Renoverung des Wohngebäudes Reichenbaumschulstr. 36, 20148 Hamburg GEZEHNDET Datum 01.02.2013	
VERBODENES VERWESEN Grundriss 4. Obergeschoss Verplanung	
VERBODENES VERWESEN Maßstab DIN A3 Quer 1:100 Blattzahl 03.06 01	

h. 10/13

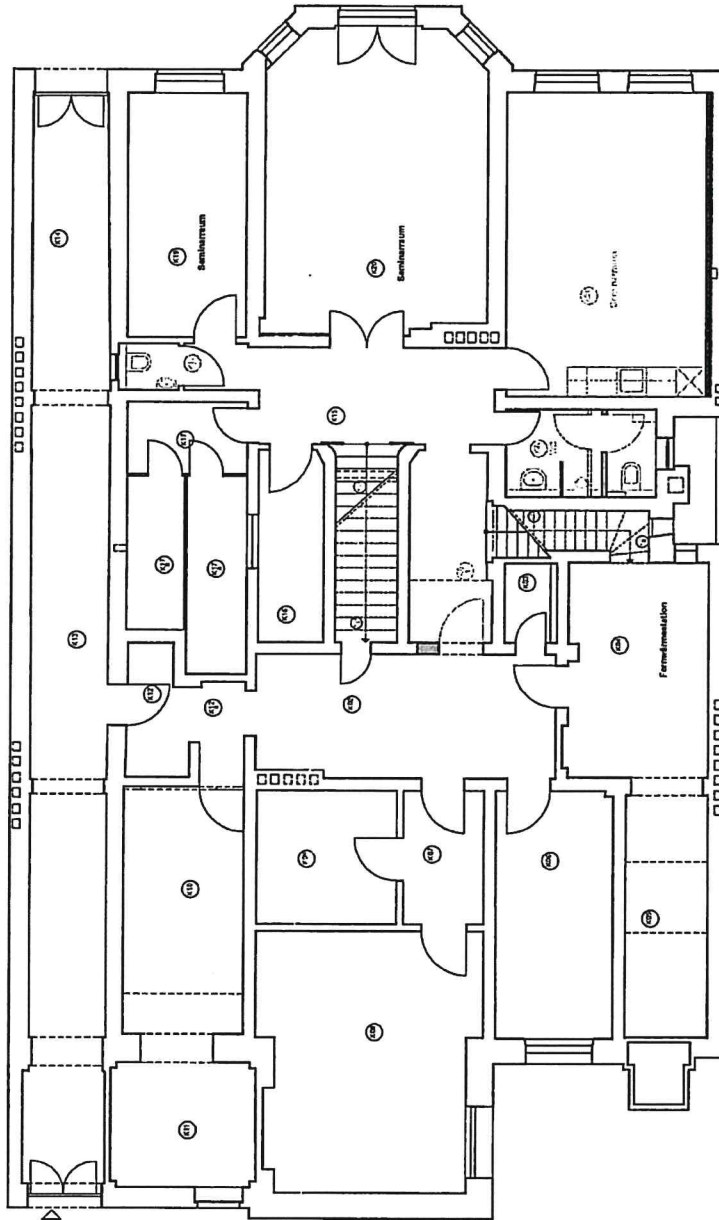

BAUHER Renovation des Wohngebäudes Reichenbauschause 36, 20148 Hamburg Auftraggeber (Firmenname) 0102.2013 Reichenbauschause 36/38	
BAUHER Grundriss Kellergeschoss Vorplanung	
BAUHER 1:100 03.01	BAUHER 01