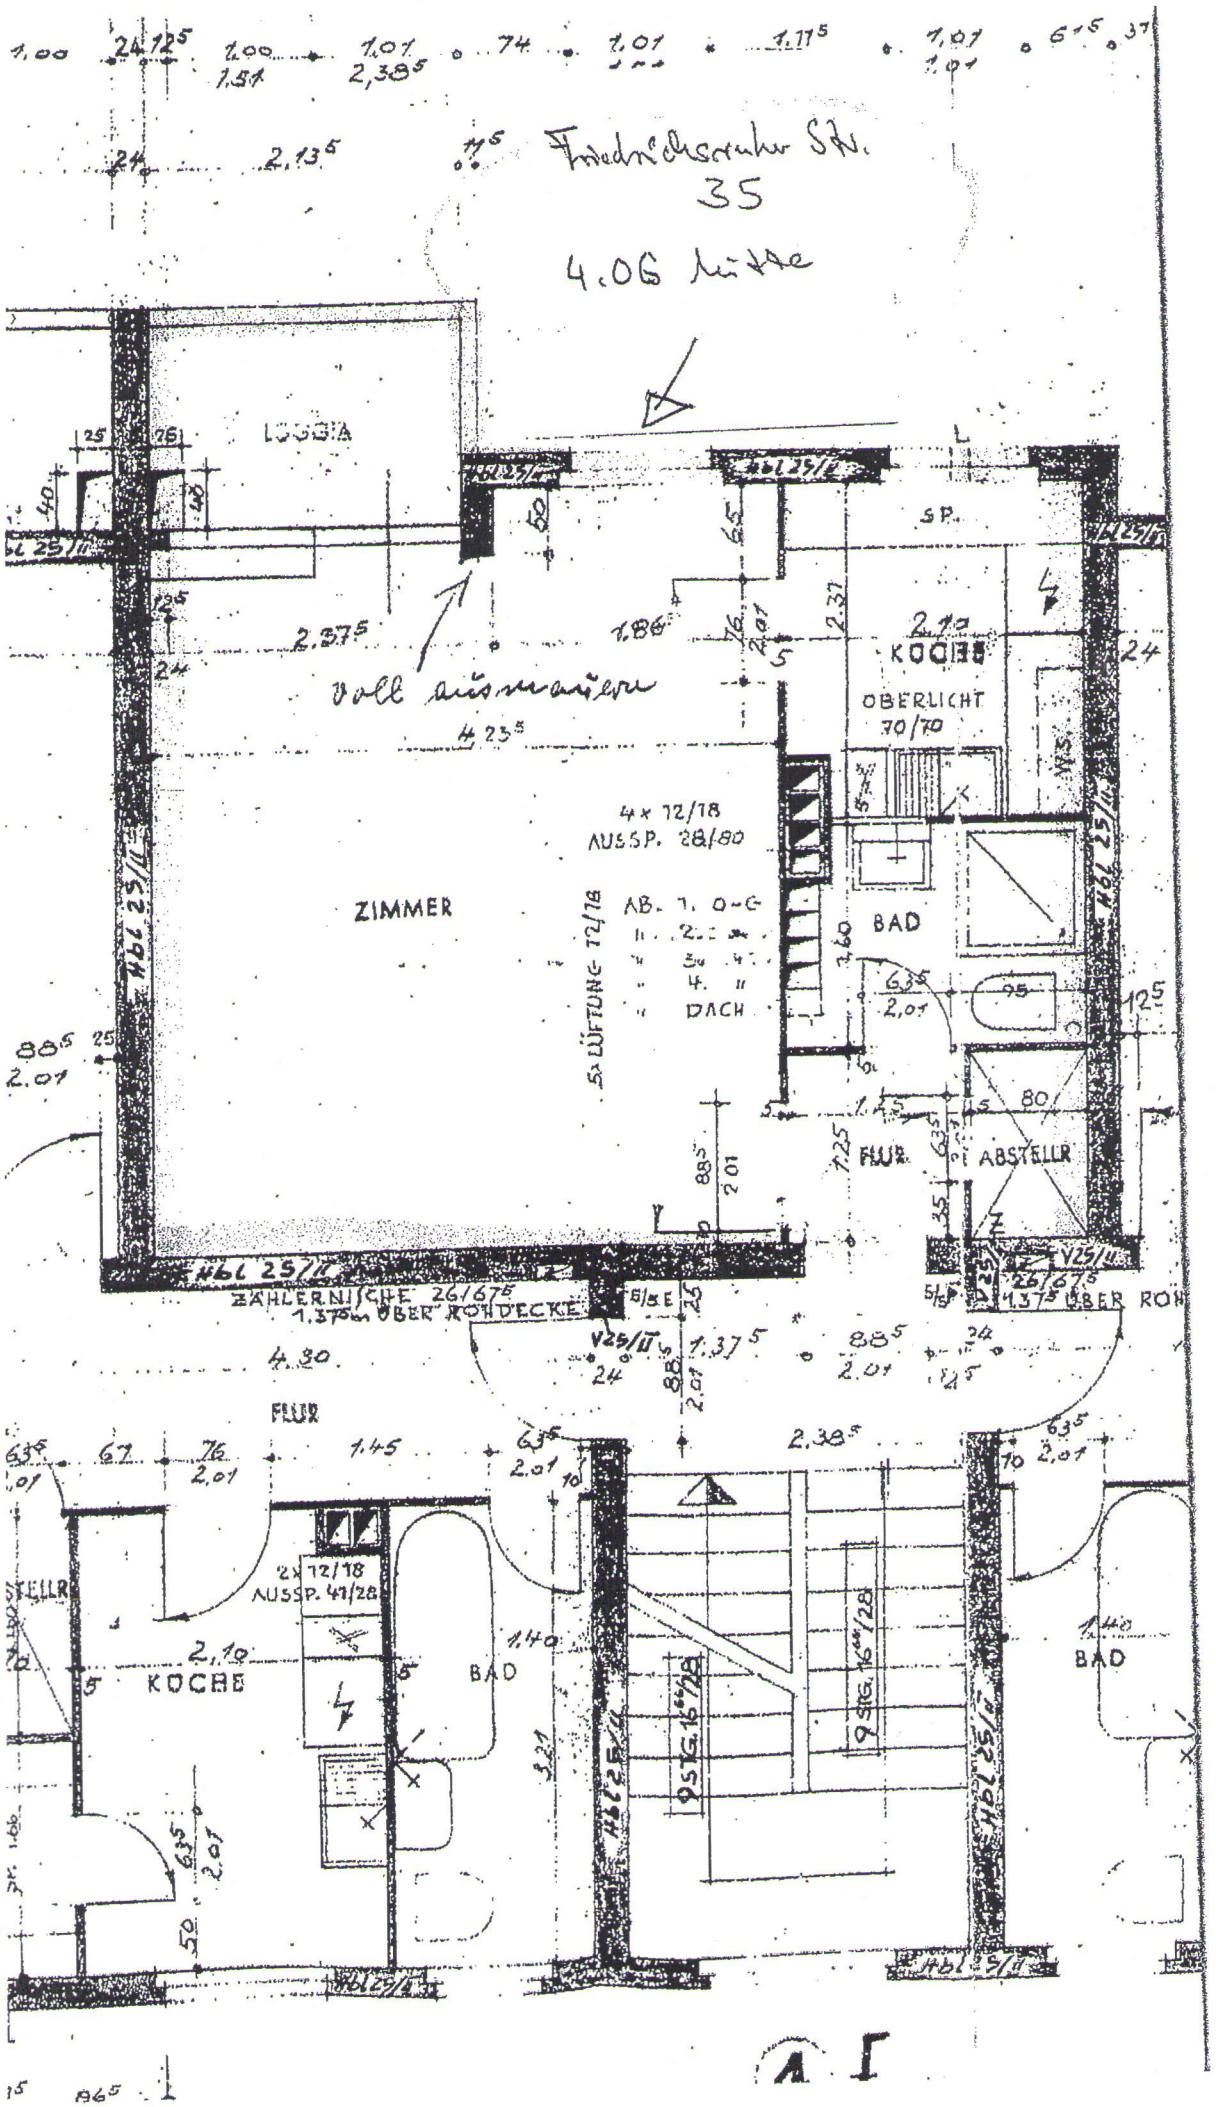

Friedrichsruher Str. 35
4.06 Mitte
LOGGIA
ZIMMER
KOCHE
OBERLICHT 70/70
SP.
BAD
ABSTELLR
FLUR
4 x 12/18
AUSSP. 28/80
AB 1. O-G
2.
4.
DACH
LÜFTUNG 12/18
ZÄHLERNISCHE 26/67,5
1,37 m ÜBER ROH DECKE
4.30
FLUR
2 x 12/18
AUSSP. 41/28
KOCHE
BAD
STELLR
9 STG. 16/28
voll ausmauern