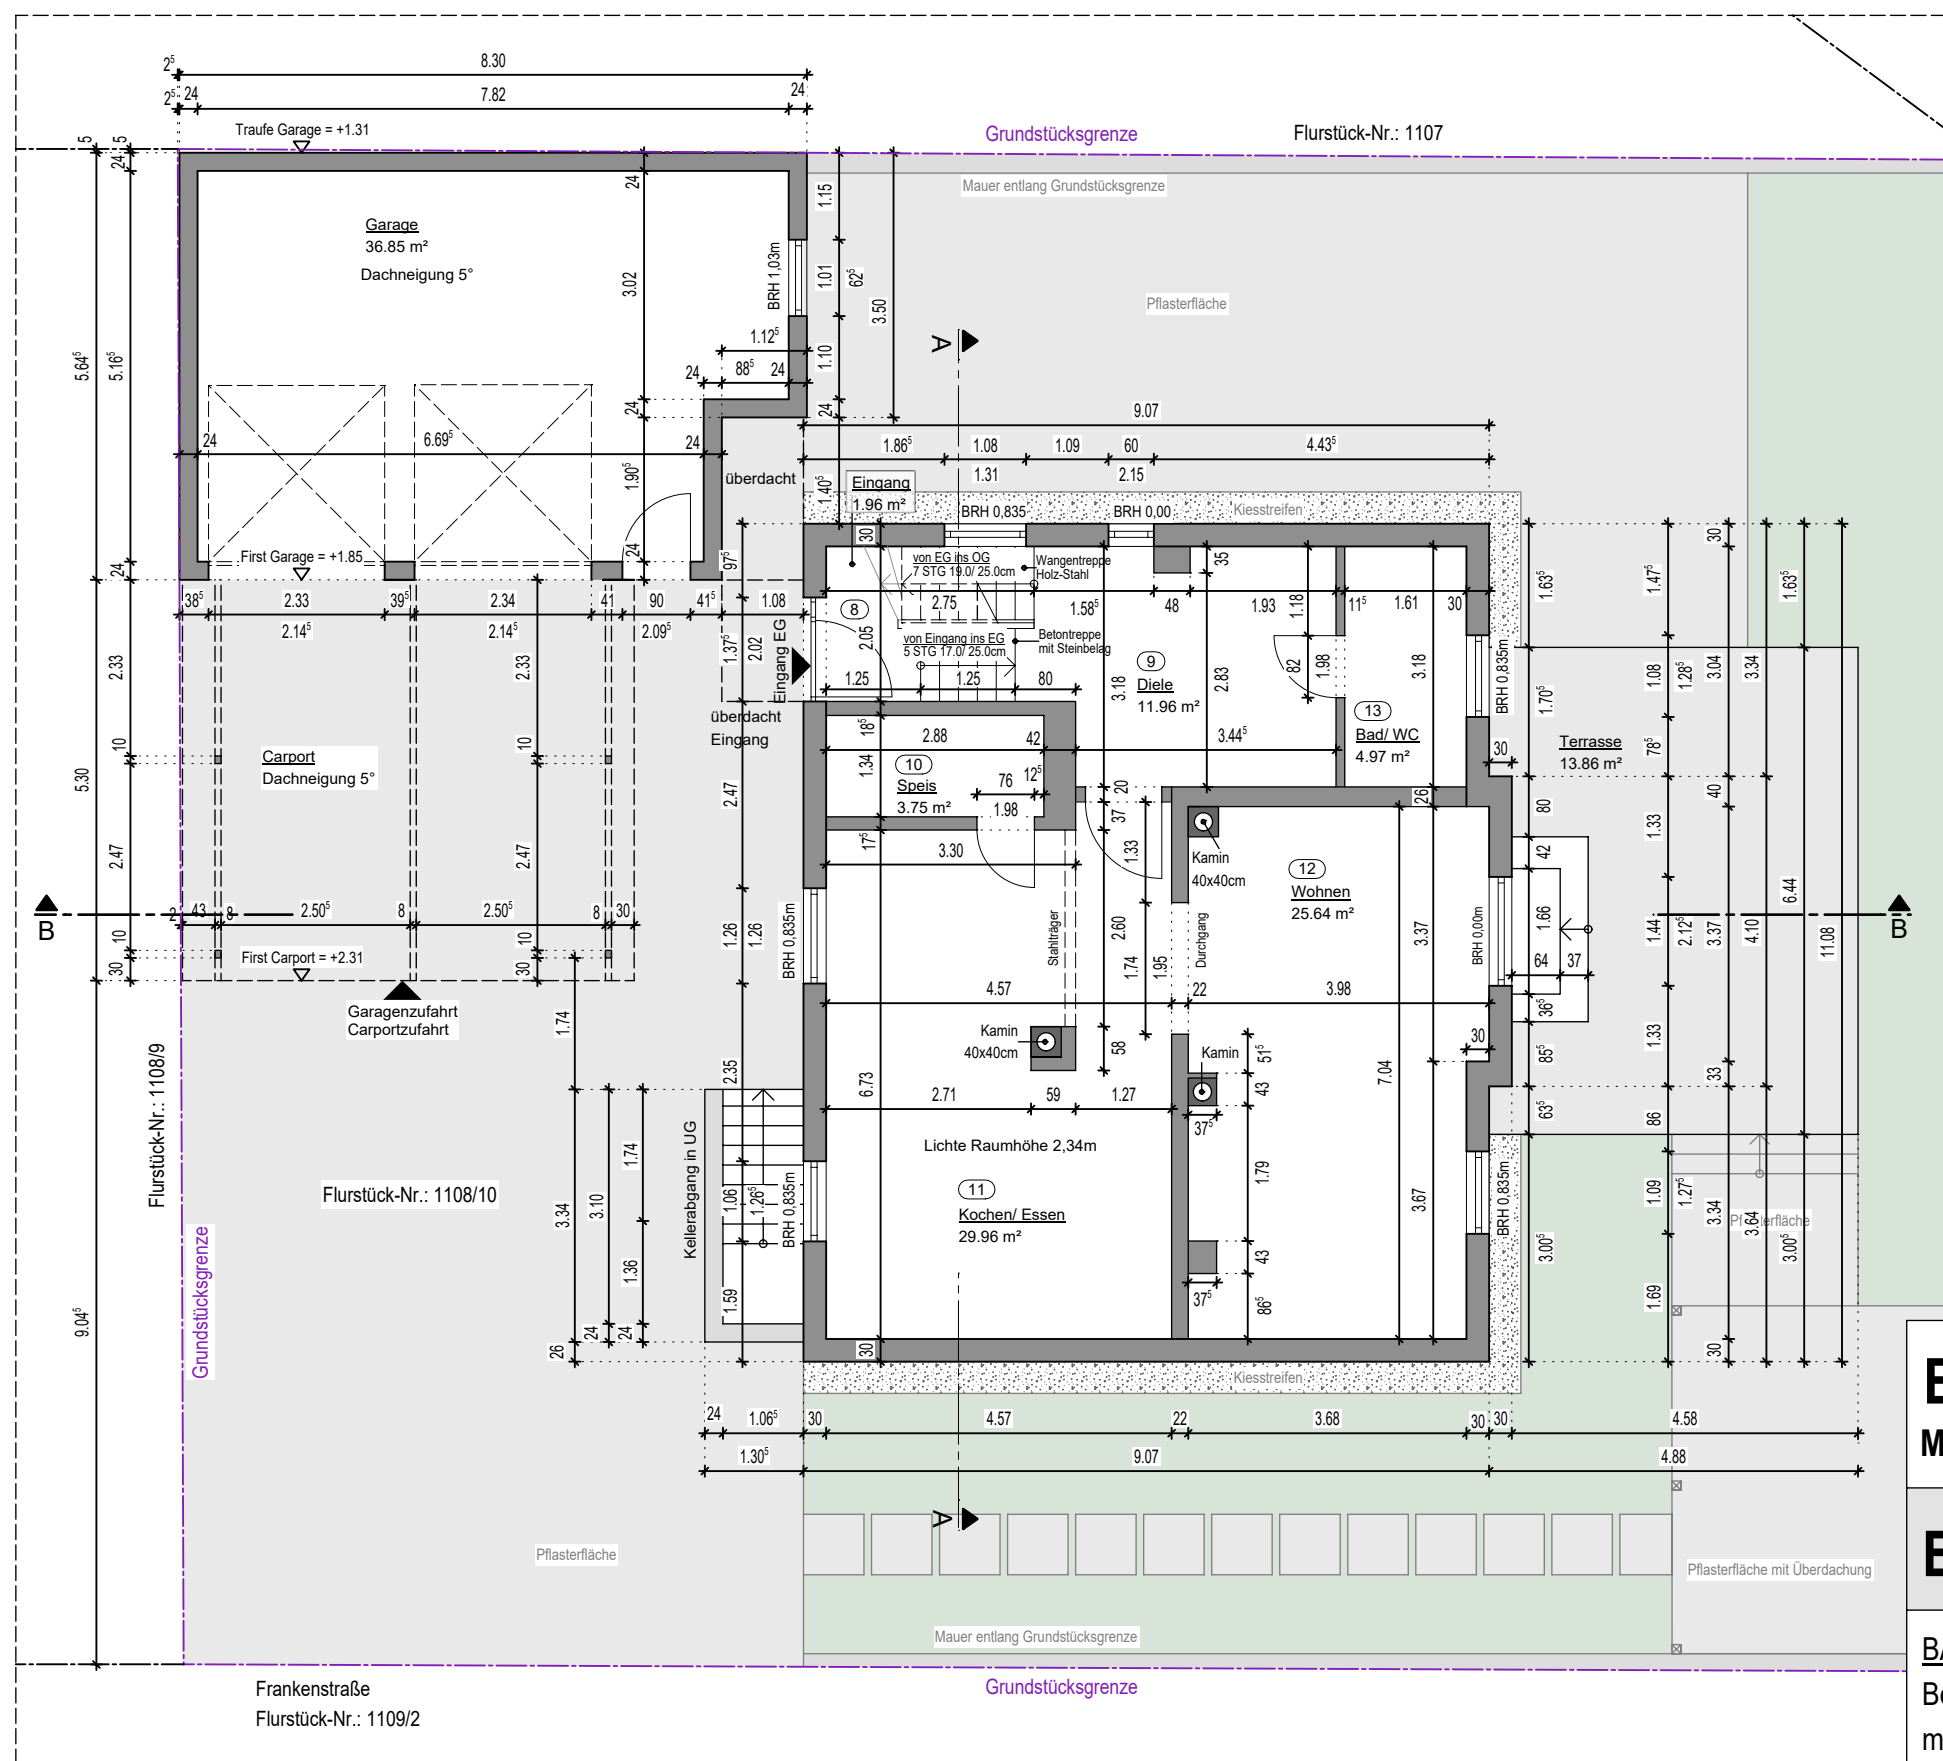


BESTANDSAUFNAHME

M 1:100

14.08.2026

ERDGESCHOSS

BAUVORHABEN

Bestandsaufnahme von einem Einfamilienhaus mit einer Doppelgarage und einem Carport

BAUORT

Frankenstraße 17
89269 Vöhringen
Flurstück-Nr.: 1108/10

BAUHERRSCHAFT

Familie Gröger
Frankenstraße 17
89269 Vöhringen

PLANER **RINKER**
PLAN & BAU
SERVICE




Tiroler Straße 7 | 89069 Vöhringen
Telefon 07306 6091 | Telefax 07306 34239
info@rinkerbau.de | www.rinkerbau.de

U.:.....

U.: *U. Rinker*

Maßstab 1:100

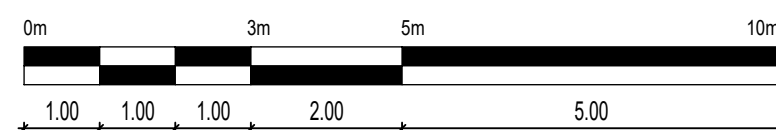

H/B = 297 / 420 (0.12m²)

Allplan 2025