Grundstücksgrenze

Flurstück-Nr.: 1107

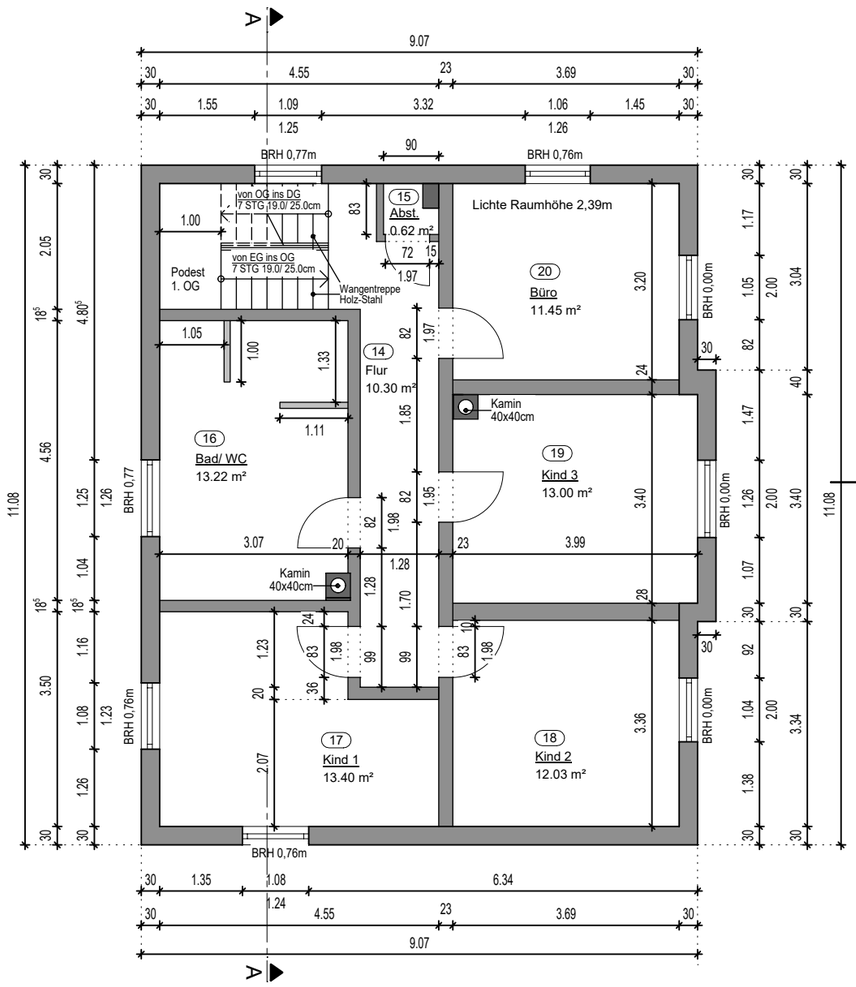

Flurstück-Nr.: 1108/9

Grundstücksgrenze

Flurstück-Nr.: 1108/10

Frankenstraße
Flurstück-Nr.: 1109/2

Grundstücksgrenze

N

Maßstab 1:100

0m 3m 5m 10m

1.00 1.00 1.00 2.00 5.00

BESTANDSAUFNAHME

M 1:100

14.08.2026

OBERGESCHOSS

BAUVORHABEN
Bestandsaufnahme von einem Einfamilienhaus
mit einer Doppelgarage und einem Carport

BAUORT	BAUHERRSCHAFT	PLANER
Frankenstraße 17 89269 Vöhringen Flurstück-Nr.: 1108/10	Familie Gröger Frankenstraße 17 89269 Vöhringen U.:.....	RINKER PLAN & BAU SERVICE Tiroler Straße 7 | 89269 Vöhringen Telefon 07306 6091 | Telefax 07306 34239 info@rinkerbau.de | www.rinkerbau.de U.:

H/B = 297 / 420 (0.12m²)

Allplan 2025