


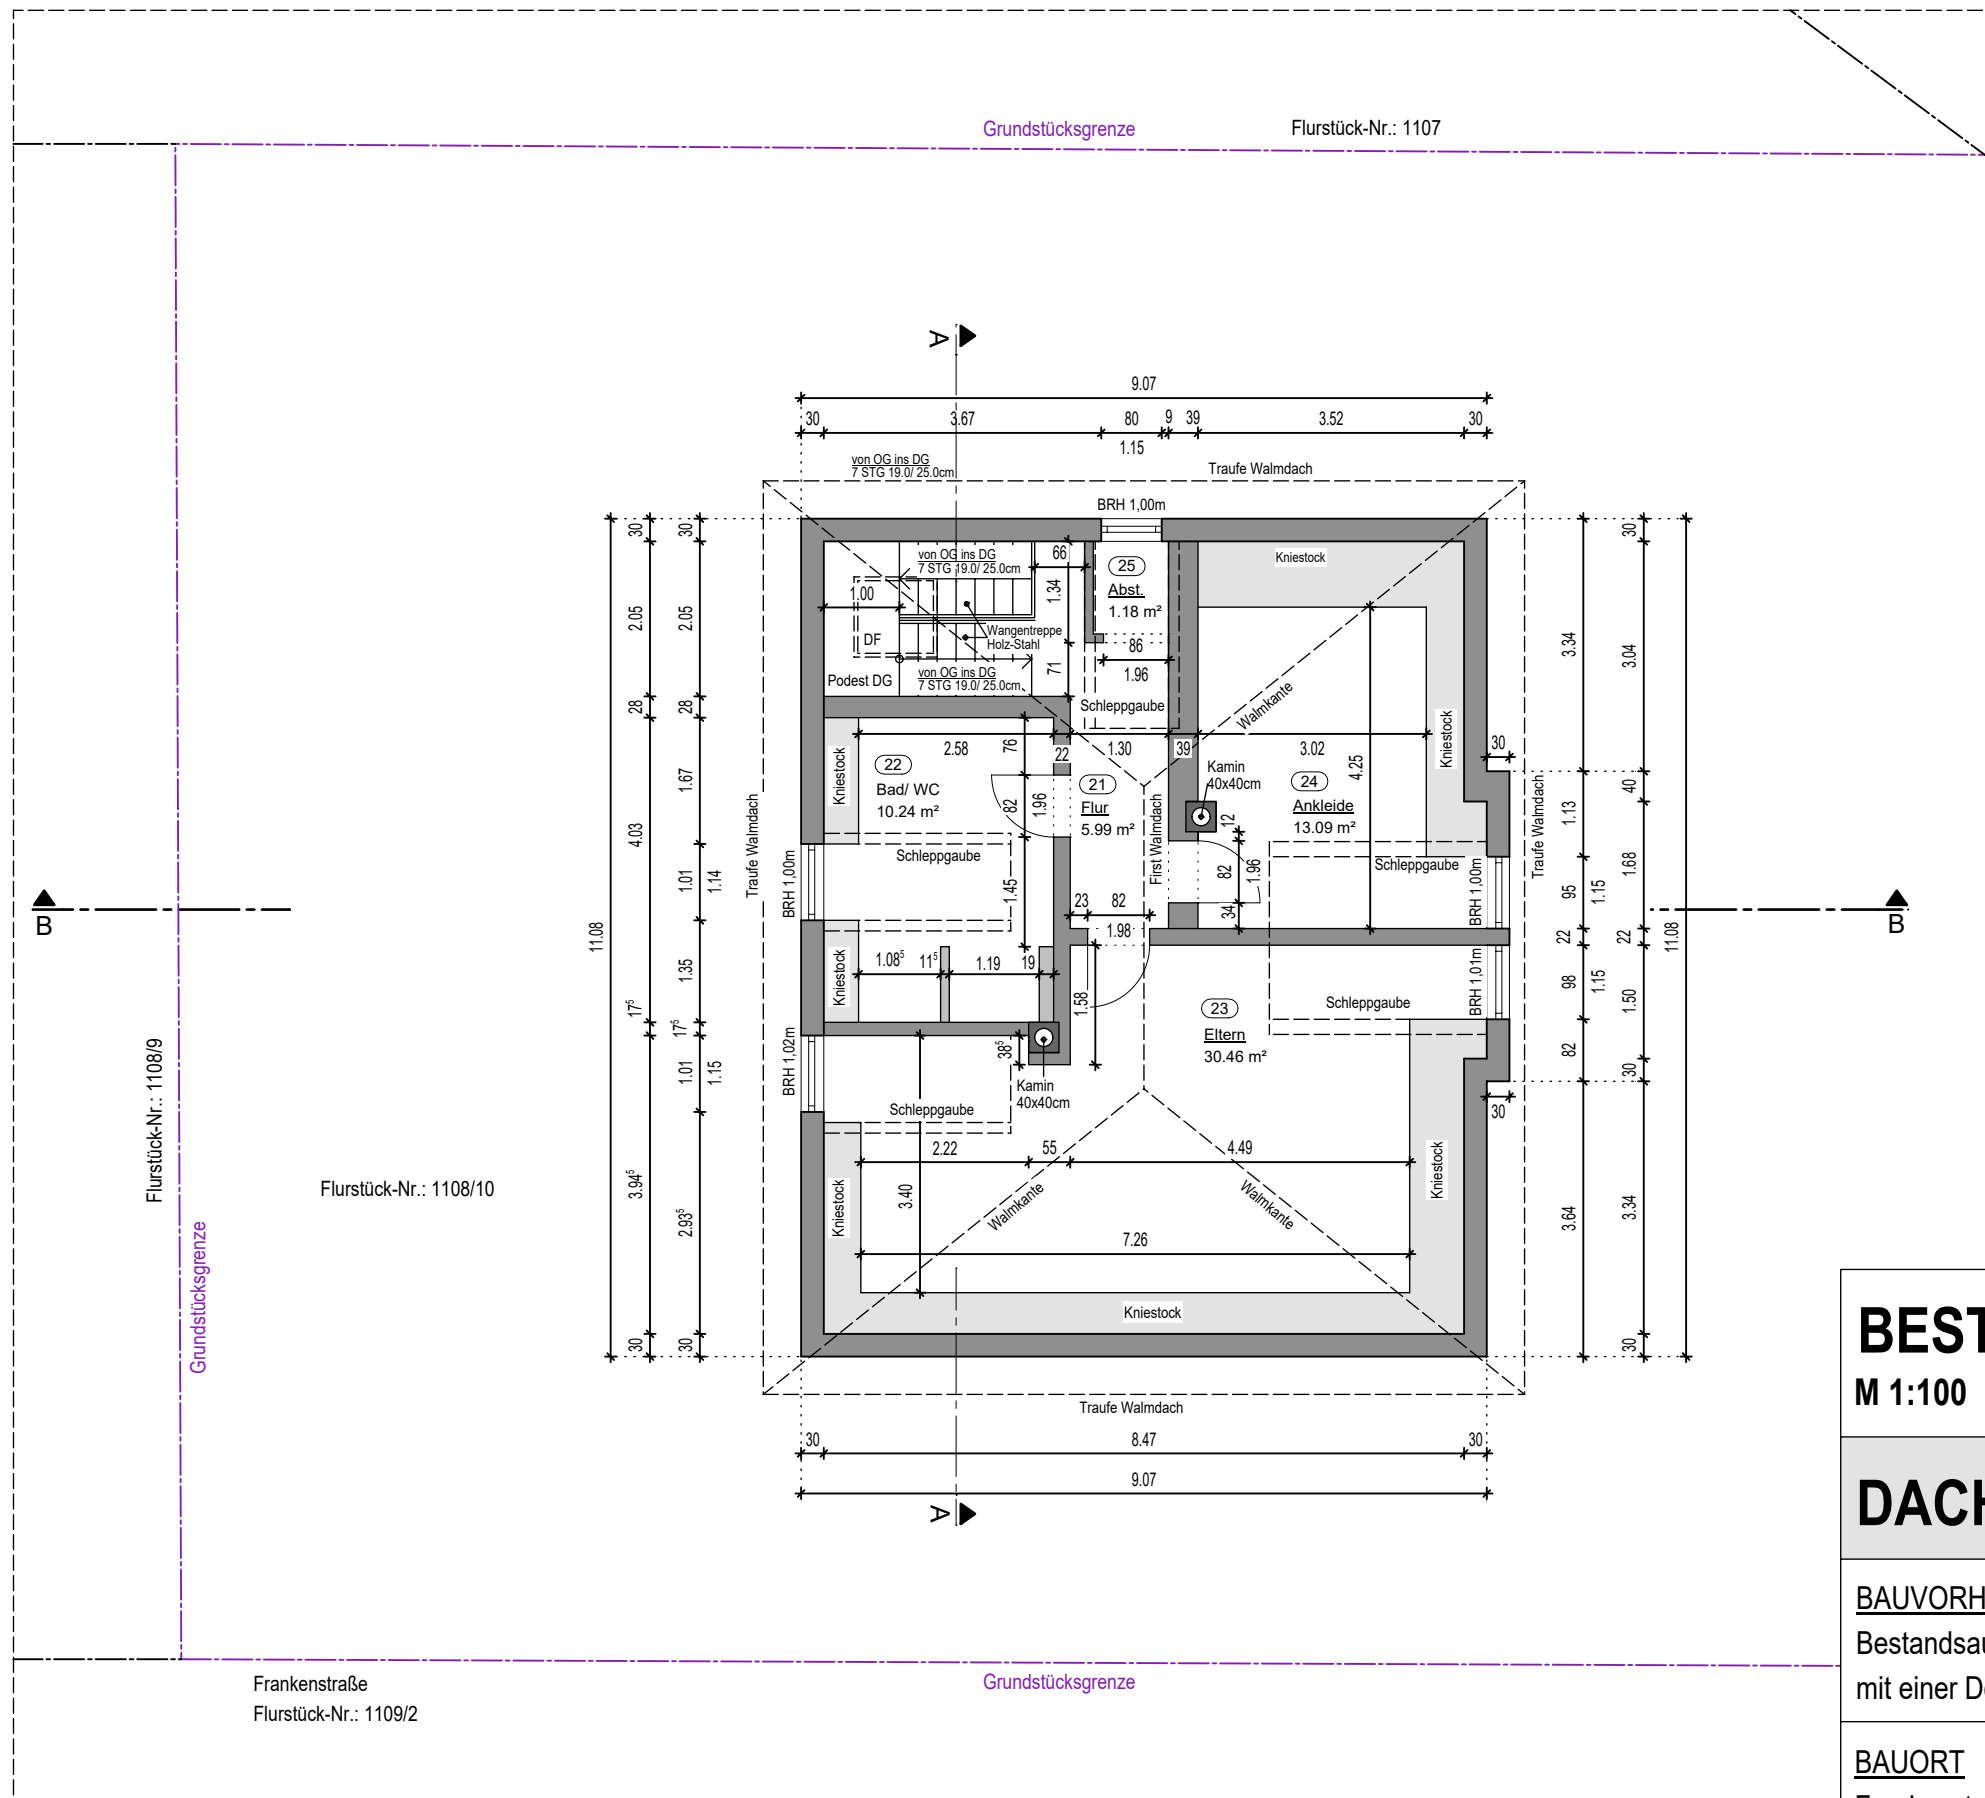

BESTANDSAUFNAHME

M 1:100

14.08.2026

DACHGESCHOSS

BAUVORHABEN

Bestandsaufnahme von einem Einfamilienhaus
mit einer Doppelgarage und einem Carport

BAUORT
Frankenstraße 17
89269 Vöhringen
Flurstück-Nr.: 1108/10

BAUHERRSCHAFT
Familie Gröger
Frankenstraße 17
89269 Vöhringen

U.:

PLANER **RINKER**
PLAN & BAU
SERVICE

Tiroler Straße 7 | 89069 Vöhringen
Telefon 07306 6091 | Telefax 07306 34239
info@rinkerbau.de | www.rinkerbau.de

U.: *[Signature]*