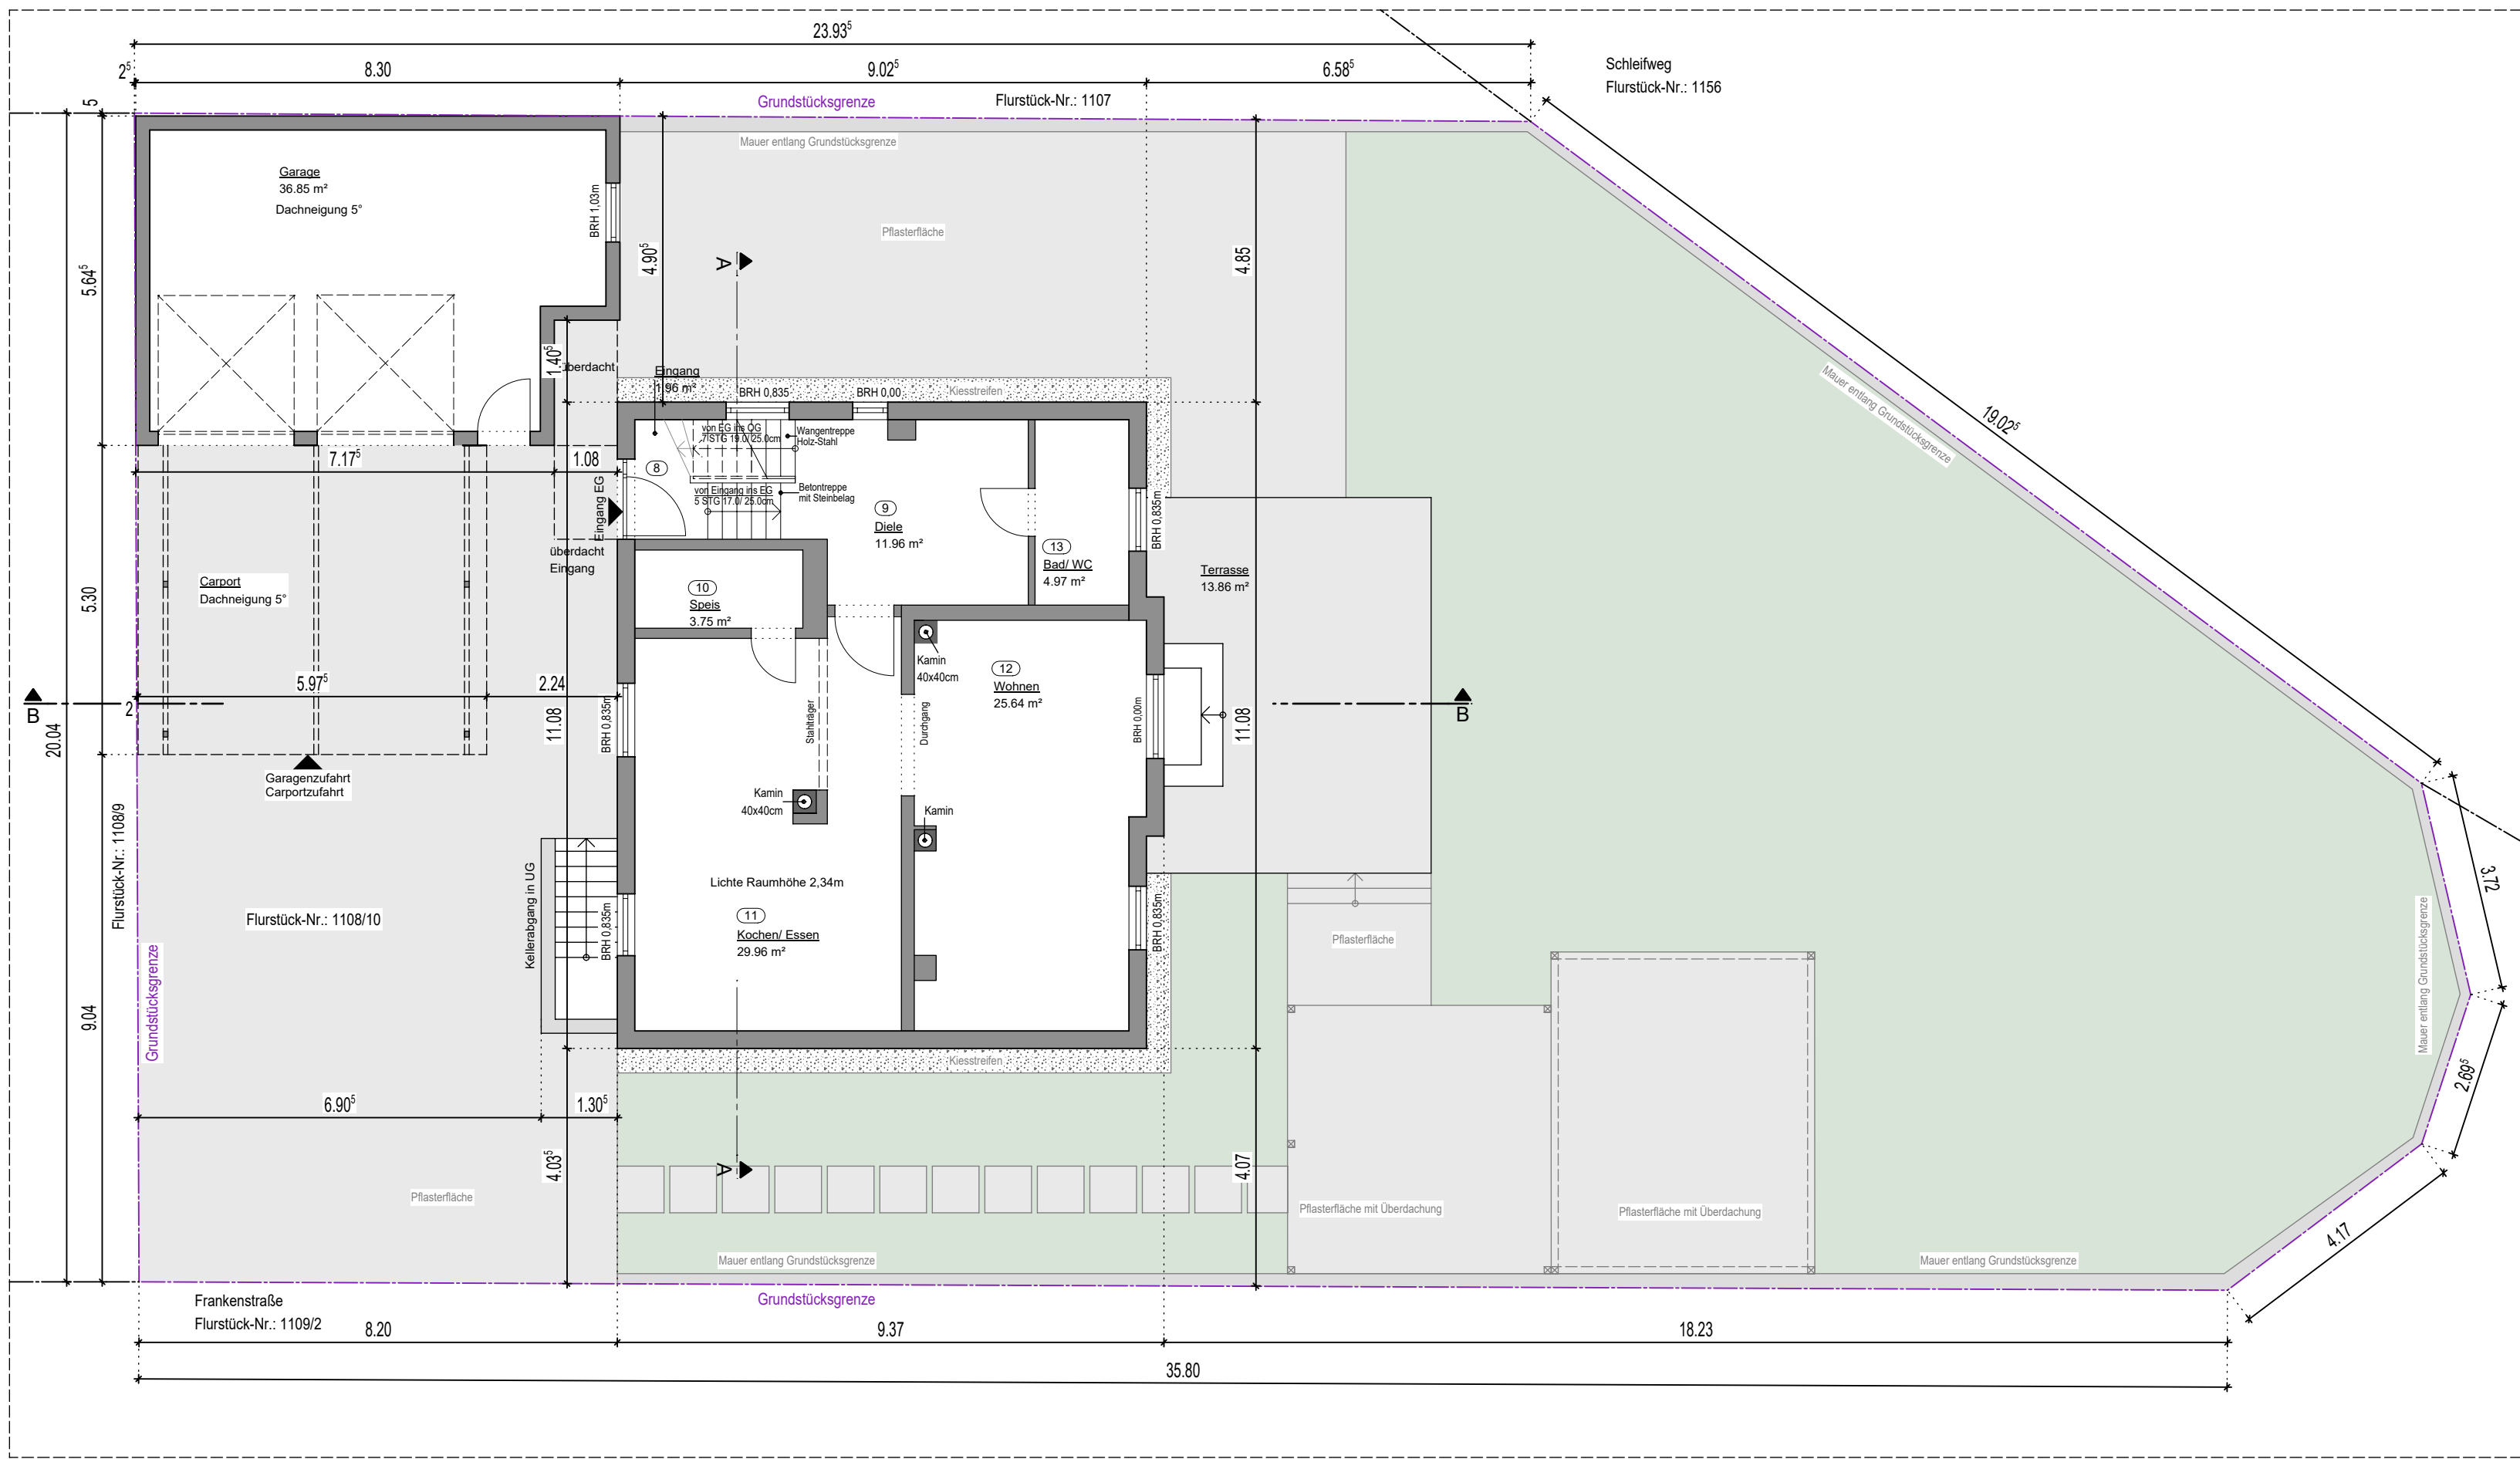


BESTANDSAUFNAHME

M 1:100

14.08.2026

ÜBERSICHTSPLAN GRUNDSTÜCK

BAUVORHABEN

Bestandsaufnahme von einem Einfamilienhaus
mit einer Doppelgarage und einem Carport

BAUORT

Frankenstraße 17
89269 Vöhringen
Flurstück-Nr.: 1108/10

BAUHERRSCHAFT

Familie Gröger
Frankenstraße 17
89269 Vöhringen

PLANER

RINKER
PLAN & BAU
SERVICE



Teuer Straße 7 | 89059 Vöhringen |
Telefon 07365 8091 | Telefax 07365 342381
info@rinkerbau.de | www.rinkerbau.de

U.:.....

U.: *h. Rink* ..