


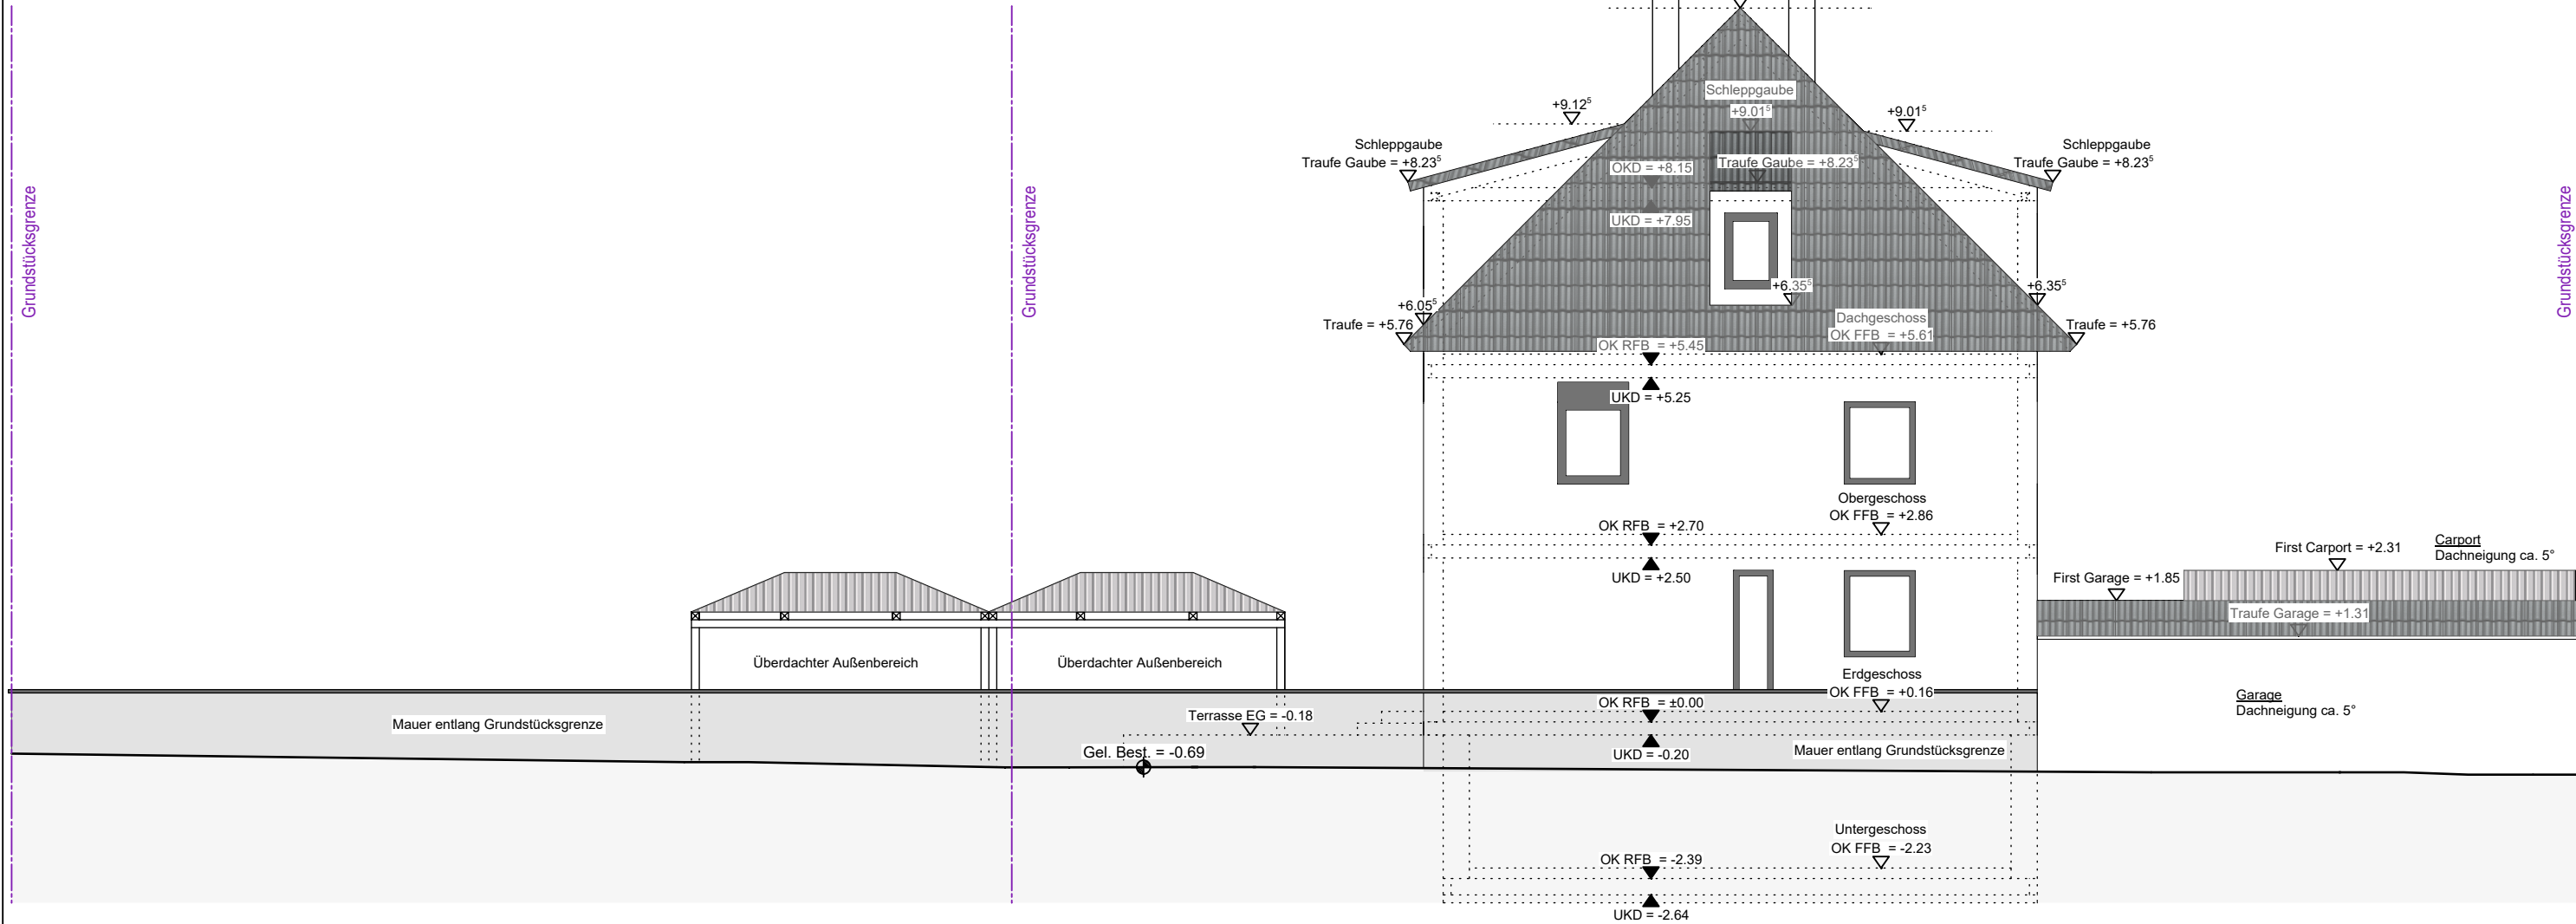

BESTANDSAUFNAHME

M 1:100

14.08.2026

ANSICHT OSTEN

BAUVORHABEN

Bestandsaufnahme von einem Einfamilienhaus
mit einer Doppelgarage und einem Carport

BAUORT

Frankenstraße 17
89269 Vöhringen
Flurstück-Nr.: 1108/10

BAUHERRSCHAFT

Familie Gröger
Frankenstraße 17
89269 Vöhringen

PLANER

RINKER
PLAN & BAU
SERVICE



Tiroler Straße 7 | 89069 Vöhringen
Telefon 07306 6091 | Telefax 07306 34239
info@rinkerbau.de | www.rinkerbau.de

U.:

U.: *[Signature]*

Maßstab 1:100

