


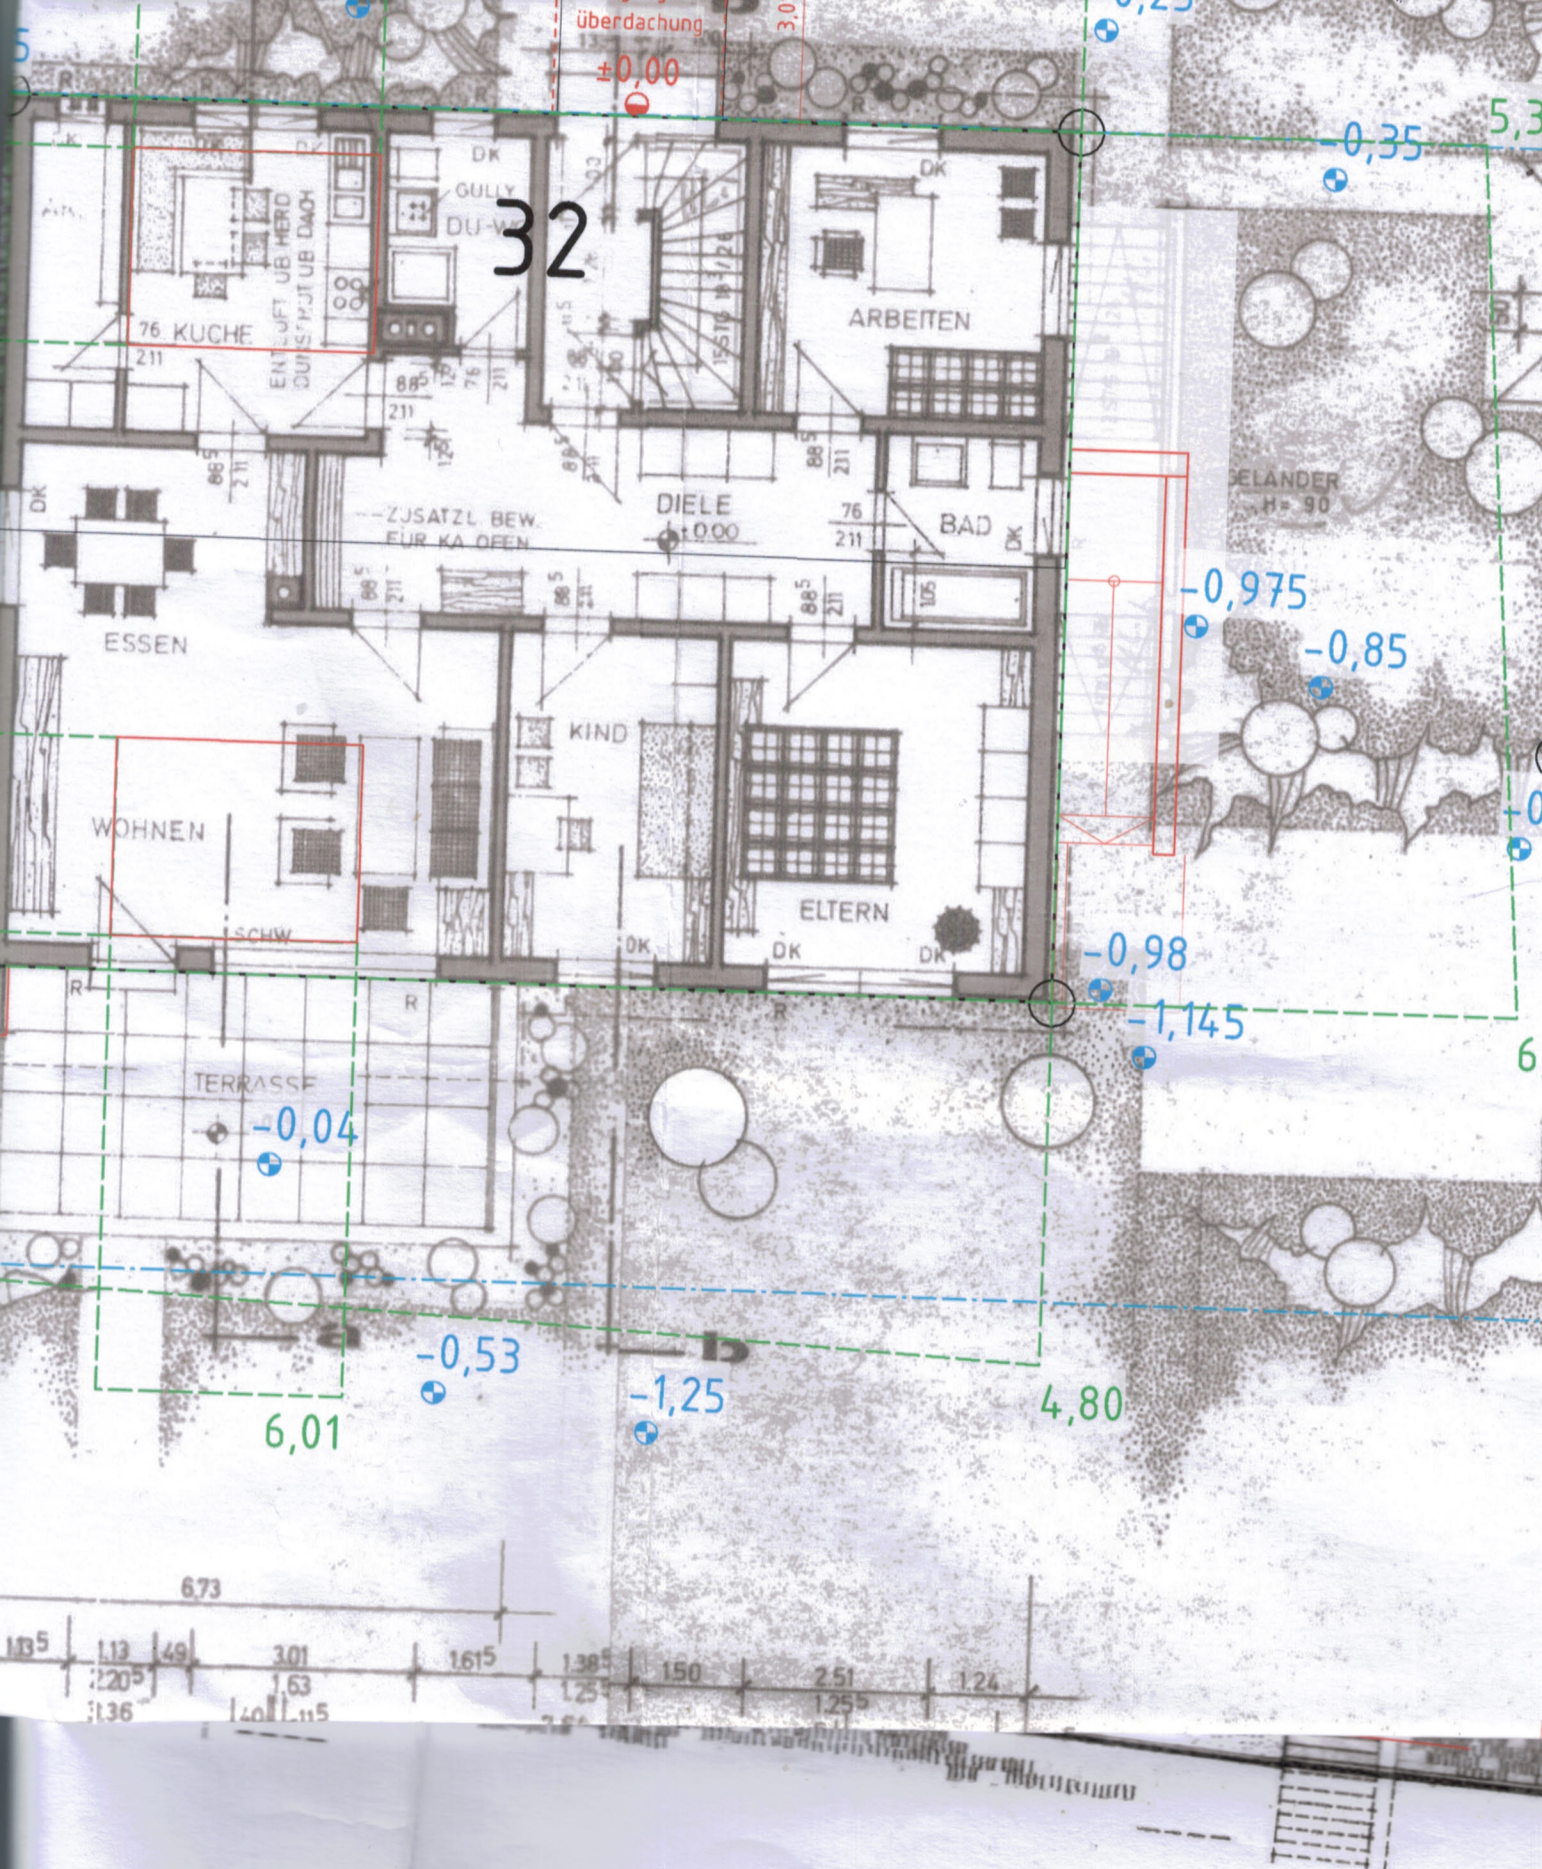

südcansicht: