



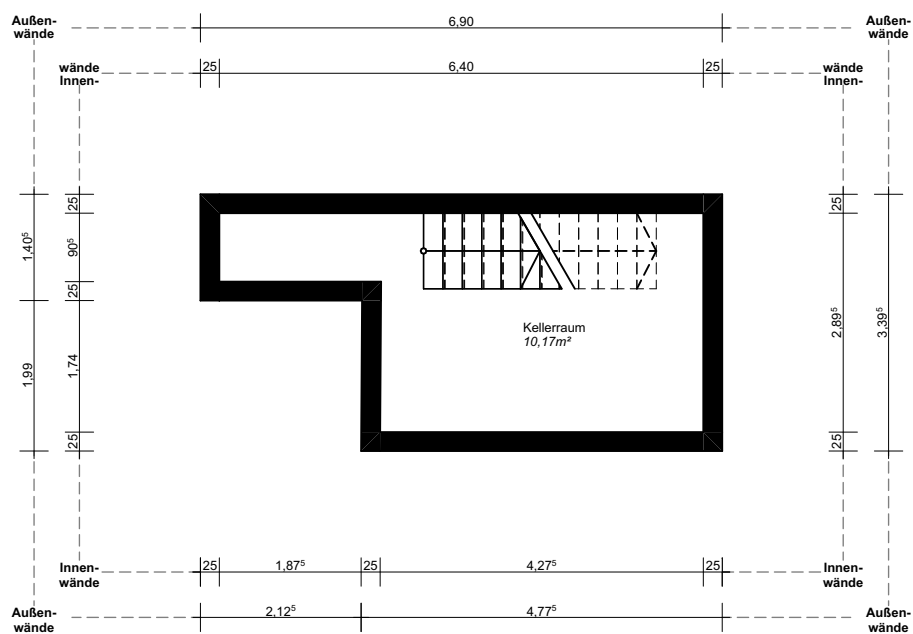

Detail			Vor Ort Messung
M 1:100			Datum: 27.06.2026
Keller			Planersteller:in: Mike Czoch
BAUVORHABEN: Am Hahnenberg 17 28309 Hemelingen	BEAUFTRAGUNG DURCH: Timon Hilken	PLANUNG DURCH: TOP - Tom Oeltjenbruns Projektierung & Energieberatung Parkallee 48, Bremen, 28209, Bremen, Deutschland	TOP Tom Oeltjenbruns Projektierung Ingenieur & Energieeffizienz-Experte & Solarfachberater

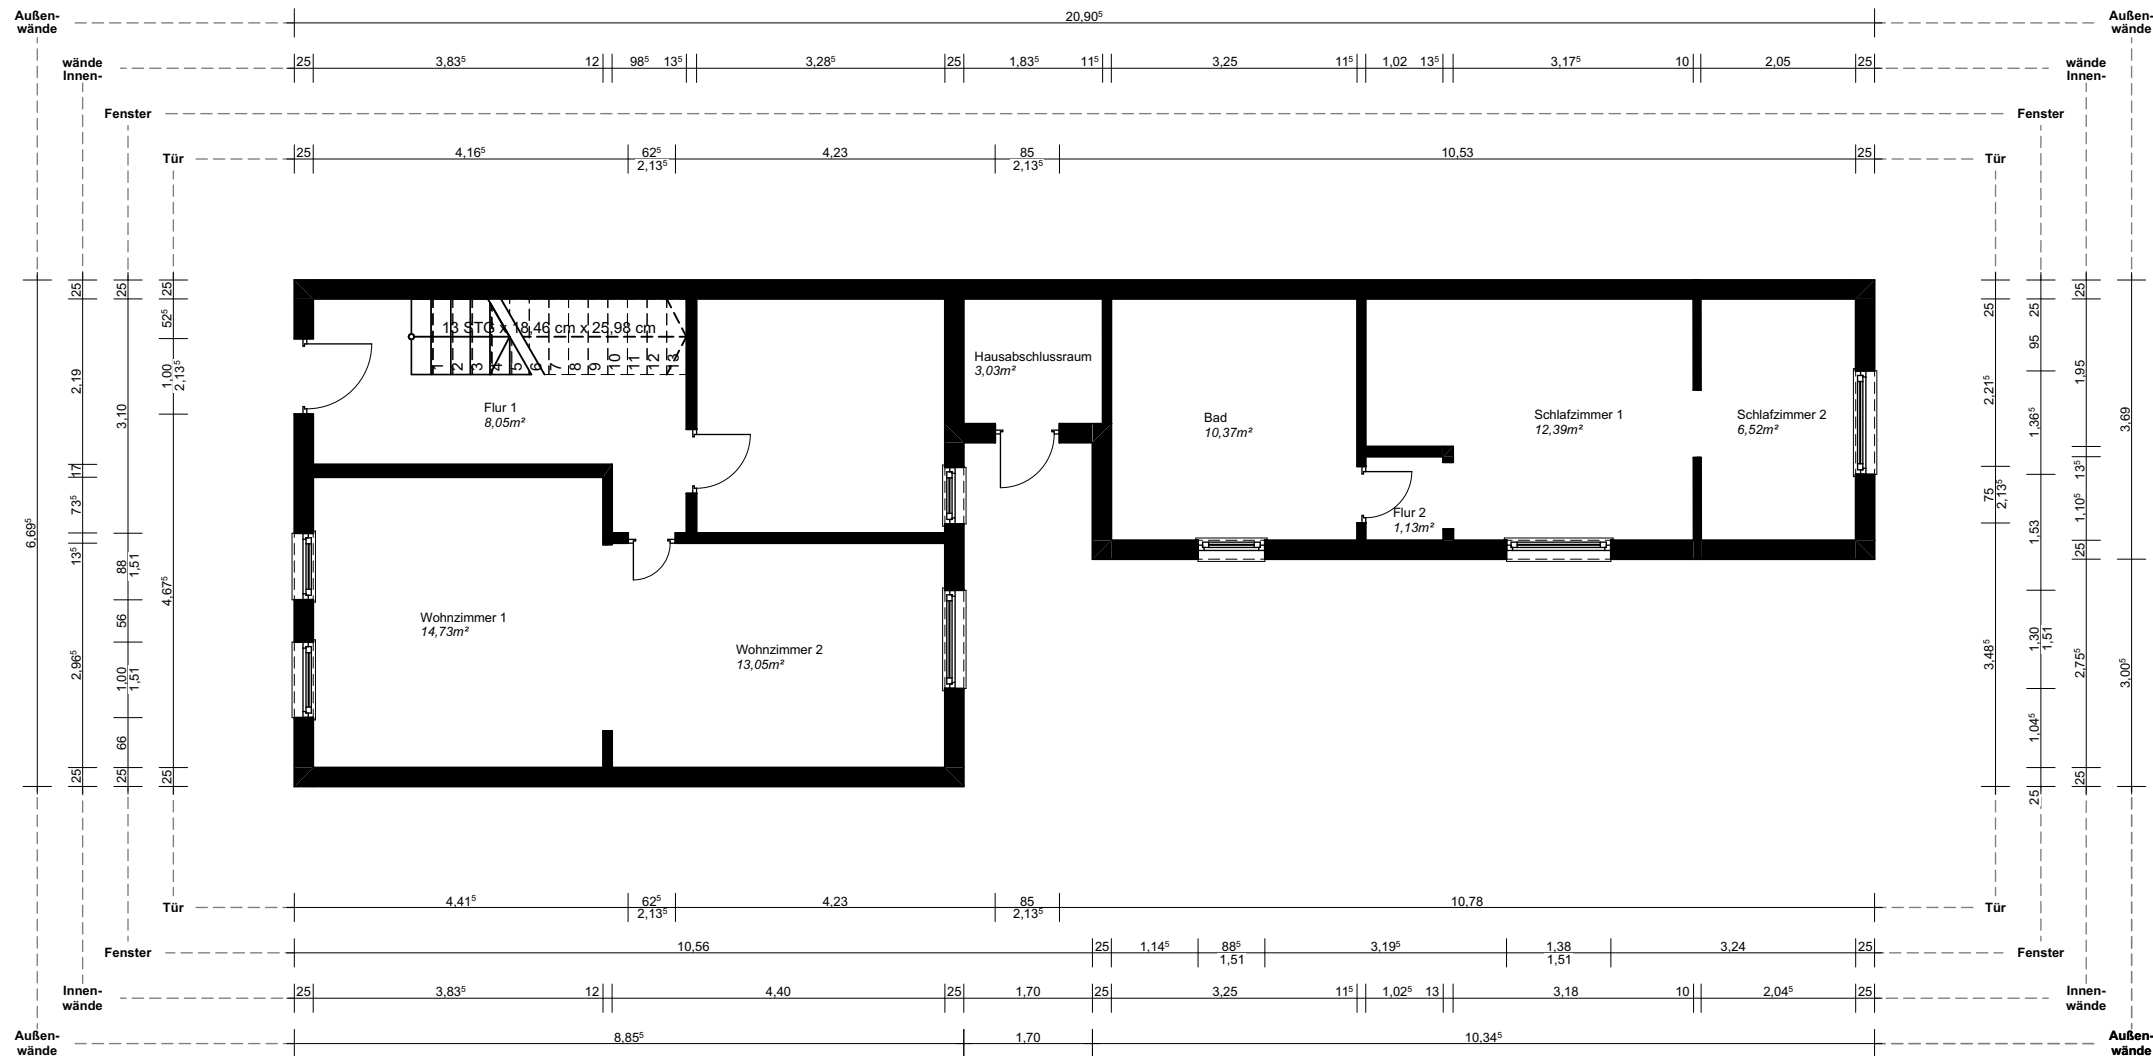

Erdgeschoss

M 1:100

BAUVORHABEN:
Am Hahnenberg 17
28309
Hemelingen


**BEAUFTRAGUNG
DURCH:**
Timon Hilken

PLANUNG DURCH:
TOP - Tom Oeltjenbruns
Projektierung &
Energieberatung
Parkallee 48, Bremen,
28209, Bremen,
Deutschland

Datum: 27.06.2026

Planersteller:in: Mike Czoch

TOP
Tom Oeltjenbruns Projektierung
Ingenieur & Energieeffizienz-Experte & Solarfachberater

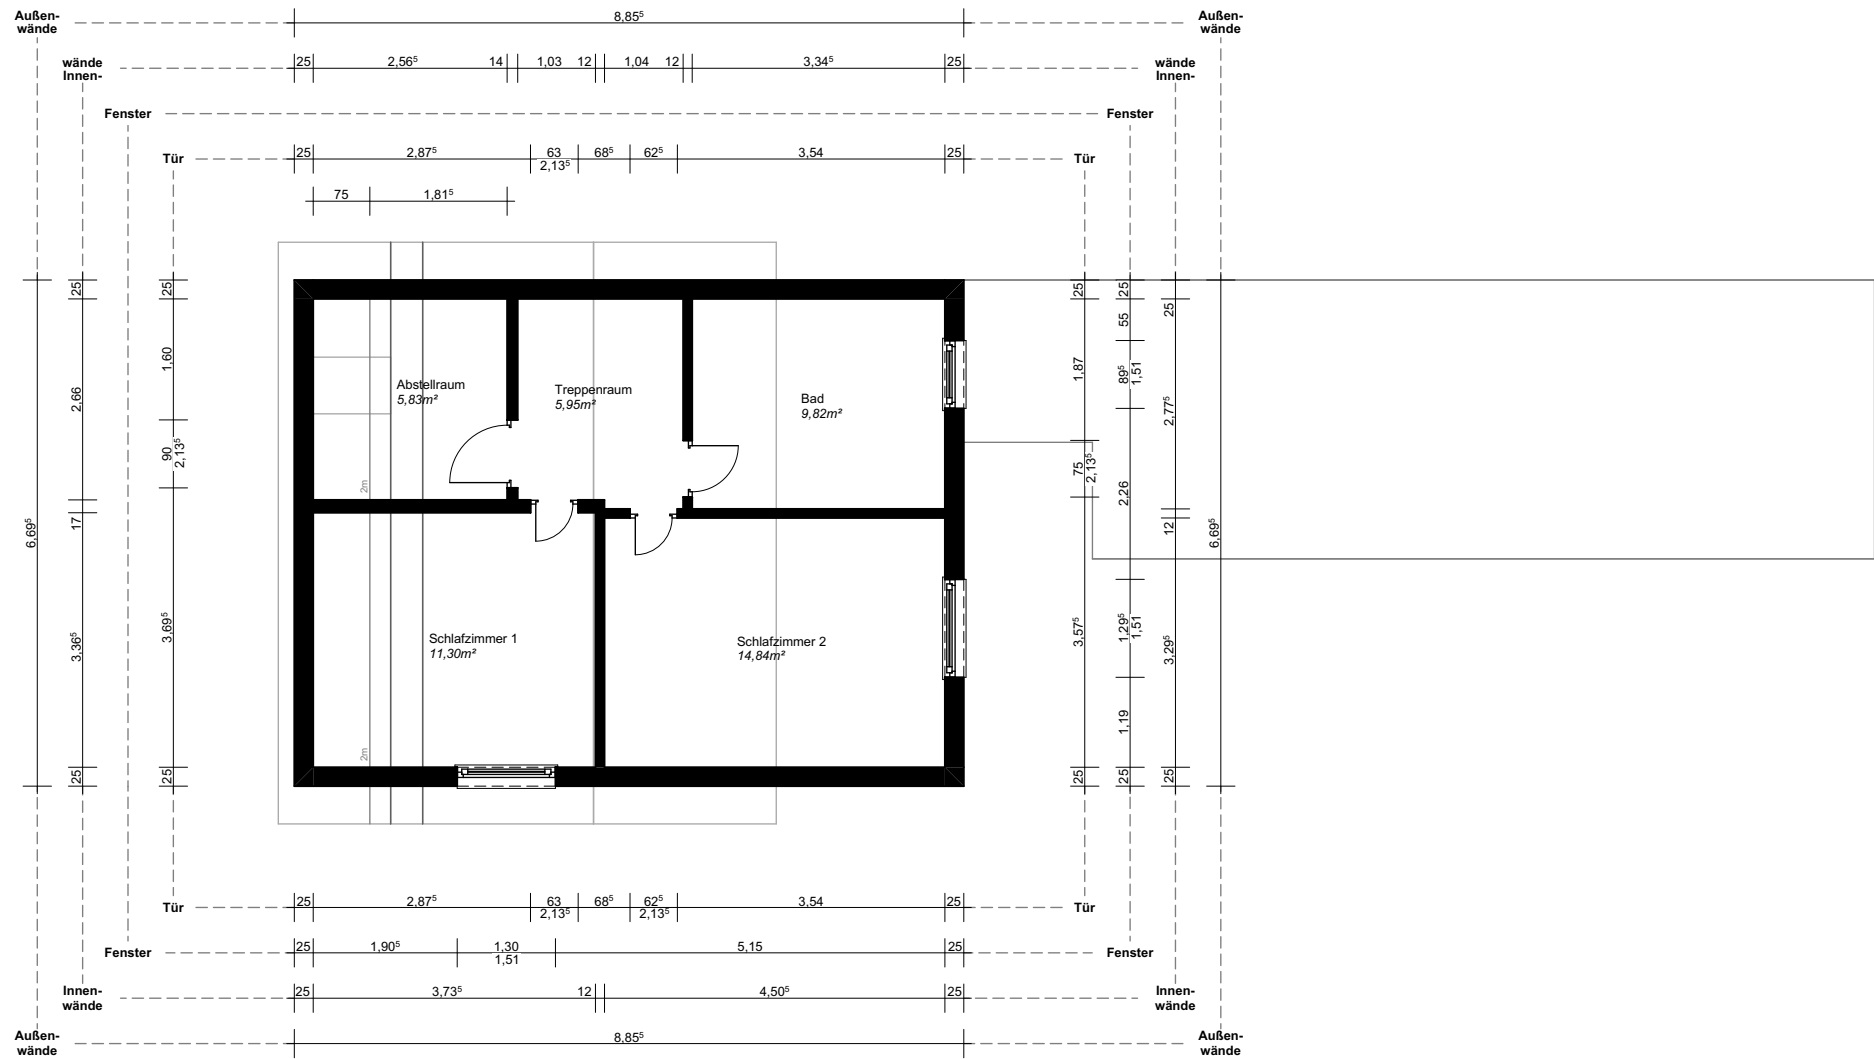

1. Obergeschoss

Datum: 27.06.2026

M 1:100

Planersteller:in: Mike Czoch

BAUVORHABEN:
Am Hahnenberg 17
28309
Hemelingen

**BEAUFTRAGUNG
DURCH:**
Timon Hilken

PLANUNG DURCH:
TOP - Tom Oeltjenbruns
Projektierung &
Energieberatung
Parkallee 48, Bremen,
28209, Bremen,
Deutschland

TOP
Tom Oeltjenbruns Projektierung
Ingenieur & Energieeffizienz-Experte & Solarfachberater

