


BEBAUUNGSPLAN NR.10 DER STADT WALDKAPPEL · LANDKREIS ESCHWEGE

FÜR DAS GELÄNDE „DAS WEHRFELD“ - PLAN 2 · FLUR 8, TEILWEISE · MAßSTAB 1:1000

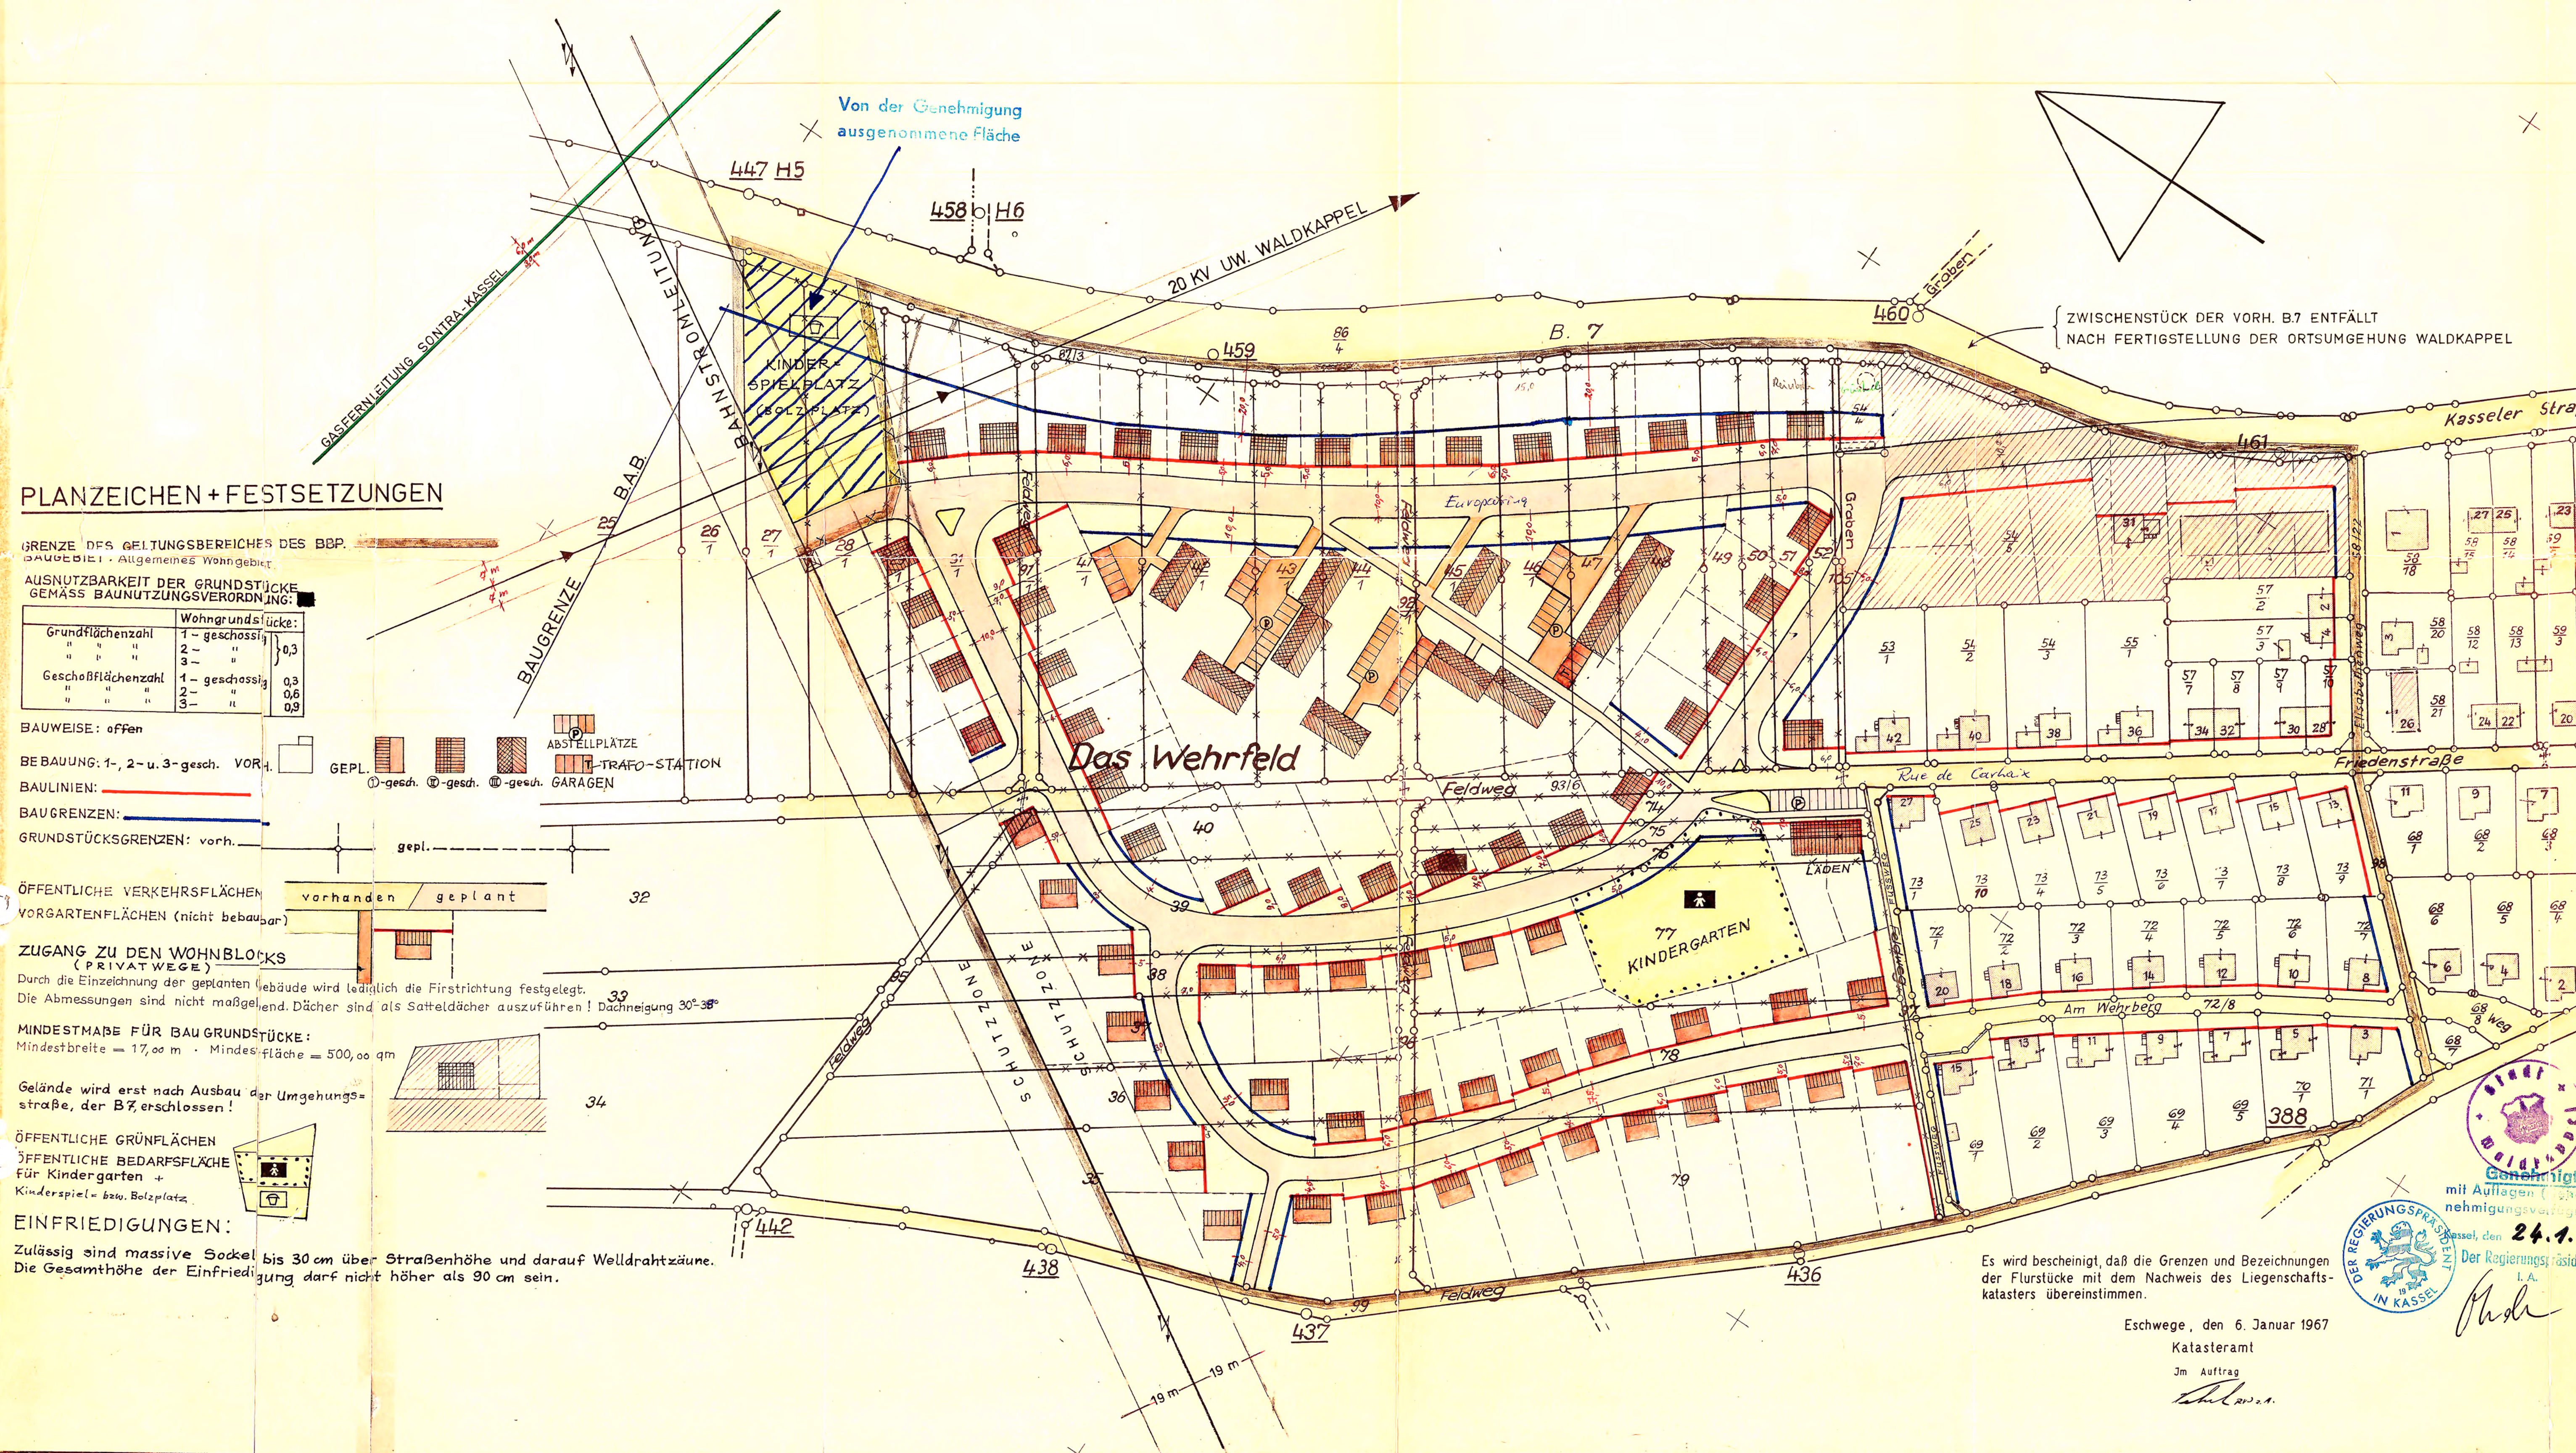

AUFSTELLUNG DES BEBAUUNGSPLANES
DURCH DIE STADTVERORDNETEN BESCHLOSSEN
AM 21. Sept. 1966

DER MAGISTRAT
(DER BÜRGERMEISTER)

BEBAUUNGSPLANENTWURF UND SEINE AUSLEGUNG
DURCH DIE STADTVERORDNETEN BESCHLOSSEN
AM 23. Febr. 1968

DER MAGISTRAT
(DER BÜRGERMEISTER)

DER PLANENTWURF HAT IN DER ZEIT
VOM 1. April 1968 BIS 2. Mai 1968
ÖFFENTLICH AUSGELEGEN

DER MAGISTRAT
(DER BÜRGERMEISTER)

DER BEBAUUNGSPLAN IST ALS SATZUNG
GEM. § 10 BBaug. VON DEN STADTVERORDNETEN
AM 14. Mai 1968
BESCHLOSSEN WORDEN

DER MAGISTRAT
(DER BÜRGERMEISTER)

GENEHMIGT:
KASSEL, DEN

DER REGIERUNGSPRÄSIDENT

DIE GENEHMIGUNG DES BEBAUUNGSPLANES
UND SEINE AUSLEGUNG IST AM VOM 3. II. BIS 12. II. 1969
ORTSÜBLICH BEKANNTGEMACHT WORDEN

DER MAGISTRAT
(DER BÜRGERMEISTER)

PLANAUSLEGUNG:
ERSTER TAG 13. II. 1969
LETZTER TAG 14. IV. 1969

DER MAGISTRAT
(DER BÜRGERMEISTER)

PLANUNG:
KREISBAUAMT ESCHWEGE, DEN

24.1.1969
Der Regierungspräsident
i. A.

Es wird bescheinigt, daß die Grenzen und Bezeichnungen
der Flurstücke mit dem Nachweis des Liegenschafts-
katasters übereinstimmen.

Eschwege, den 6. Januar 1967

Katasteramt

Im Auftrag

[Signature]