



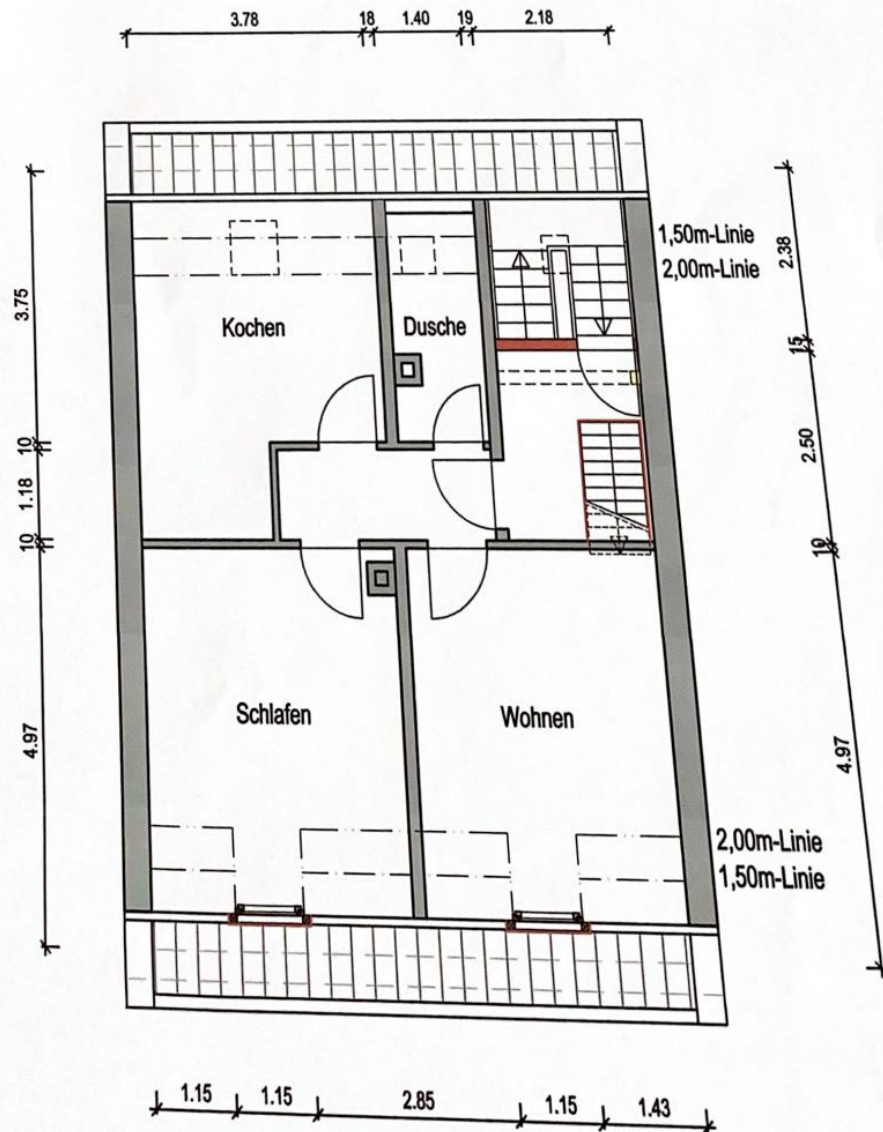

DACHGESCHOSS

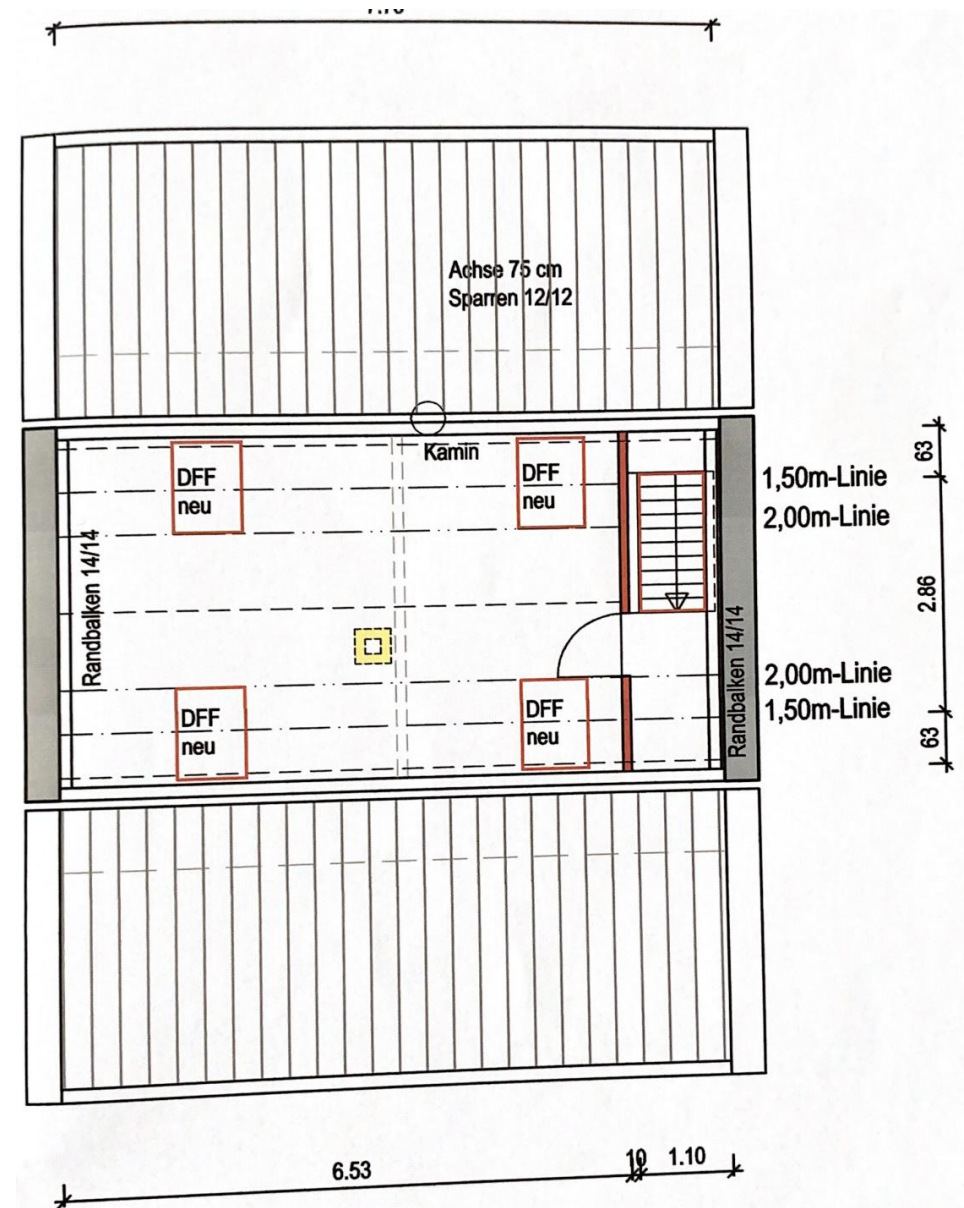

GALERIEGESCHOSS