


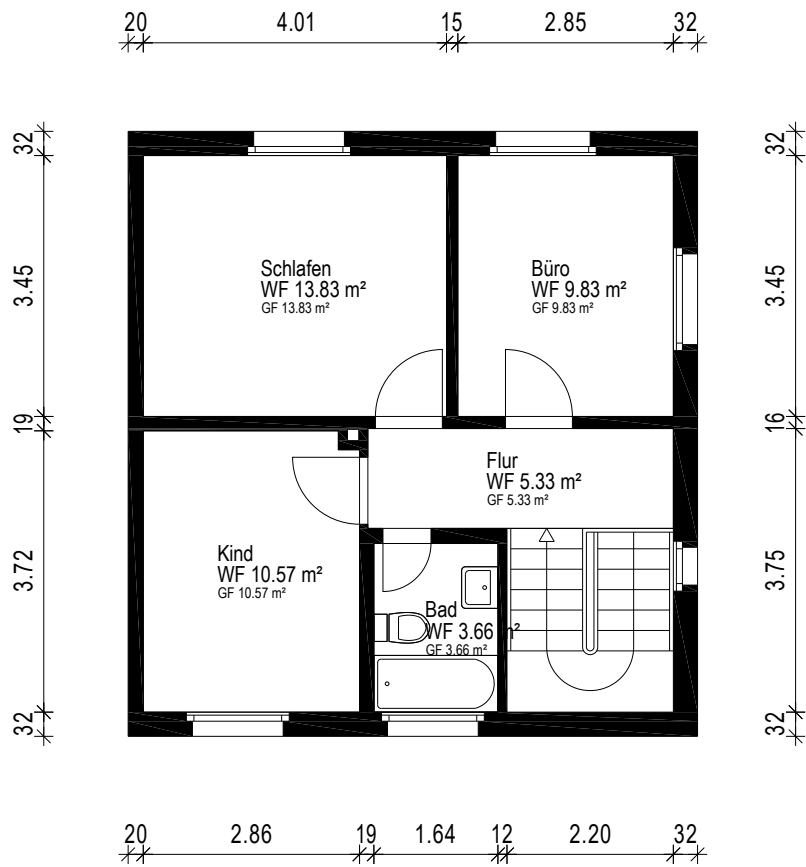

Gebäude Doppelhaus		
Ort/Straße 90607 Rückersdorf, Pegnitzstr. 18		
Planinhalt Obergeschoss		 Aufmaß - CAD-Service - Flächen
Maßstab 1:100/A4	Datum 12.10.2026	
Objekt-Nr. -	Plan-Nr. 2	