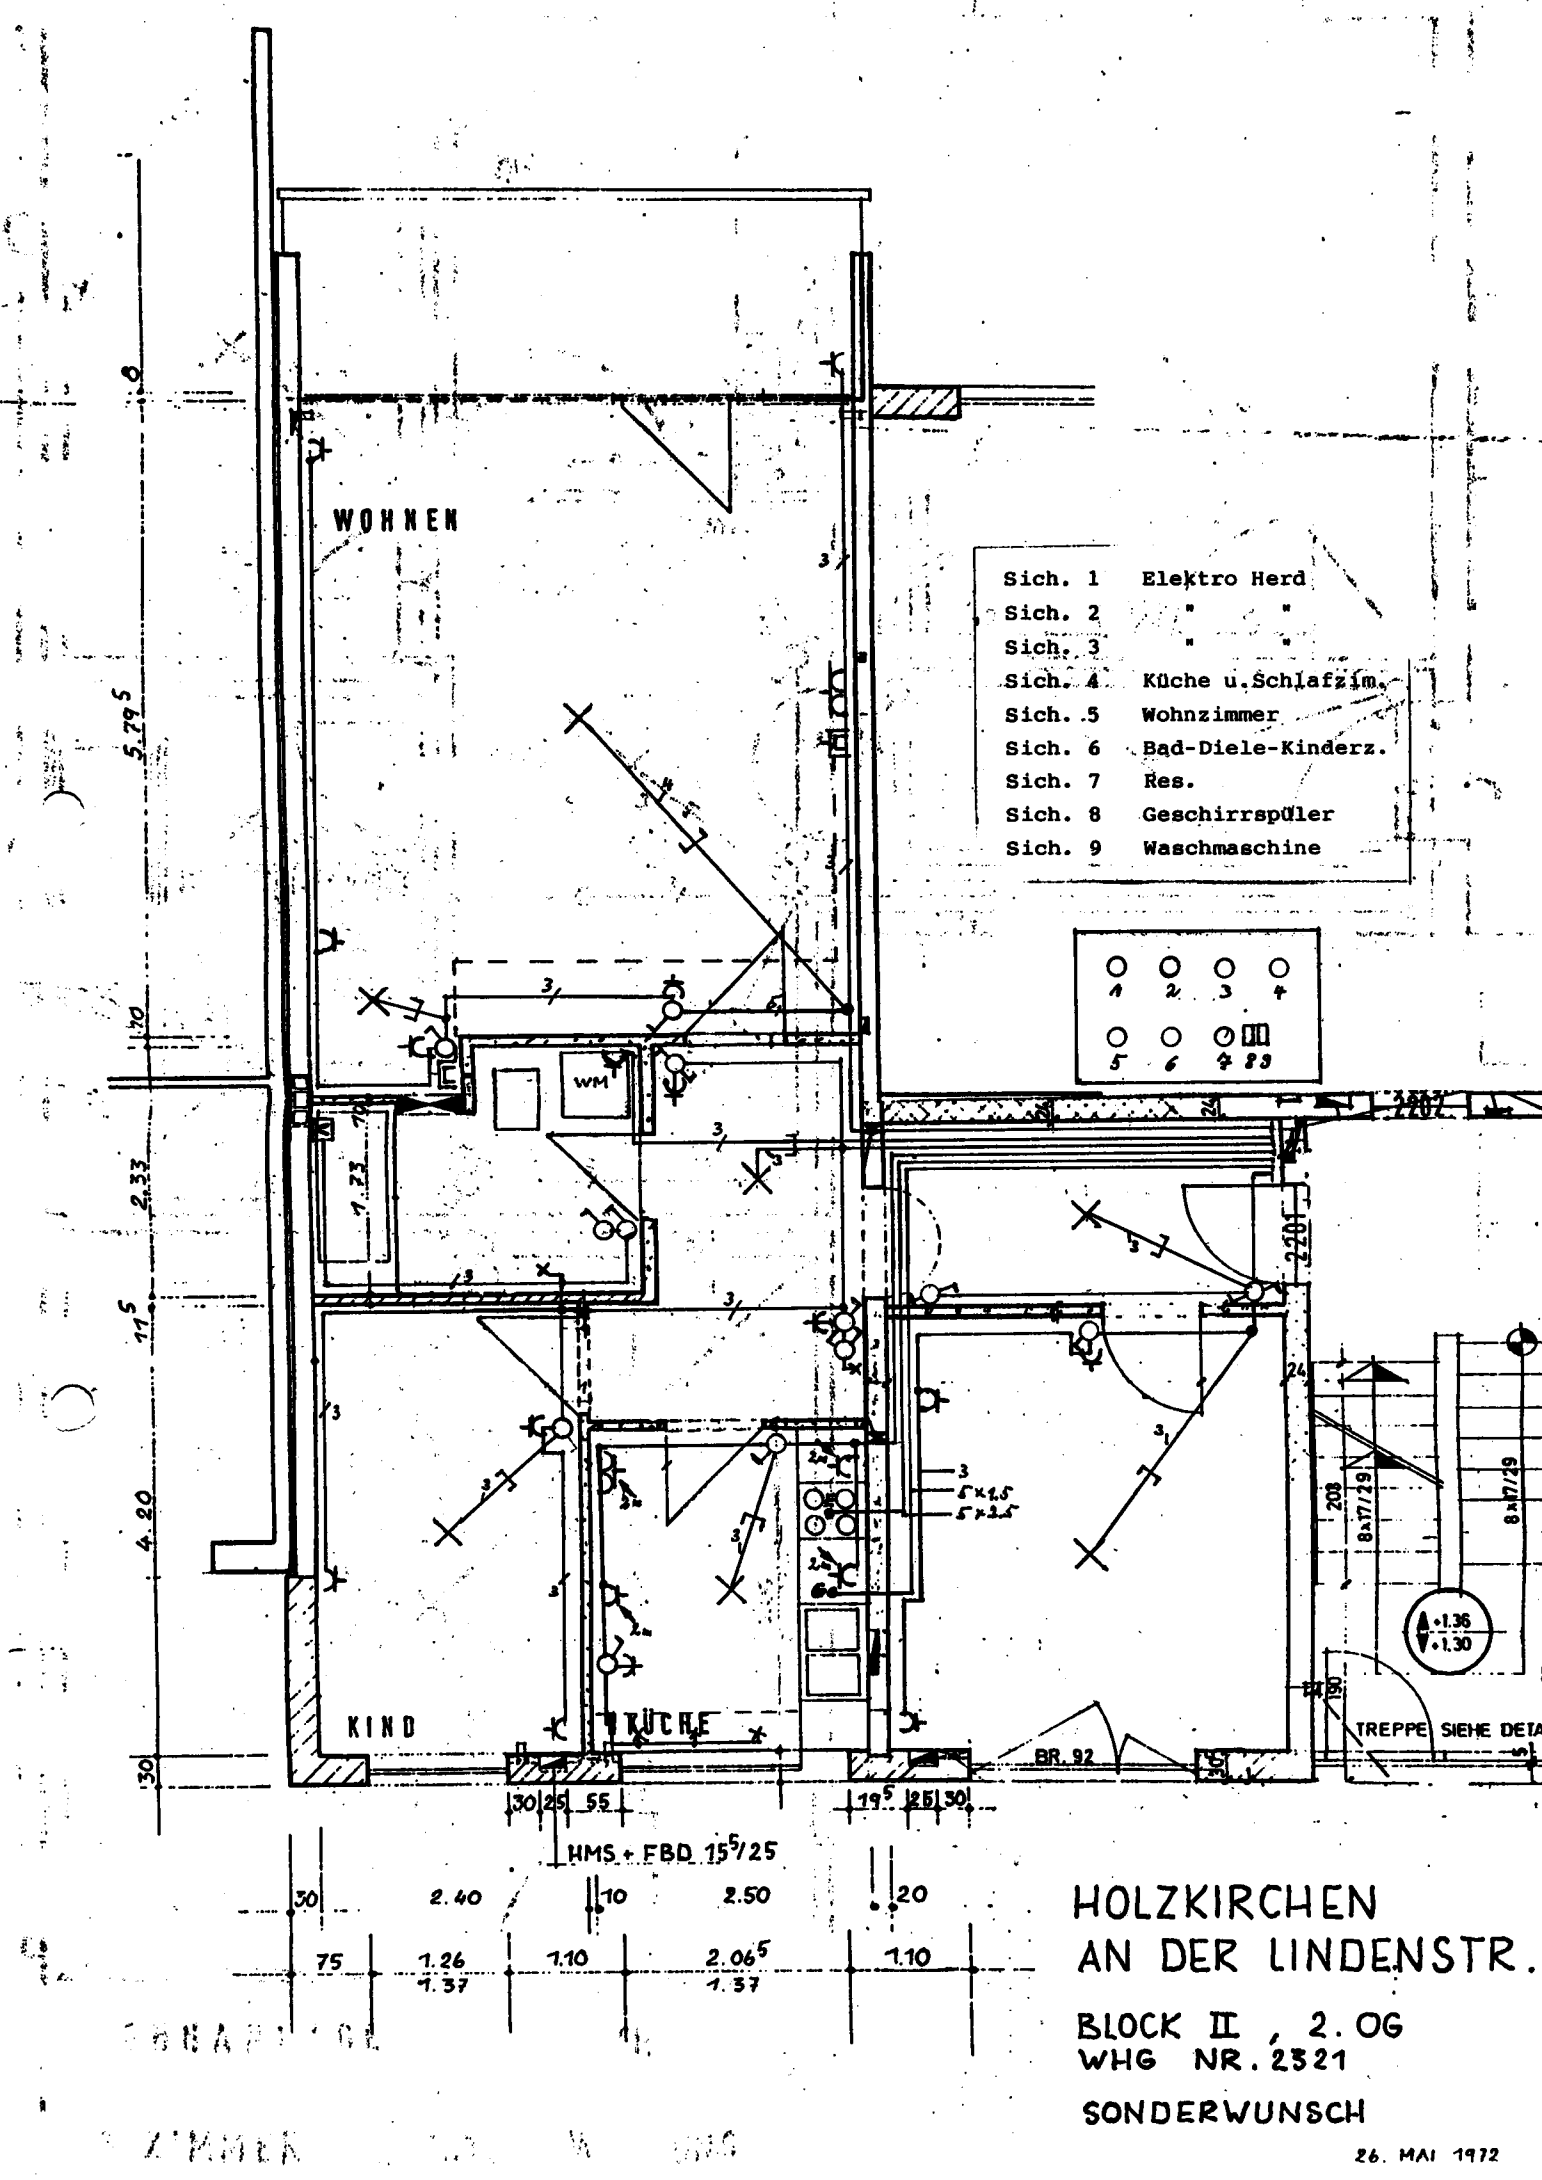

HOLZKIRCHEN AN DER LINDENSTR.

BLOCK II, 2. OG
WHG NR. 2321

SONDERWUNSCH

26. MAI 1972