


Obergeschoss

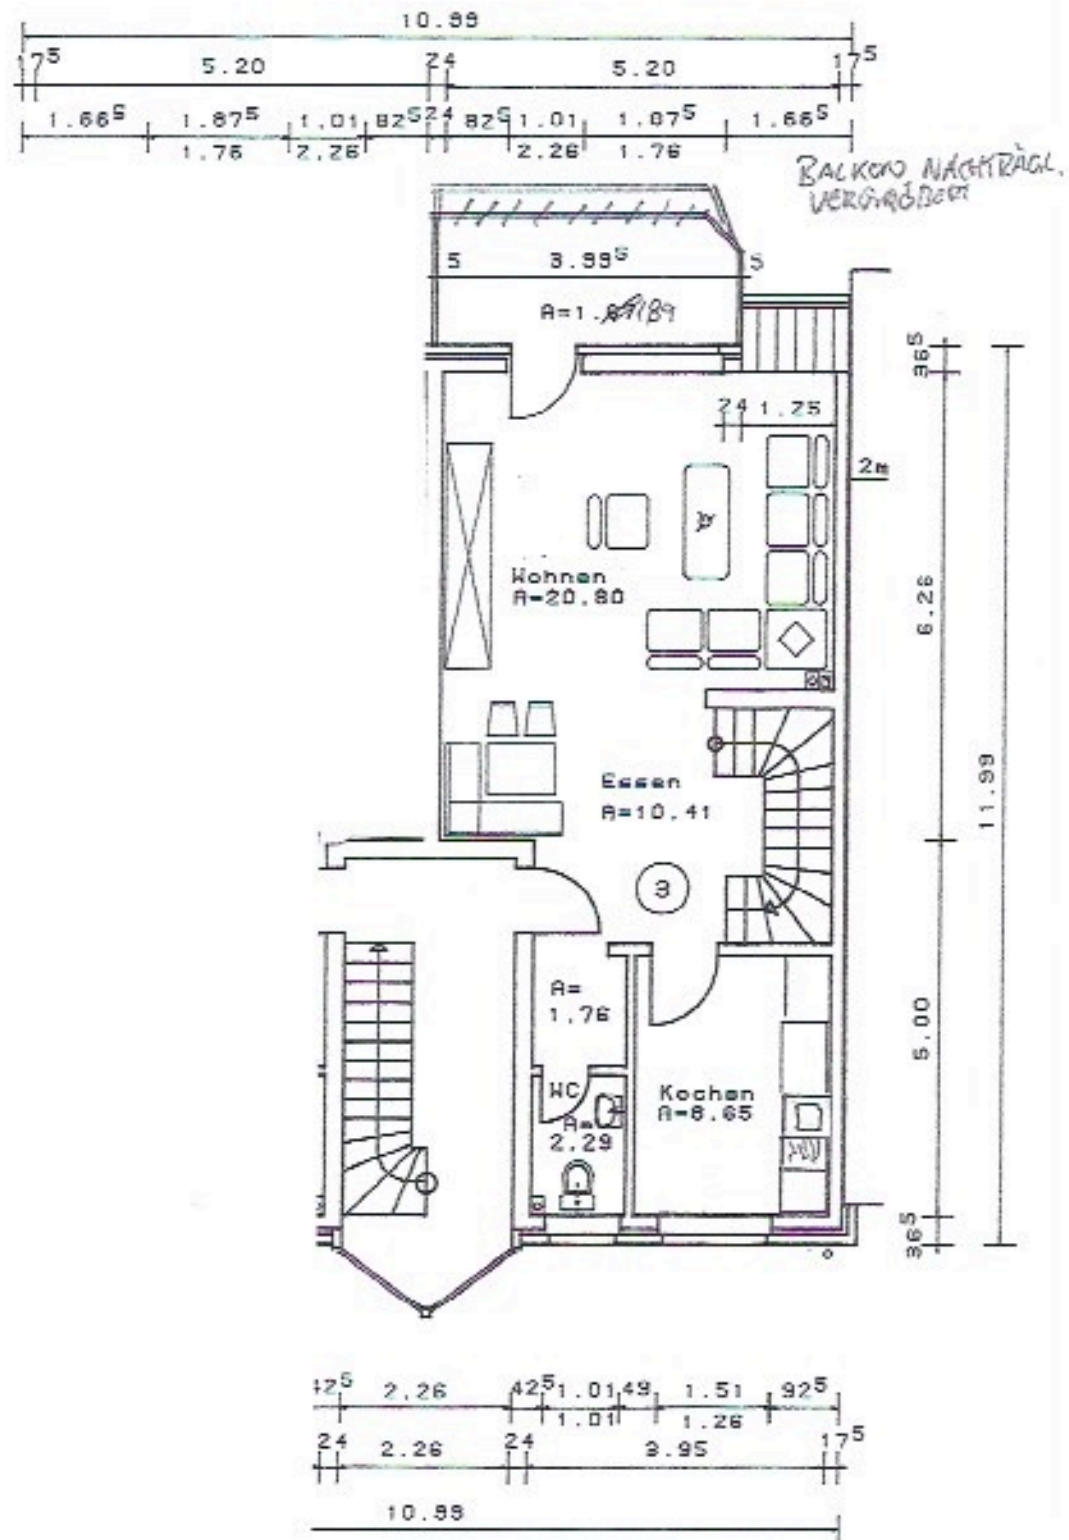

Spitzboden

