



Grundrißzeichnung L # 233
Erdgeschoß

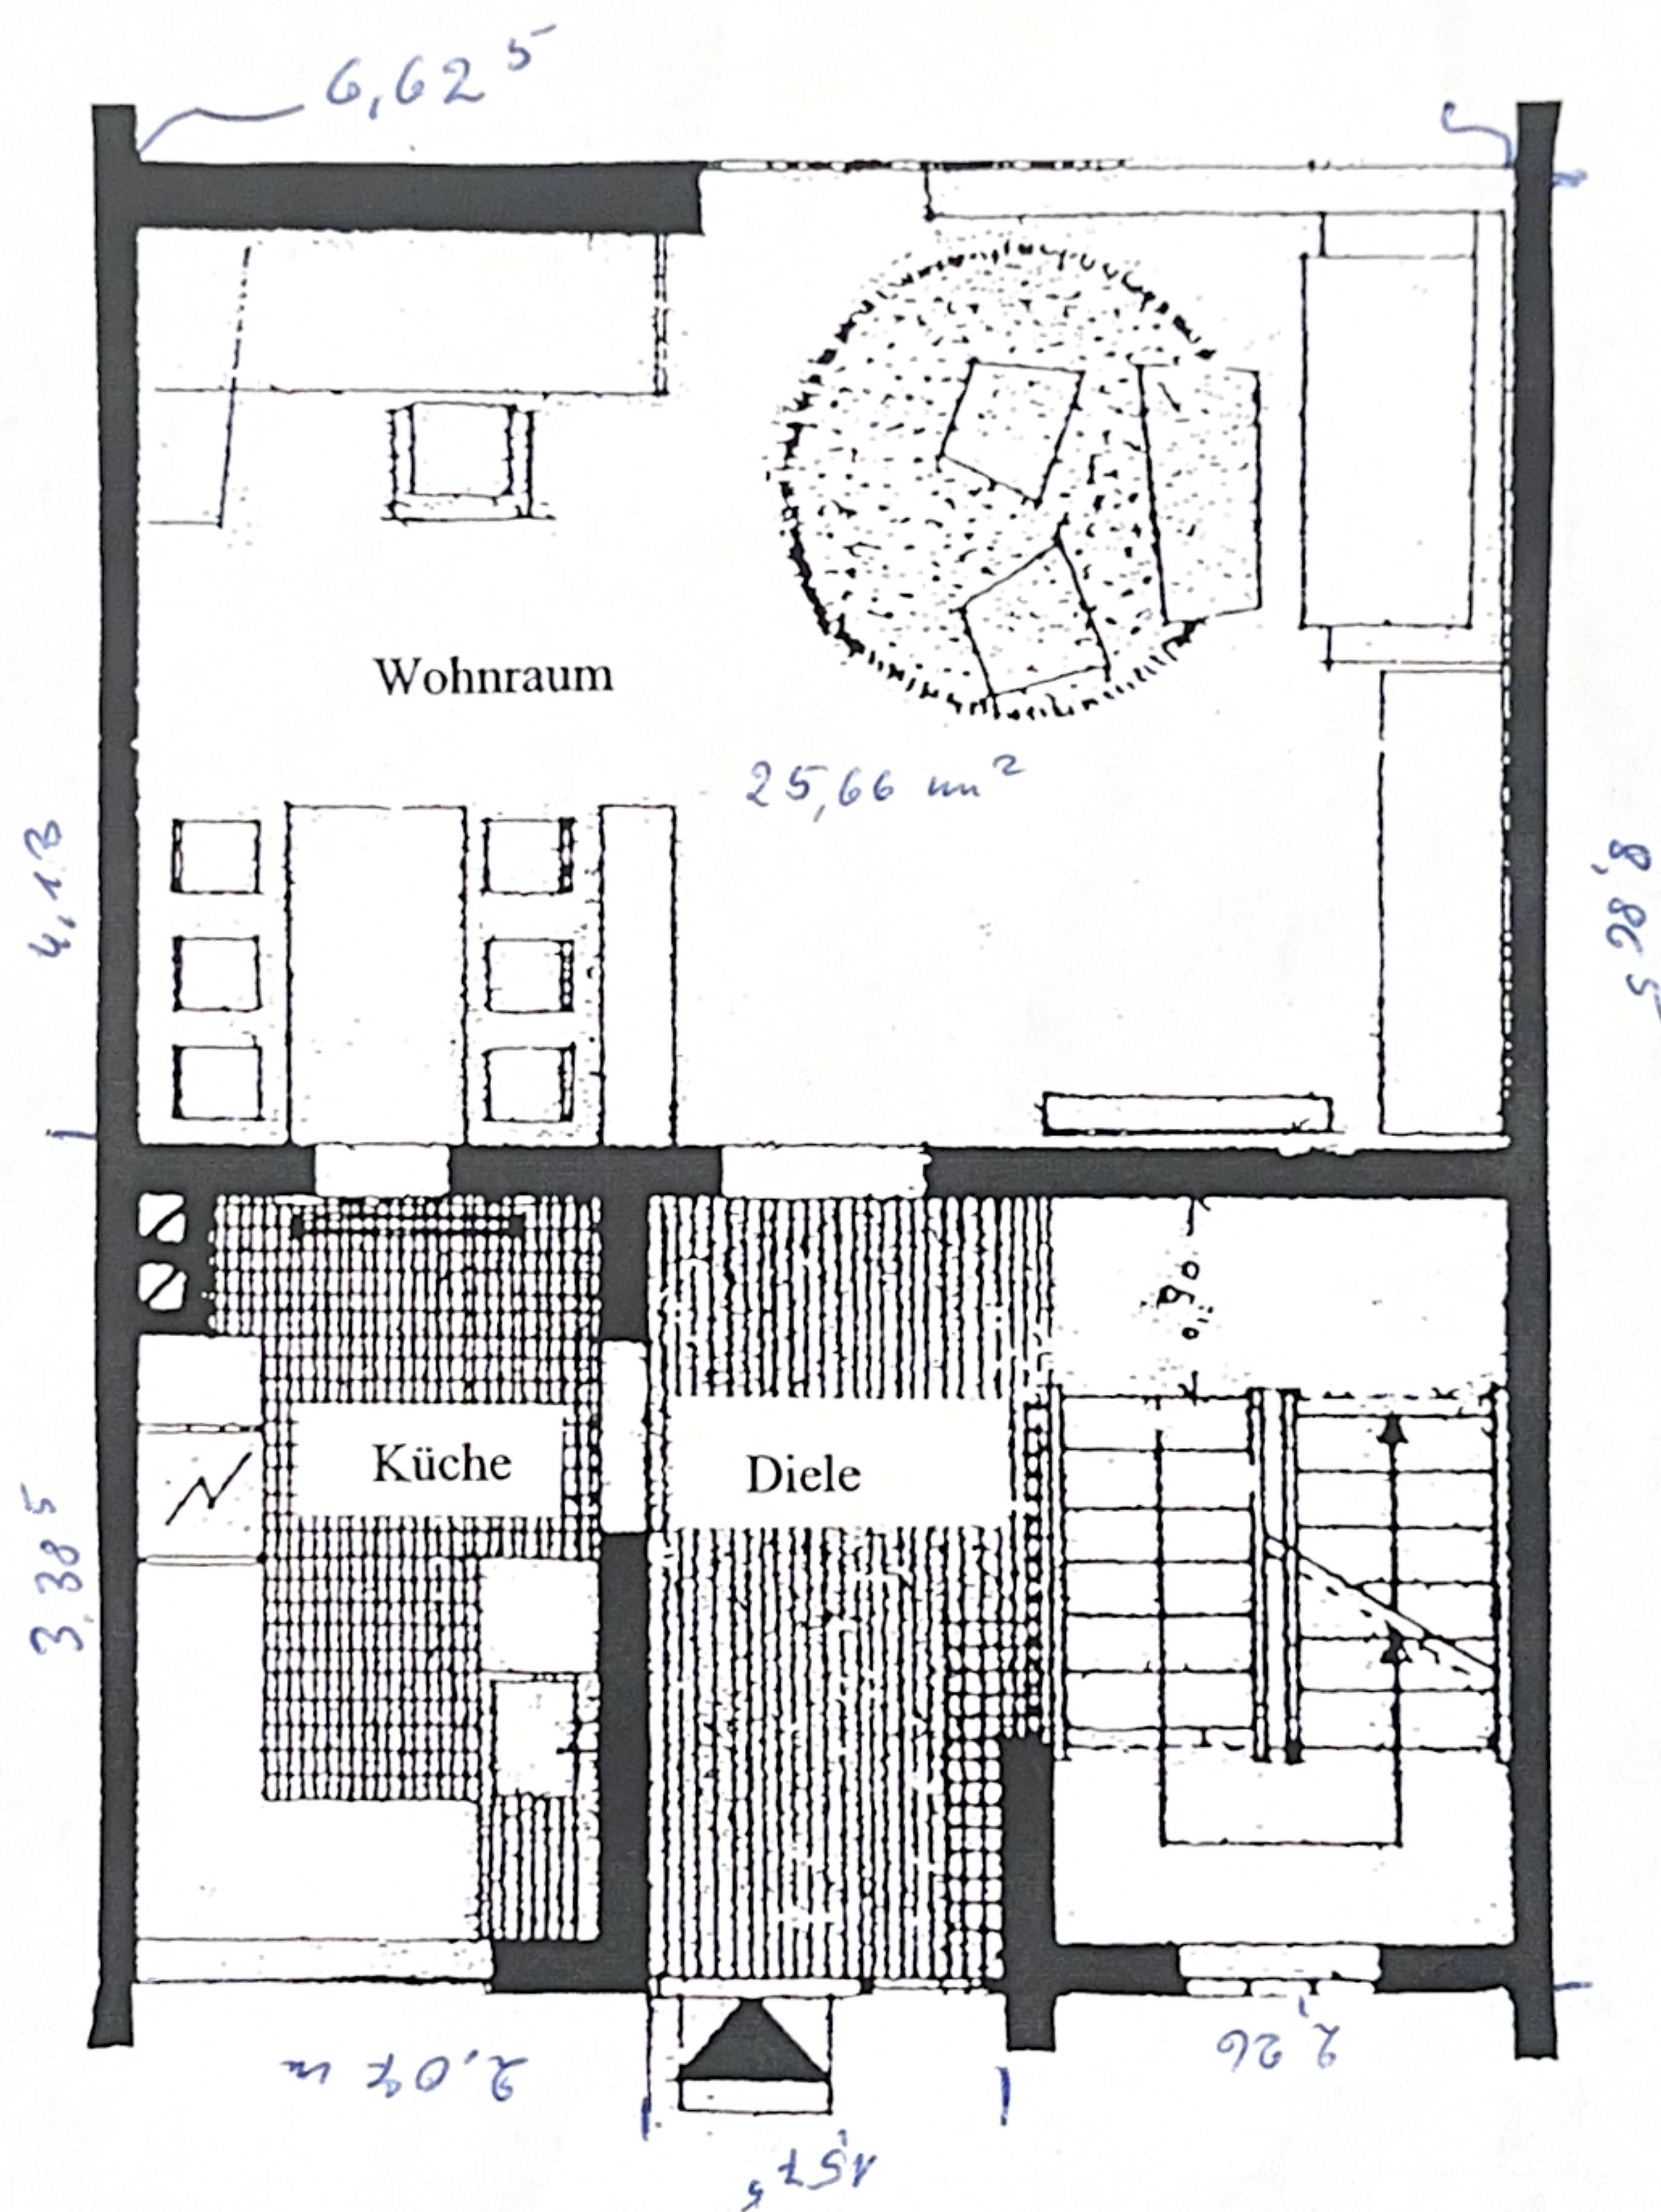

18,65 cm²
Schlafz.

Grundrißzeichnung L # 233
1. Obergeschoß

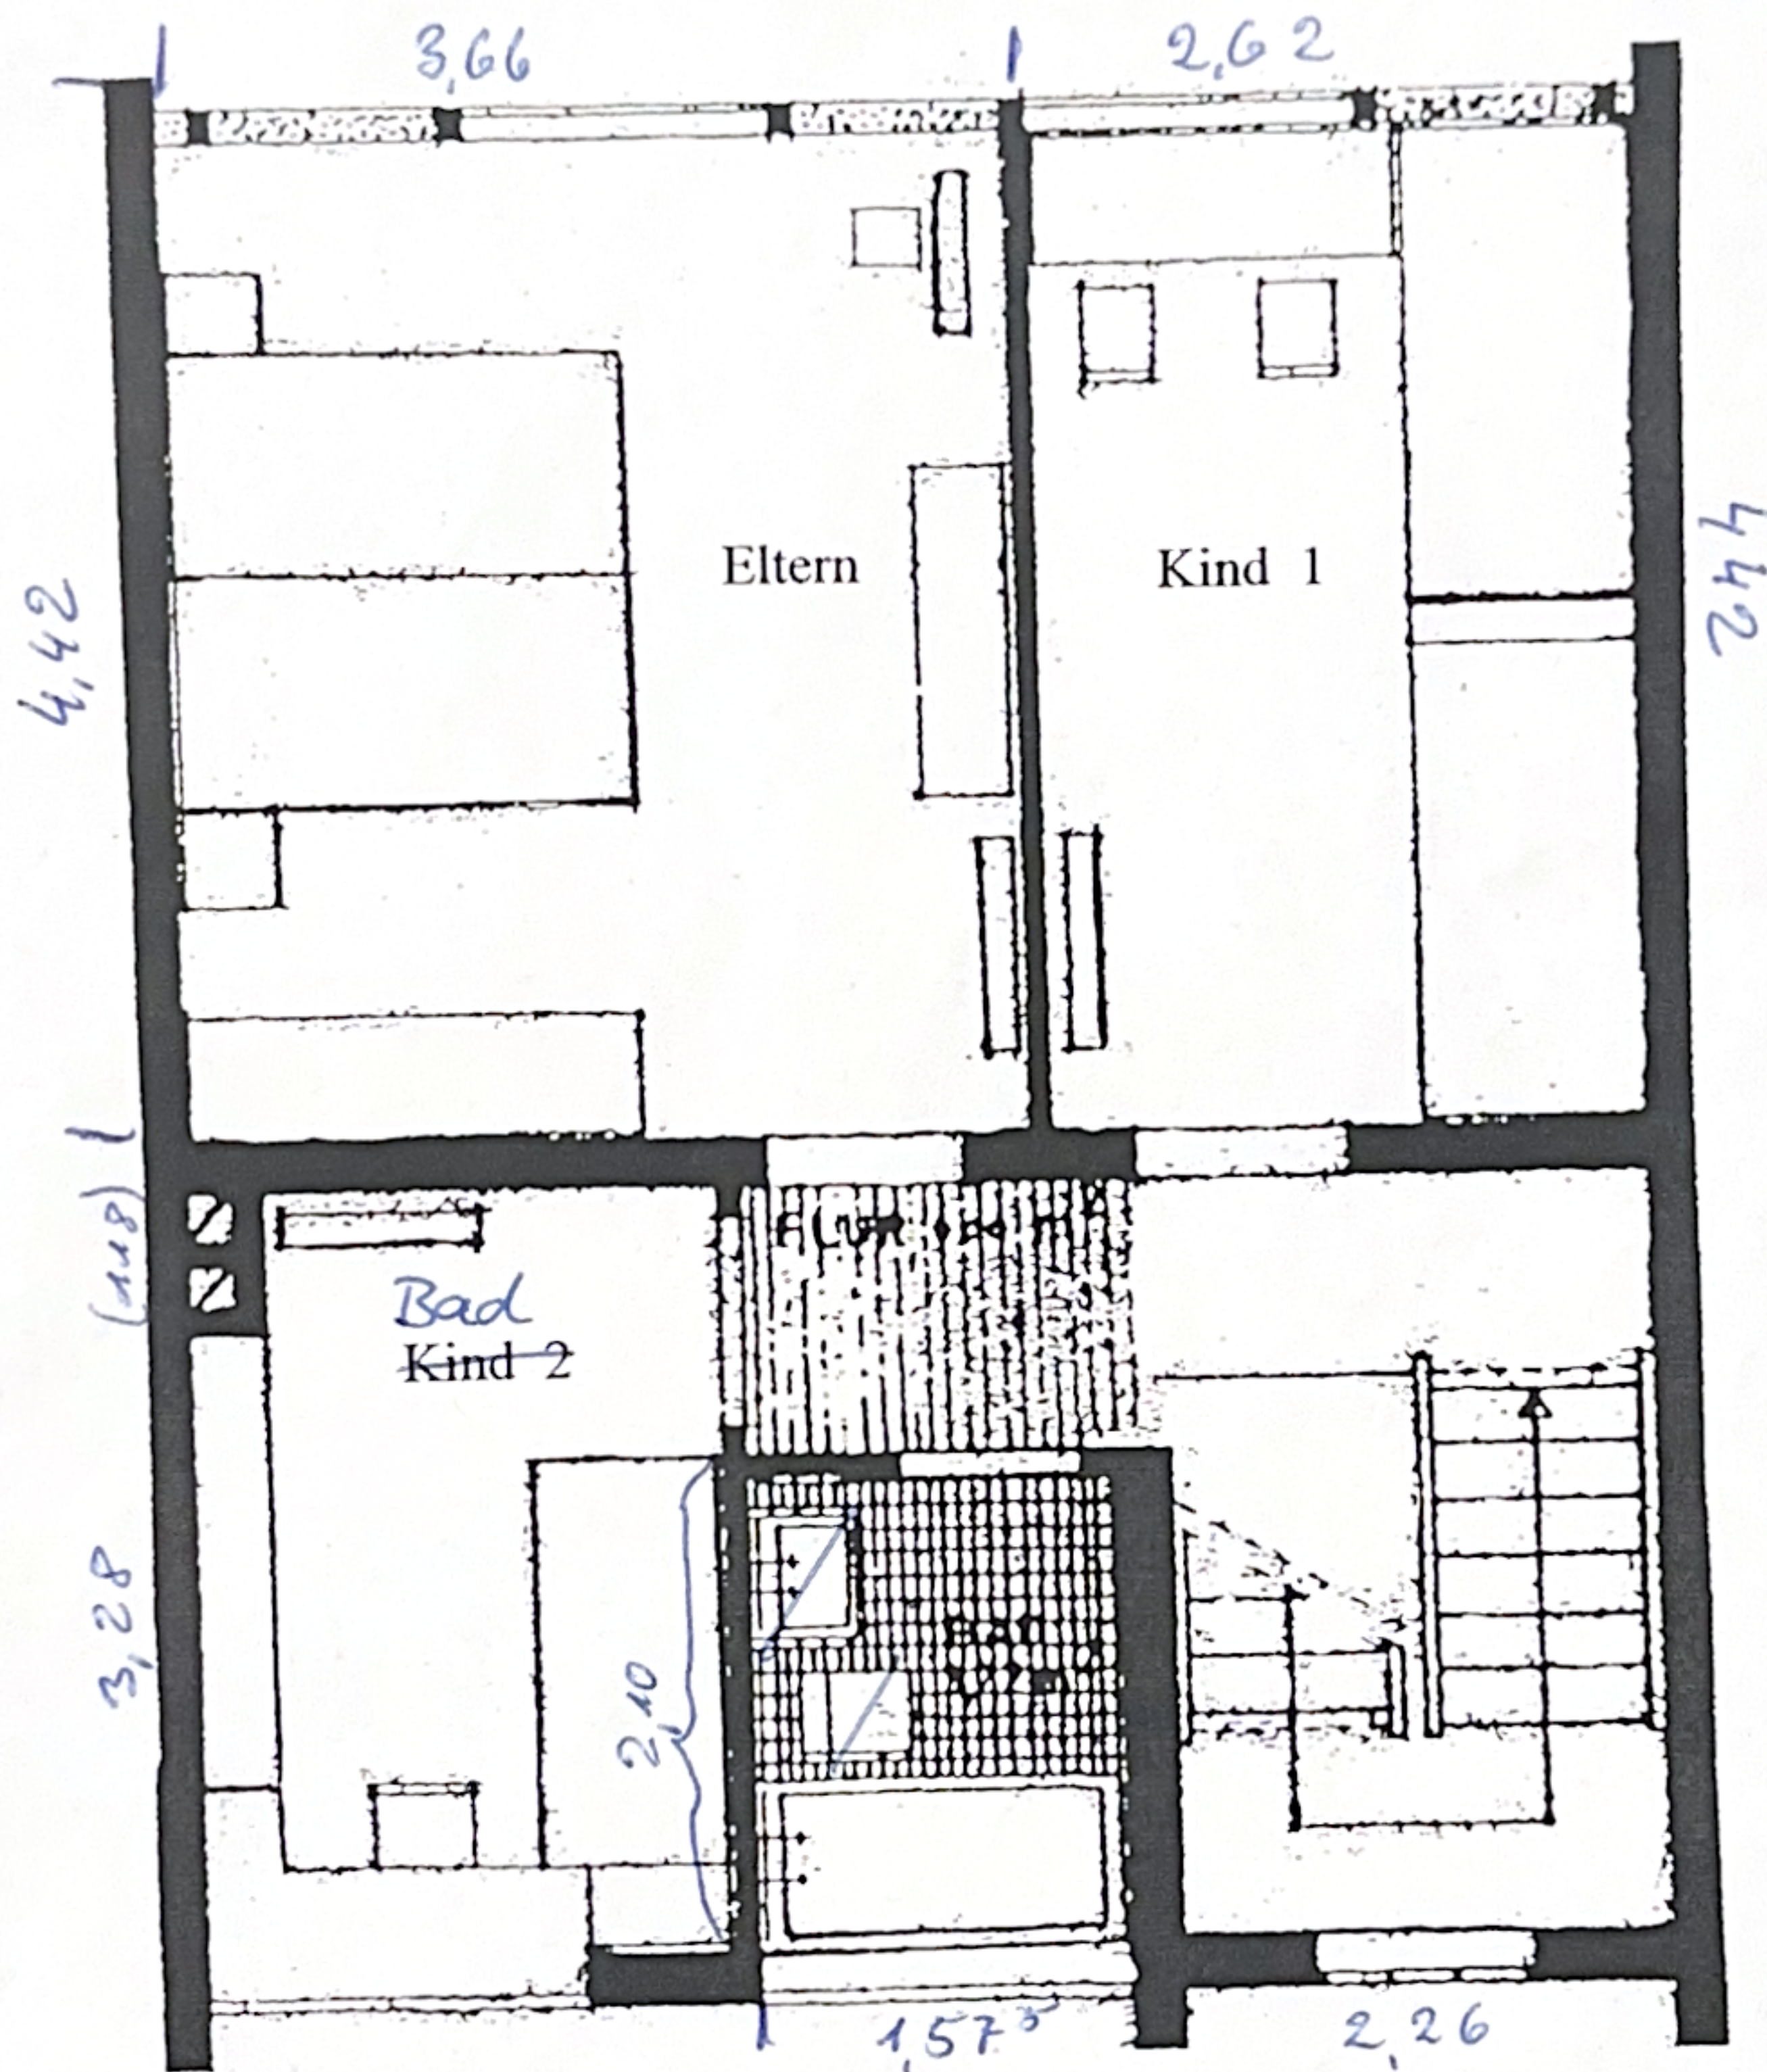

Grundrißzeichnung L # 233
Keller

