
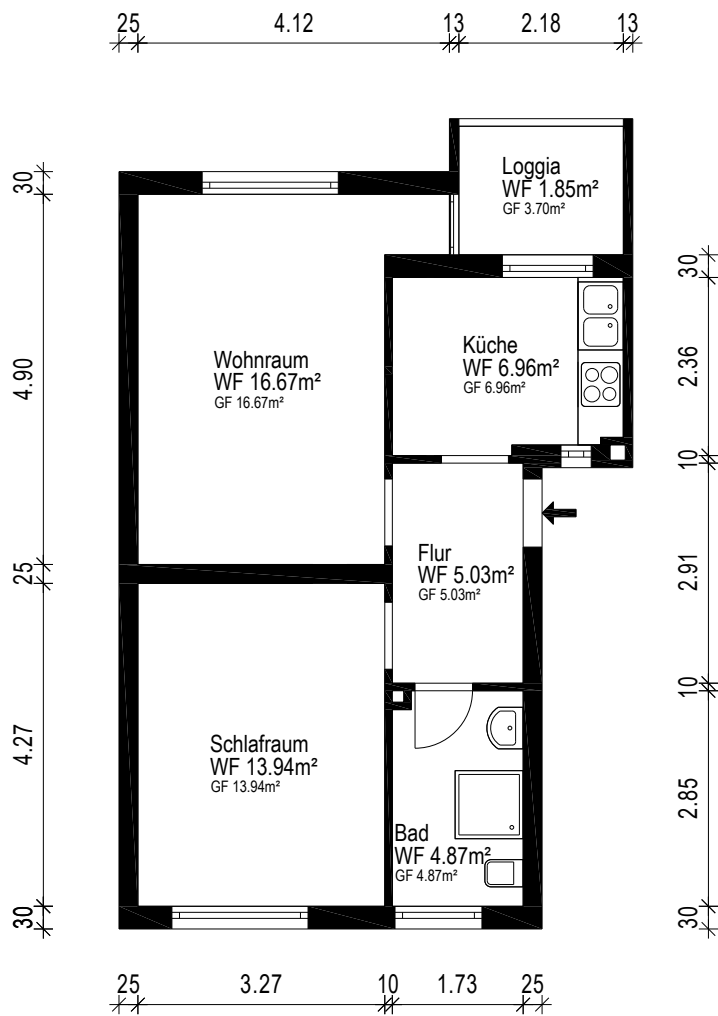


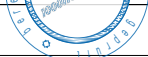

Gebäude ETW			
Ort/Straße 93055 Regensburg, Prinz-Ludwig-Straße 8			
Planinhalt Obergeschoss			 Aufmaß - CAD-Service - Flächen
Maßstab 1:100	Datum 06.08.2026		
Objekt-Nr. 01	Plan-Nr. 1		