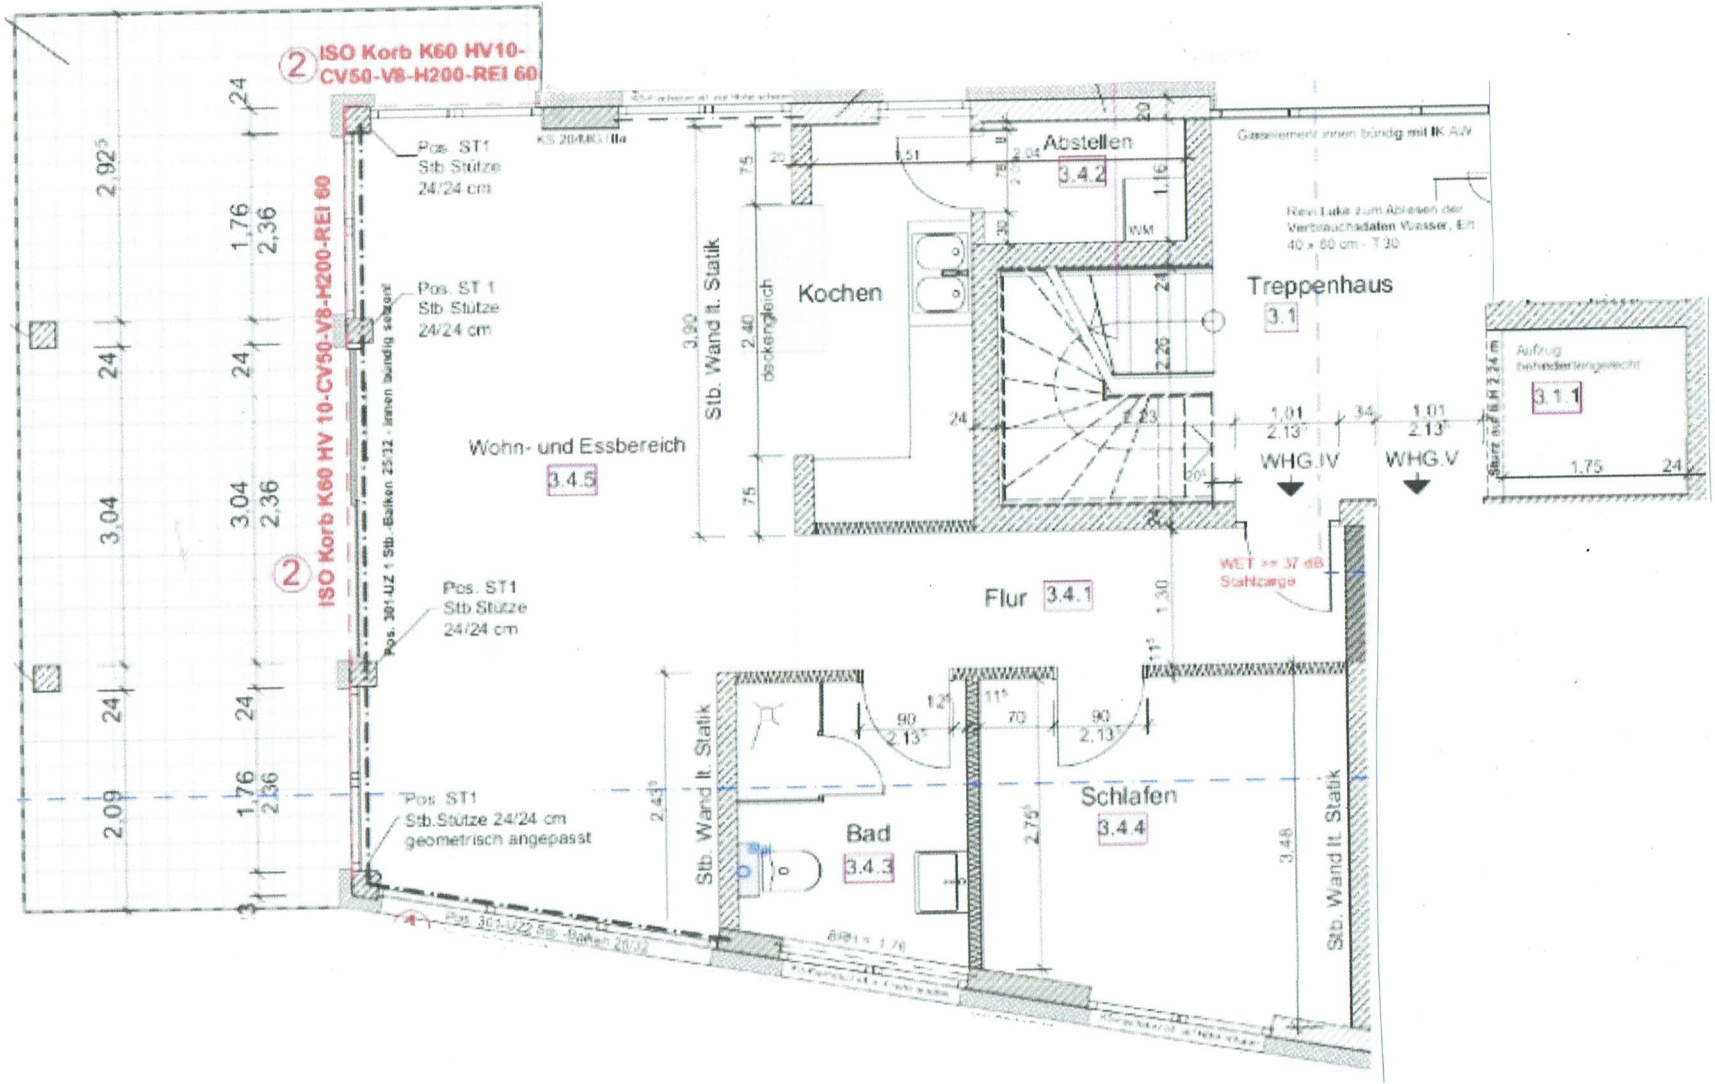

ISO Korb K60 HV10-CV50-V8-H200-REI 60
ISO Korb K60 HV 10-CV50-V8-H200-REI 60
Pos. ST1 Stb.Stütze 24/24 cm
Pos. ST 1 Stb.Stütze 24/24 cm
Pos. ST1 Stb.Stütze 24/24 cm
Pos. ST1 Stb.Stütze 24/24 cm geometrisch angepasst
Pos. 301-UZ 1 Stb.-Balken 25/32 - innen bündig setzen!
Pos. 301-UZ2 Stb.-Balken 26/32
Wohn- und Essbereich
3.4.5
Stb. Wand lt. Statik
Kochen
Abstellen
3.4.2
Treppenhaus
3.1
Aufzug behindertengerecht
3.1.1
WHG.IV
WHG.V
Flur
3.4.1
WET >= 37 dB Stahlzarge
Bad
3.4.3
Schlafen
3.4.4
Stb. Wand lt. Statik
Stb. Wand lt. Statik
Gasselement innen bündig mit IK A/W
Rev.Luke zum Ablesen der Verbrauchsdaten Wasser, Elt 40 x 60 cm - T 30