



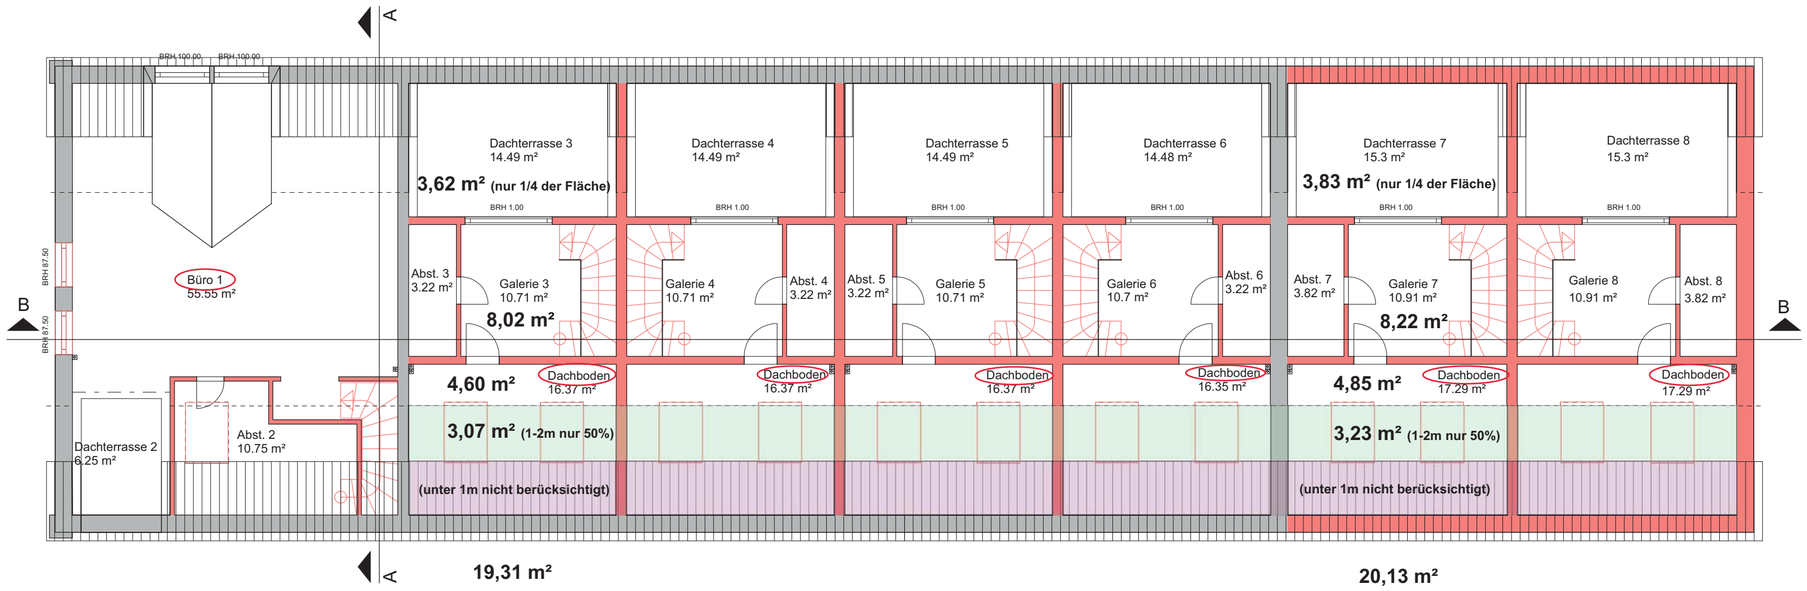

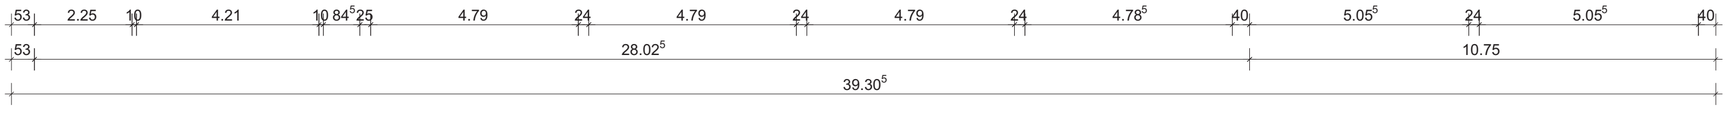



LEGENDE:

- Bestand
- Abbruch
- Neu

N

Architekt:
Houshmand Jafari
Ruhlebener Straße 136
13597 Berlin

Bauherr:
Selahattin Ari
Neumeister Straße 5
13585 Berlin

Bauvorhaben:
Umbau eines bestehendes Wohn,- und Gewerbegebäude zu einer dem Stil nach Reihenhausanlage

1. Dachgeschoss

Maßstab:	gez.:	geä.:
1 : 100		
Plan-Nr.:	Datum: 08.05.2019	geä.: 18.05.2019