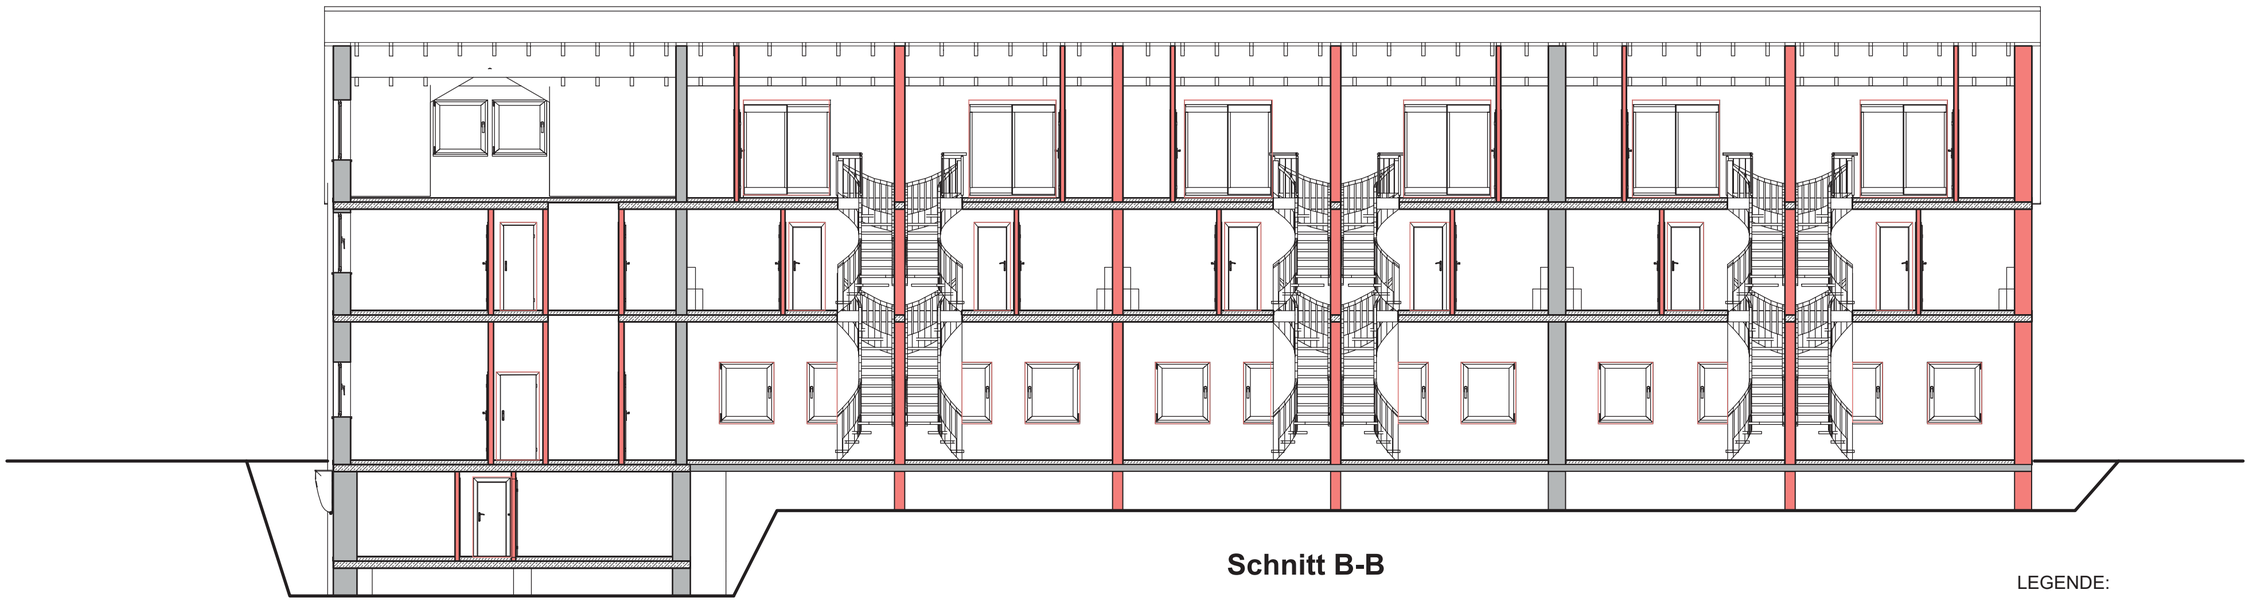


Schnitt B-B

LEGENDE:

Bestand

Abbruch

Neu

Architekt:	
Houshmand Jafari	
Ruhlebener Straße 136	
13597 Berlin	
Bauherr:	
Selahattin Ari	
Neumeister Straße 5	
13585 Berlin	
Bauvorhaben:	
Umbau eines bestehendes Wohn,- und Gewerbegebäude zu einer dem Stil nach Reihenhausanlage	
Schnitt B-B	
Maßstab: 1 : 100	gez.:
Plan-Nr.:	Datum: 08.05.2019

geä.:

geä.: 18.05.2019