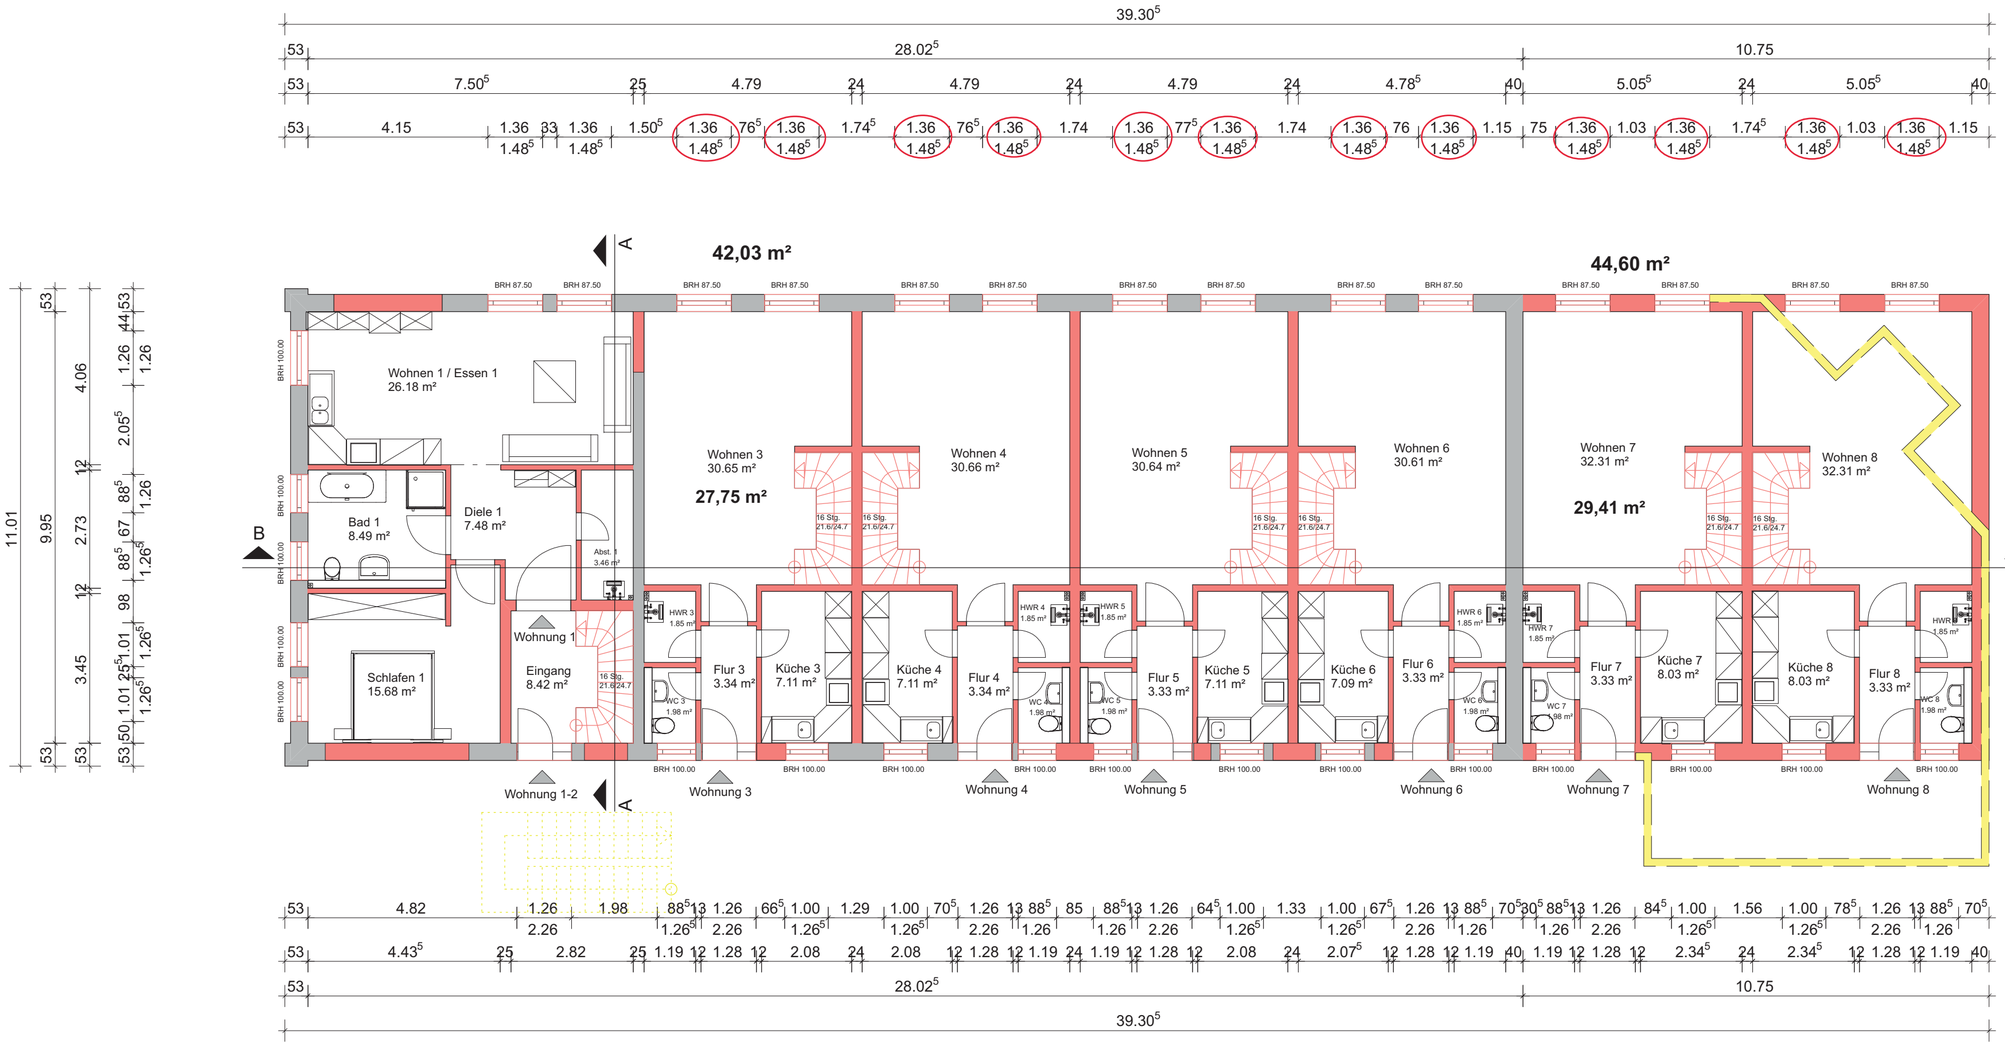


LEGENDE:

- Bestand
- Abbruch
- Neu

Architekt:	*Houshmand Jafari* Ruhlebener Straße 136 13597 Berlin
Bauherr:	*Selahattin Ari* Neumeister Straße 5 13585 Berlin
Bauvorhaben:	Umbau eines bestehendes Wohn,- und Gewerbegebäude zu einer dem Stil nach Reihenhausanlage
	Erdgeschoss
Maßstab: 1 : 100	gez.: / geä.:
Plan-Nr.:	Datum: 08.05.2019 / geä.: 18.05.2019