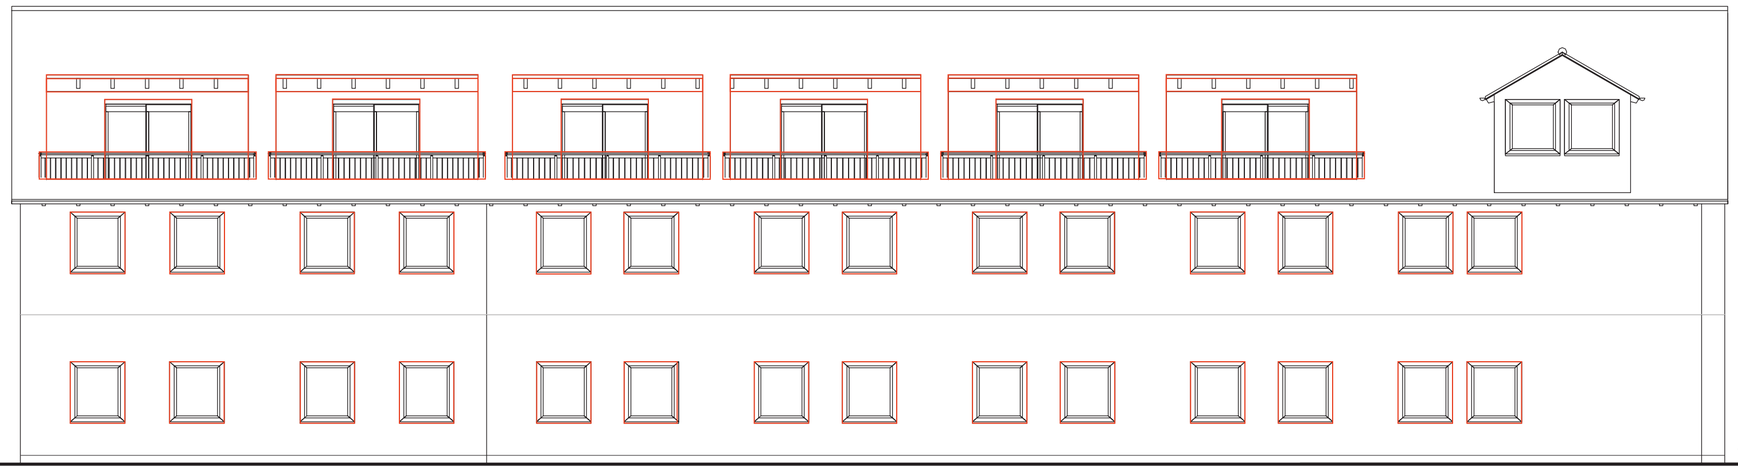


Ansicht West

LEGENDE:

Bestand

Abbruch

Neu

Architekt:
Houshmand Jafari
Ruhlebener Straße 136
13597 Berlin

Bauherr:
Selahattin Ari
Neumeister Straße 5
13585 Berlin

Bauvorhaben:
Umbau eines bestehendes Wohn,- und
Gewerbegebäude zu einer dem Stil nach Reihenhausanlage

Ansicht West

Maßstab:	*gez.:*	*geä.:*
1 : 100		
Plan-Nr.:	*Datum:*	*geä.:*
	08.05.2019	18.05.2019