


GRUNDRISS

3.4 Plangrundlage

Küche:
Spüle/Geschirrspülmaschine/Unterschrank/
Ceranfeld/und Backofen
Oberschränke mit Umlufthaube

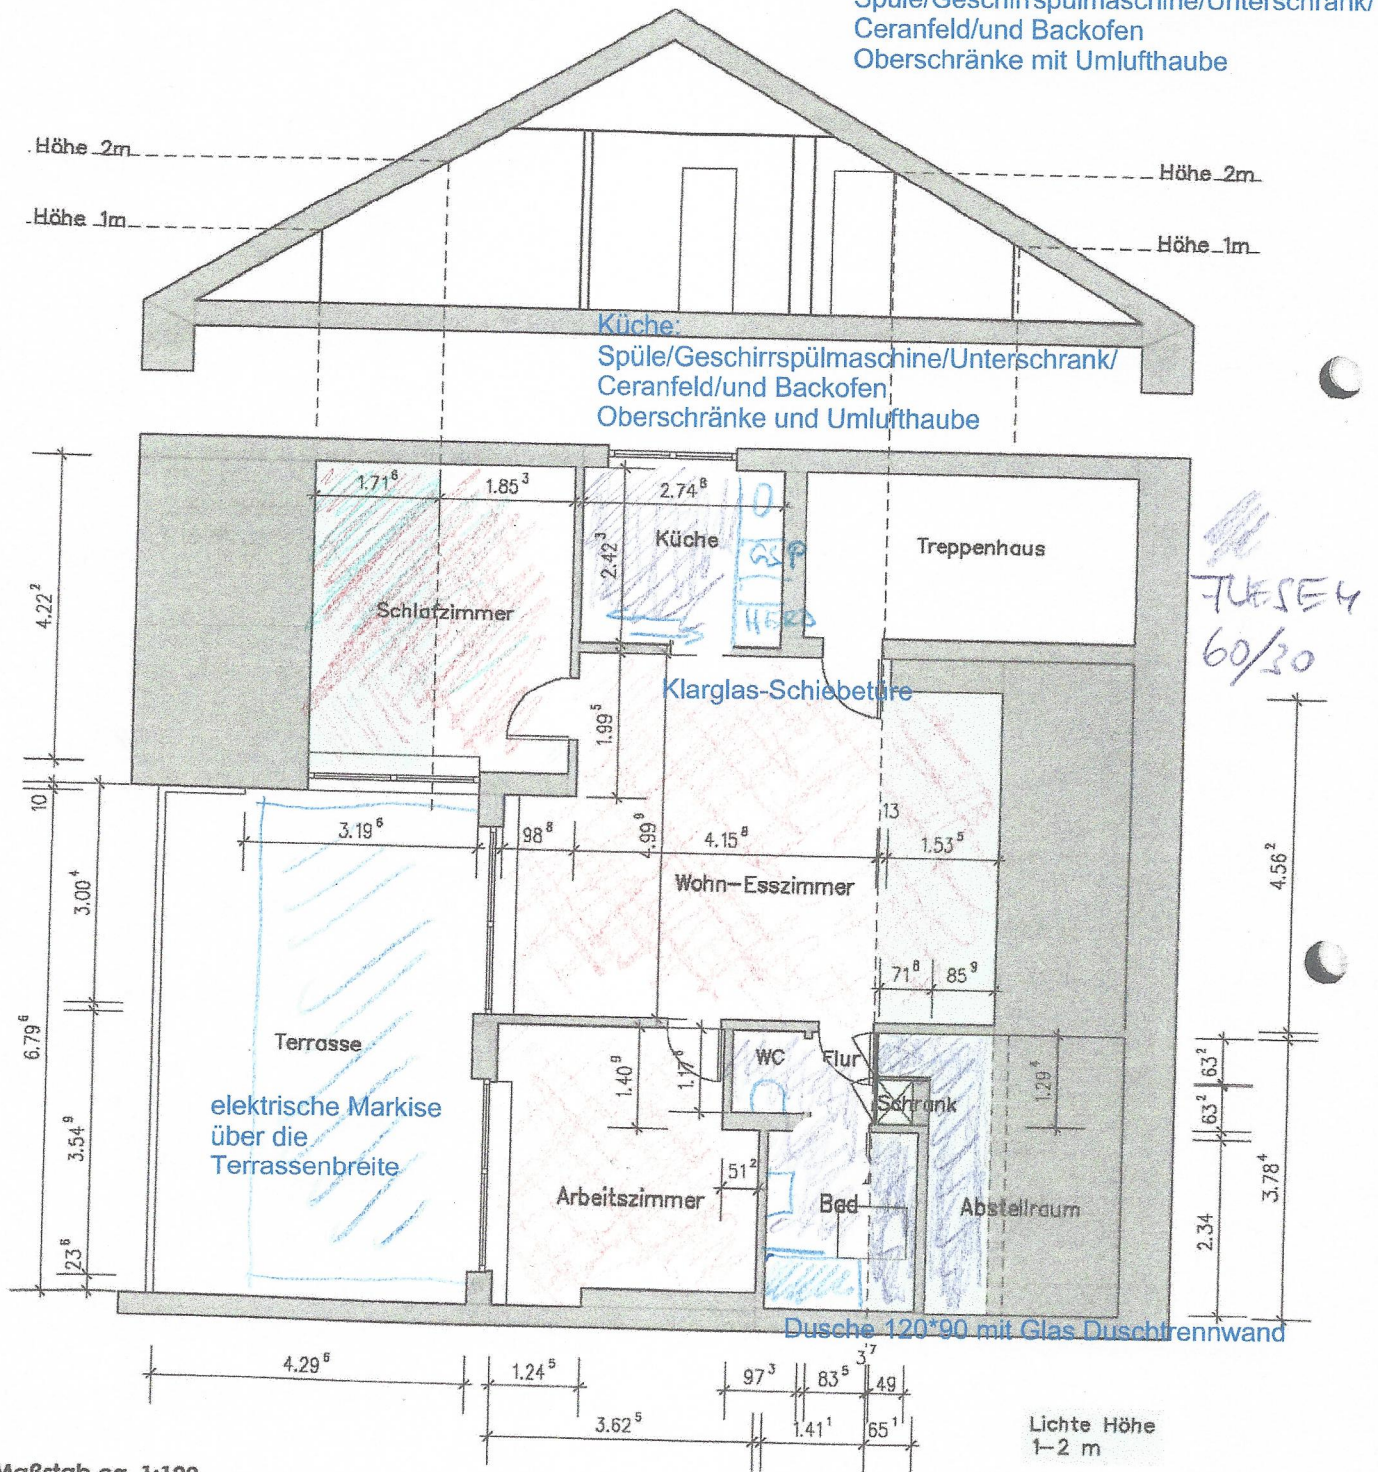

TUESEH
60/30

PAR VET
SCHATTIGER BODEN FÜR DIE

3.3 Berechnung der Wohnflächen

Wohnflächen					
Raum	Länge	Breite	Faktor	Einzelflächen	anrechenbare Gesamtflächen
DG-Wohnung					
Küche	2,748 x	2,723 x	1,0 =	7,48 m ²	7,48 m ²
Schlafzimmer	1,853 x	4,222 x	1,0 =	7,82 m ²	11,45 m ²
	1,716 x	4,222 x	0,5 =	3,62 m ²	
Wohn-Esszimmer	0,988 x	3,004 x	1,0 =	2,97 m ²	27,58 m ²
	4,158 x	4,999 x	1,0 =	20,79 m ²	
	0,130 x	4,999 x	0,5 =	0,32 m ²	
	1,535 x	4,562 x	0,5 =	3,50 m ²	
Arbeitszimmer	1,245 x	0,236 x	1,0 =	0,29 m ²	12,44 m ²
	3,625 x	3,549 x	1,0 =	12,87 m ²	
	0,512 x	1,409 x	-1,0 =	-0,72 m ²	
WC	0,973 x	1,178 x	1,0 =	1,15 m ²	1,15 m ²
Flur	0,835 x	1,294 x	1,0 =	1,08 m ²	1,10 m ²
	0,037 x	1,294 x	0,5 =	0,02 m ²	
Bad	1,411 x	2,340 x	1,0 =	3,30 m ²	4,06 m ²
	0,651 x	2,340 x	0,5 =	0,76 m ²	
Wandschrank	0,490 x	0,632 x	0,5 =	0,15 m ²	0,00 m ²
Abstellraum	0,718 x	0,632 x	0,5 =	0,23 m ²	1,85 m ²
	0,859 x	3,784 x	0,5 =	1,63 m ²	
Summe Wohnflächen Wohnung					67,11 m²
Terrasse	4,296 x	6,796 x	0,5 =	14,60 m ²	14,76 m ²
	3,196 x	0,100 x	0,5 =	0,16 m ²	
Wohnflächen Dachgeschosswohnung					81,87 m²

Die Wohnflächenberechnung ergibt:

- Wohnfläche Wohnung: 67,11 m²
- Fläche Balkon: 14,76 m²
- Gesamtfläche: 81,87 m²