
# ▼ Arnulfstraße 85, 80634 München
## Erdgeschoss

N

1:150

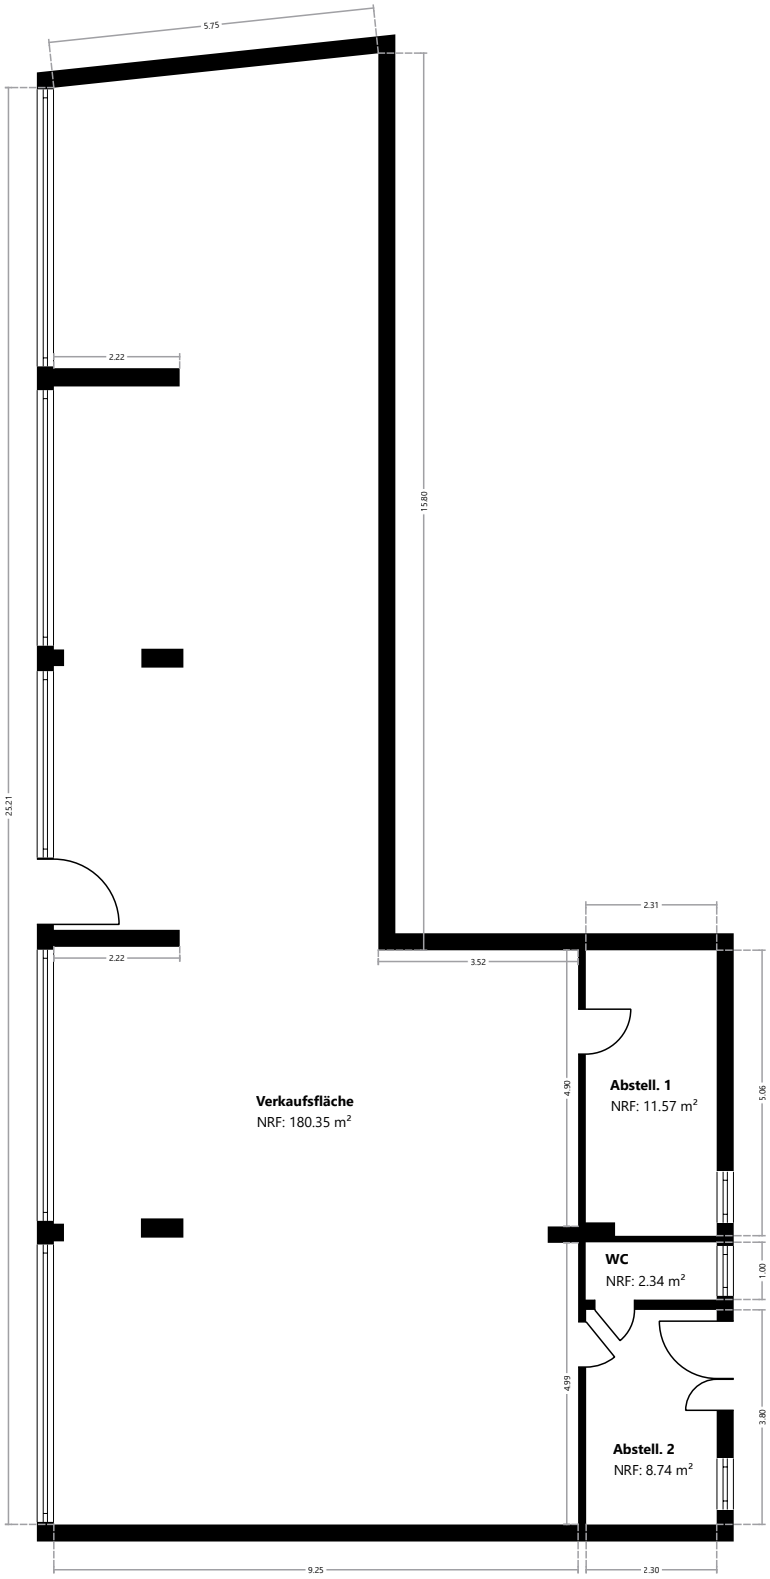


SPRENGNETTER Zertifizierung
Philipp Kuhn
Zertifizierter Sachverständiger für Immobilienbewertung (ZIS Sprengnetter Zert) (S)



Hinweis:
Unser Aufmaß erfolgt ausschließlich vor-Ort und wird mittels eines 3D-Laserscanners in Form einer dreidimensionalen Vermessung durchgeführt. Eine baurechtliche Prüfung etwaig vorhandener Baugenehmigung(en) o.Ä. wurde von Seiten des Auftragnehmers nicht durchgeführt.