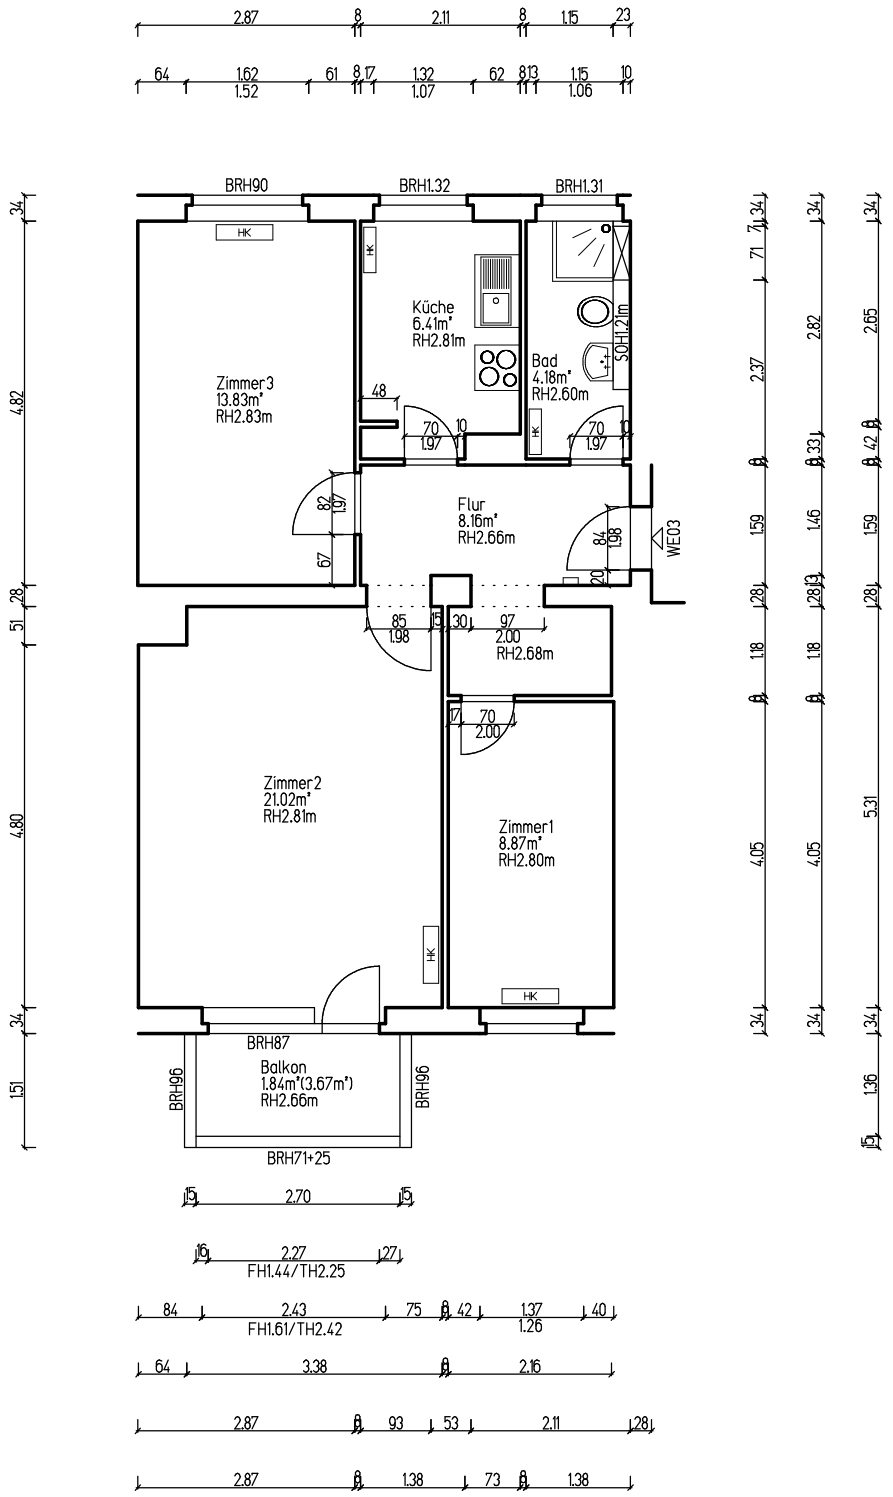


Bestandsaufmaß

Kaiser-Friedrich-Staße 72, 10627 Berlin

WE03 1.Obergeschoss rechts

Maßstab 1:100, Stand 23.9.2025

Freymann CAD Service GmbH

Köpenicker Landstr.268, 12437 Berlin

http://www.vermesserberlin.de